




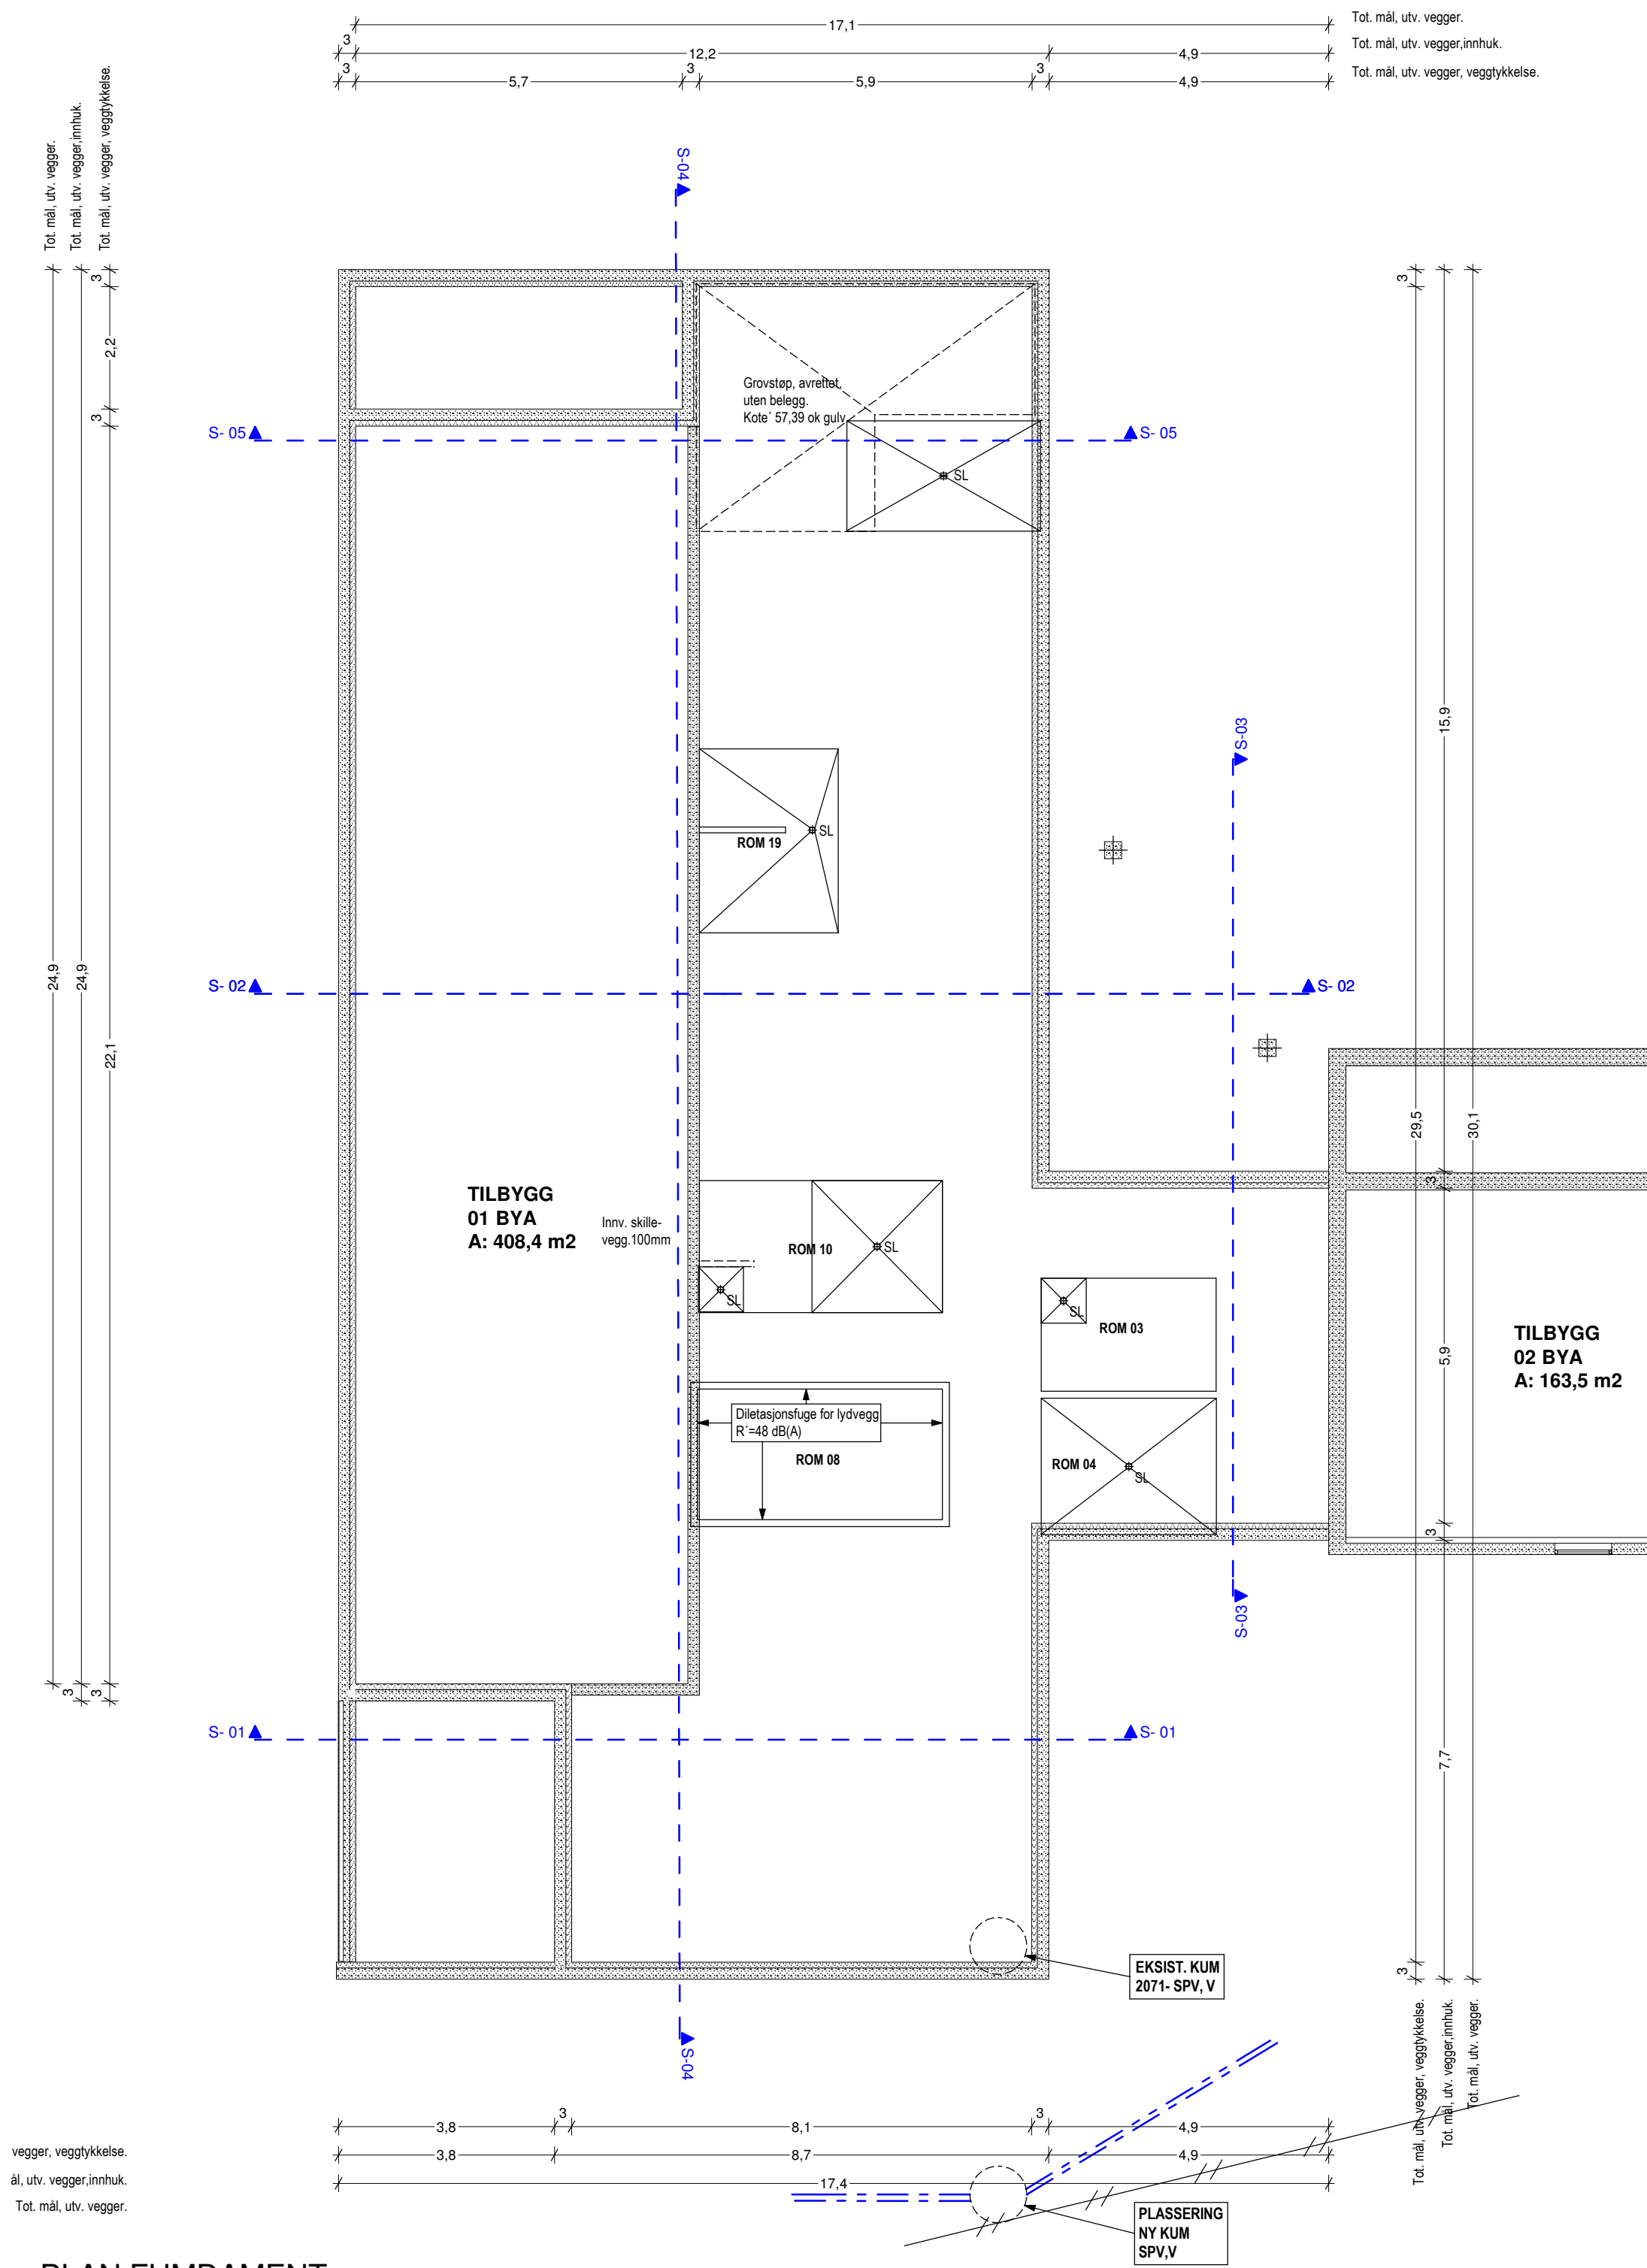

PLAN FUNDAMENT
MÅL.: 1:100

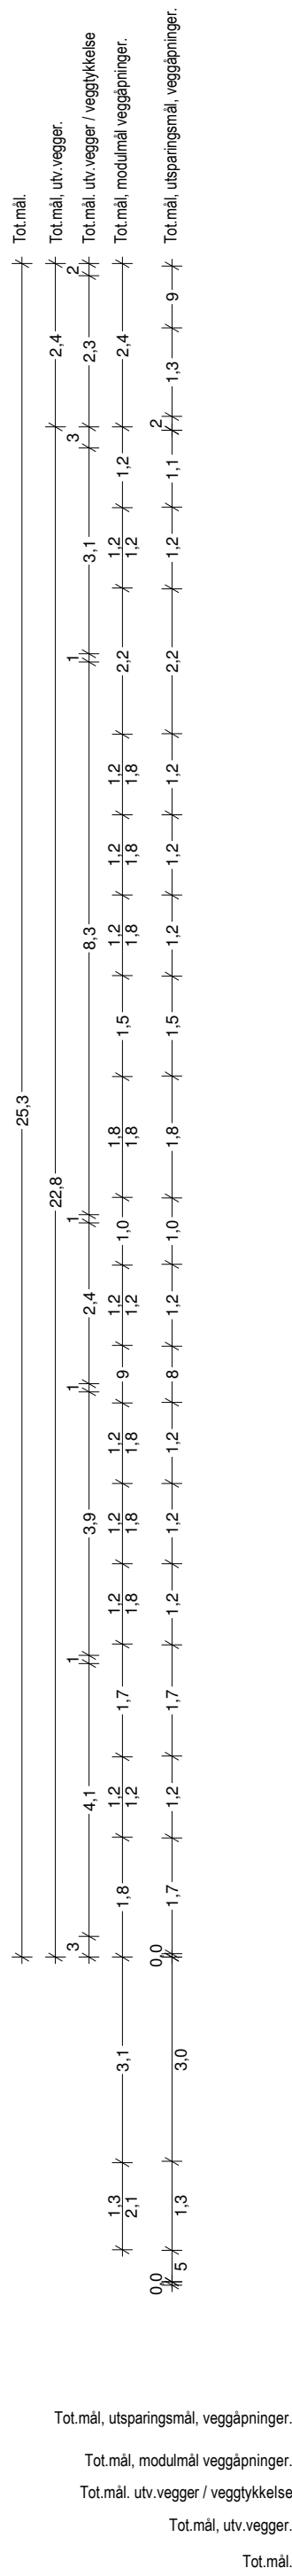

PLAN 1. ETASJE.
MÅL.: 1:100

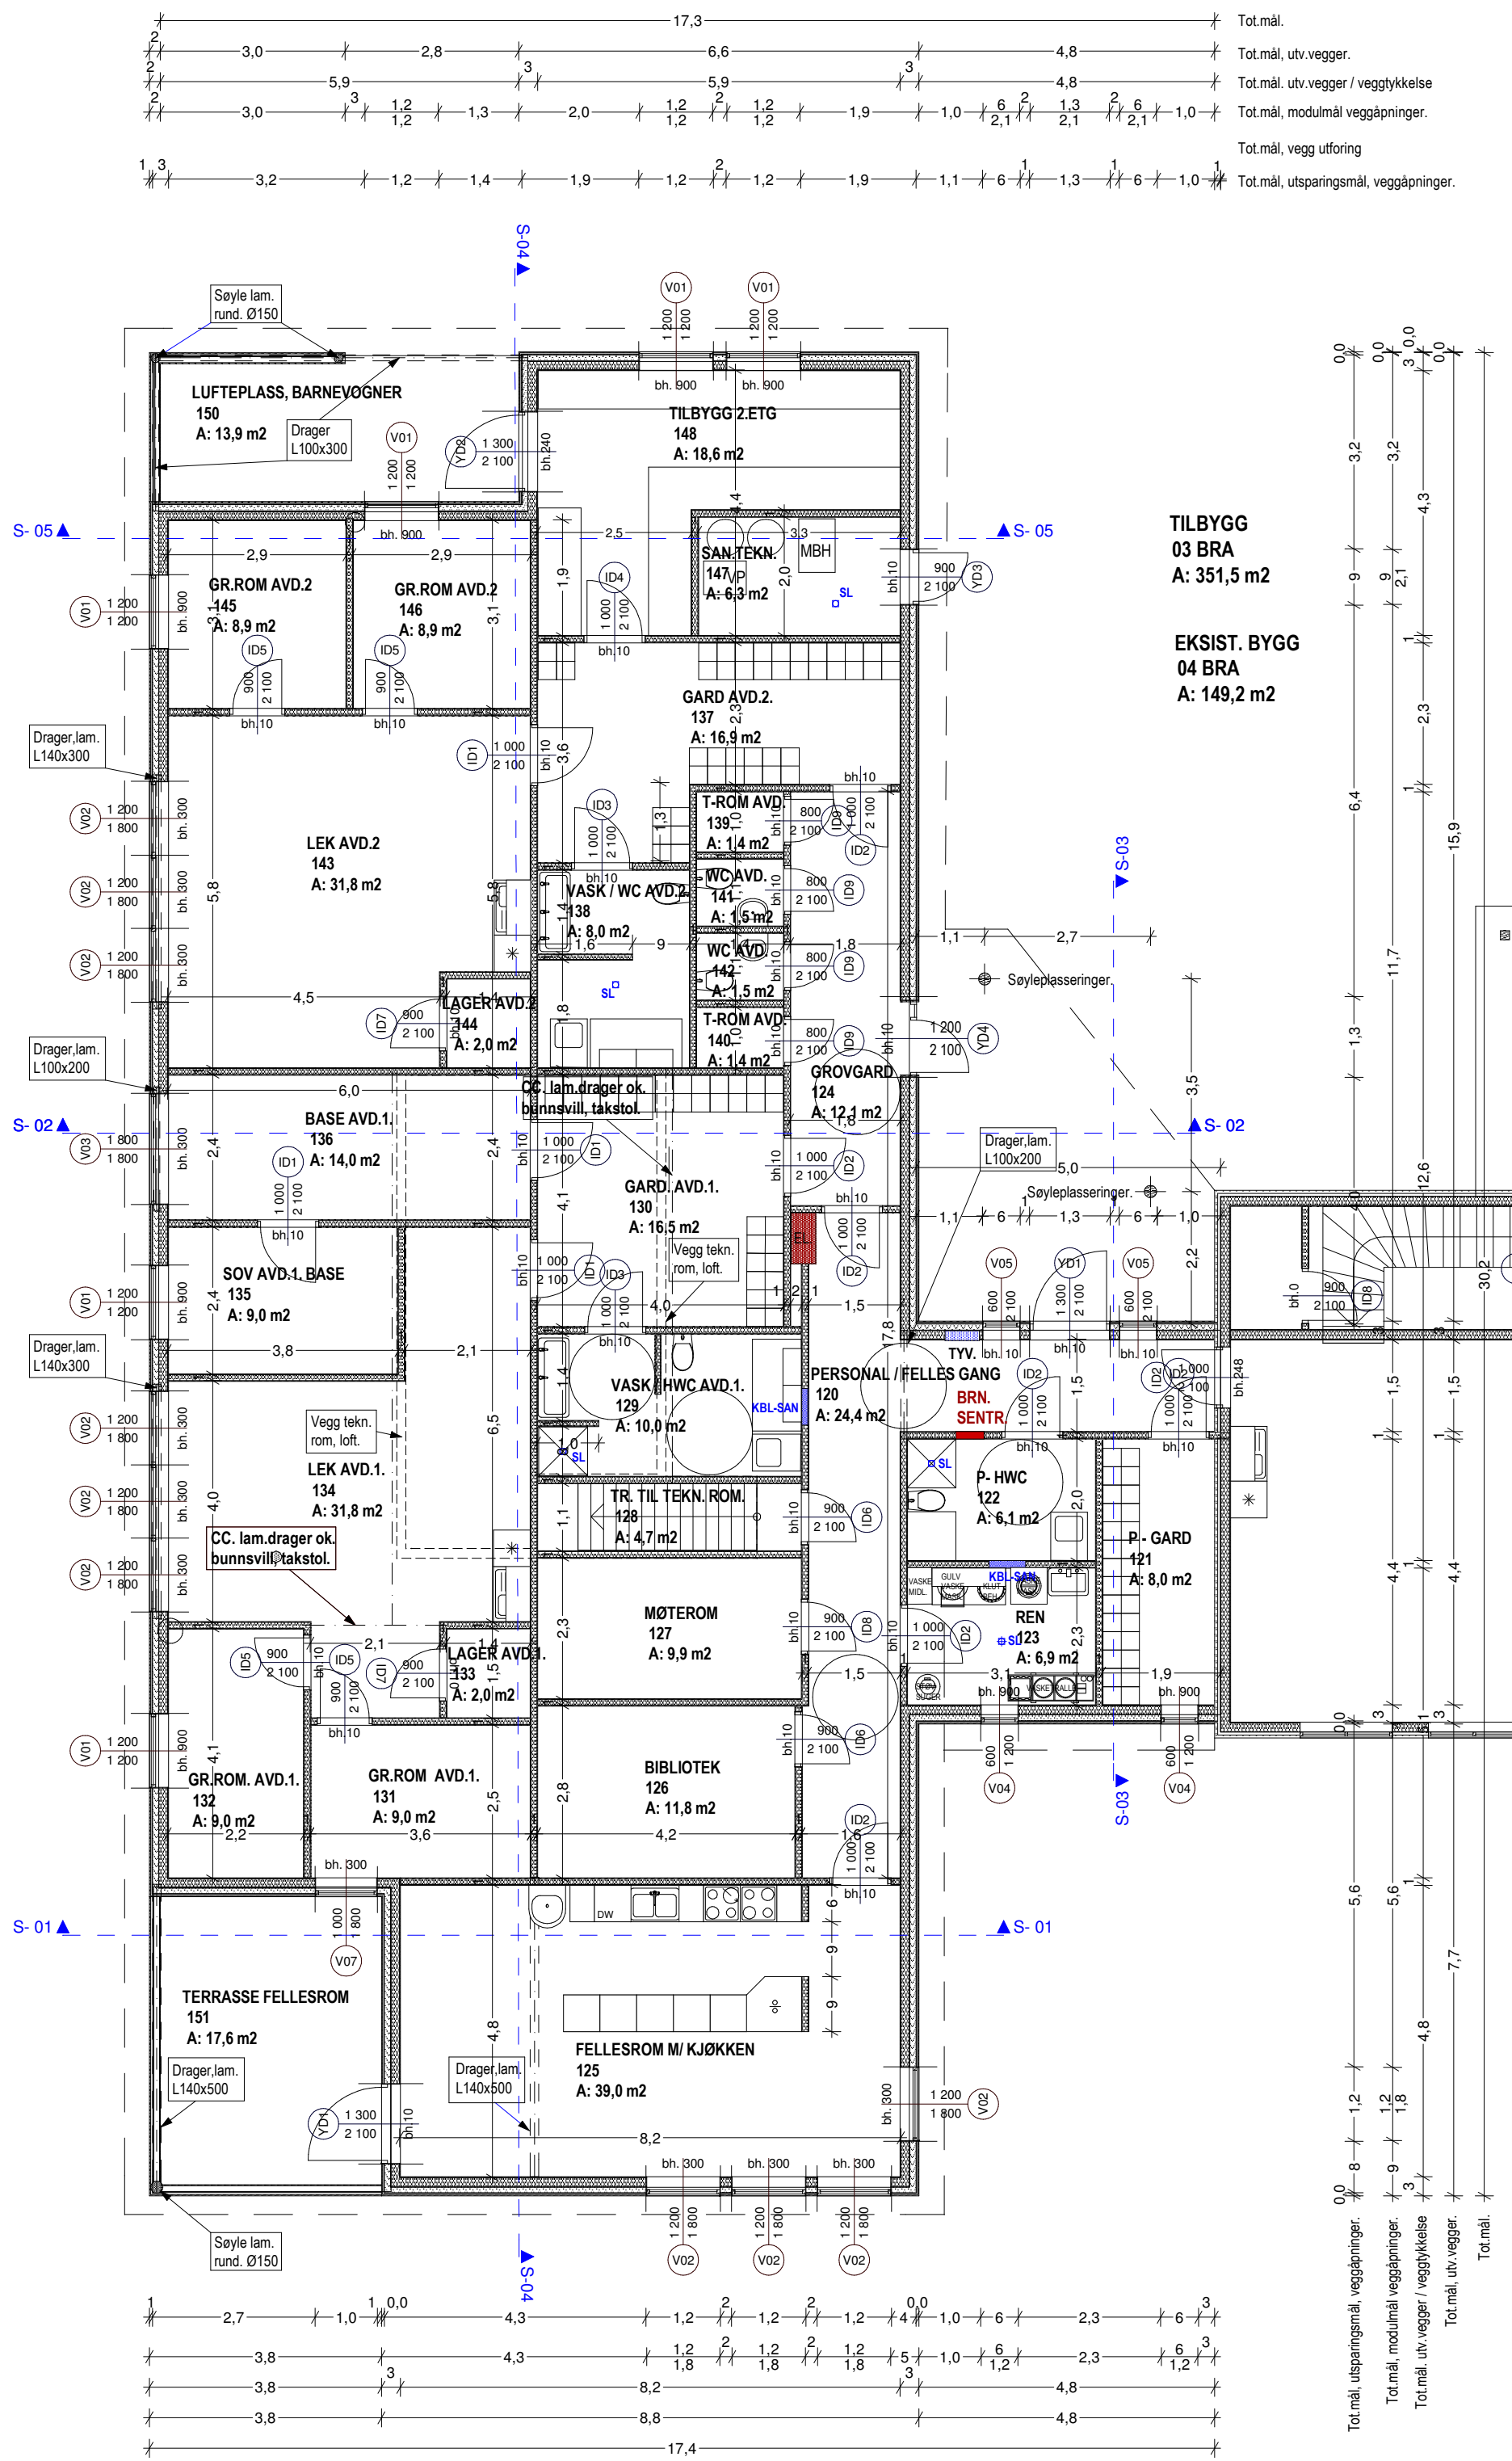

12.03.2008	SOM BYGGET.	BT	B
22.06.2007	BYGGEMELDING.	BT	A
02.04.2007	ETABLERTE TEGNING.	BT	0
DATO:	BESKRIVELSE:	TGN	REV

MERK.:

VEDL.: E-02

FASE:	☐ FORPROSJEKT ☐ BYGGEMELDING ☐ ANBUD ☐ PRODUKSJON ☐ SOM BYGGET	TEGN.NR.: AA-02 REV.NR.: B
TEGN.: <i>B. Tveiten</i>	KONTR.: <i>B. Tveiten</i>	MÅL.: 1: 100
DATO.: 02.04.2007	DATO.: 12.03.2008	PROSJ.NR.: B253 - 2007
PROSJEKT.:	Tilbygg Solerød barnehage, Gnr.Bnr 141/13 Kåpeveien 703, 3178 Våle.	
INNHold.:	PLAN FUNDAMENT, PLAN 1.ETG..	

BYGGHERR:	RE KOMMUNE RÅDHUSET 3174 REVETAL.
-----------	---

Arkon Arkitekt og Ingeniørkontor	Kontorfellesskapet K4 Jernbanalleen 33 3210 SANDEFJORD.
--	--

TEGN.SERIE.: AA (BYGGEM.) AB (ARB.TGN.) AD (DET.TGN.)

BYGG-KONSULENT

TEGN.SERIE.: BA (BYGGEM.) BB (ARB.TGN.) BD (DET.TGN.)

EL-KONSULENT

TEGN.SERIE.: EA (BYGGEM.) EB (ARB.TGN.) ED (DET.TGN.)

VVS-KONSULENT

TEGN.SERIE.: VA (VANN/AVL.) VC (VENT.) VS (SAN.)

PLANOVERSIKT.

