




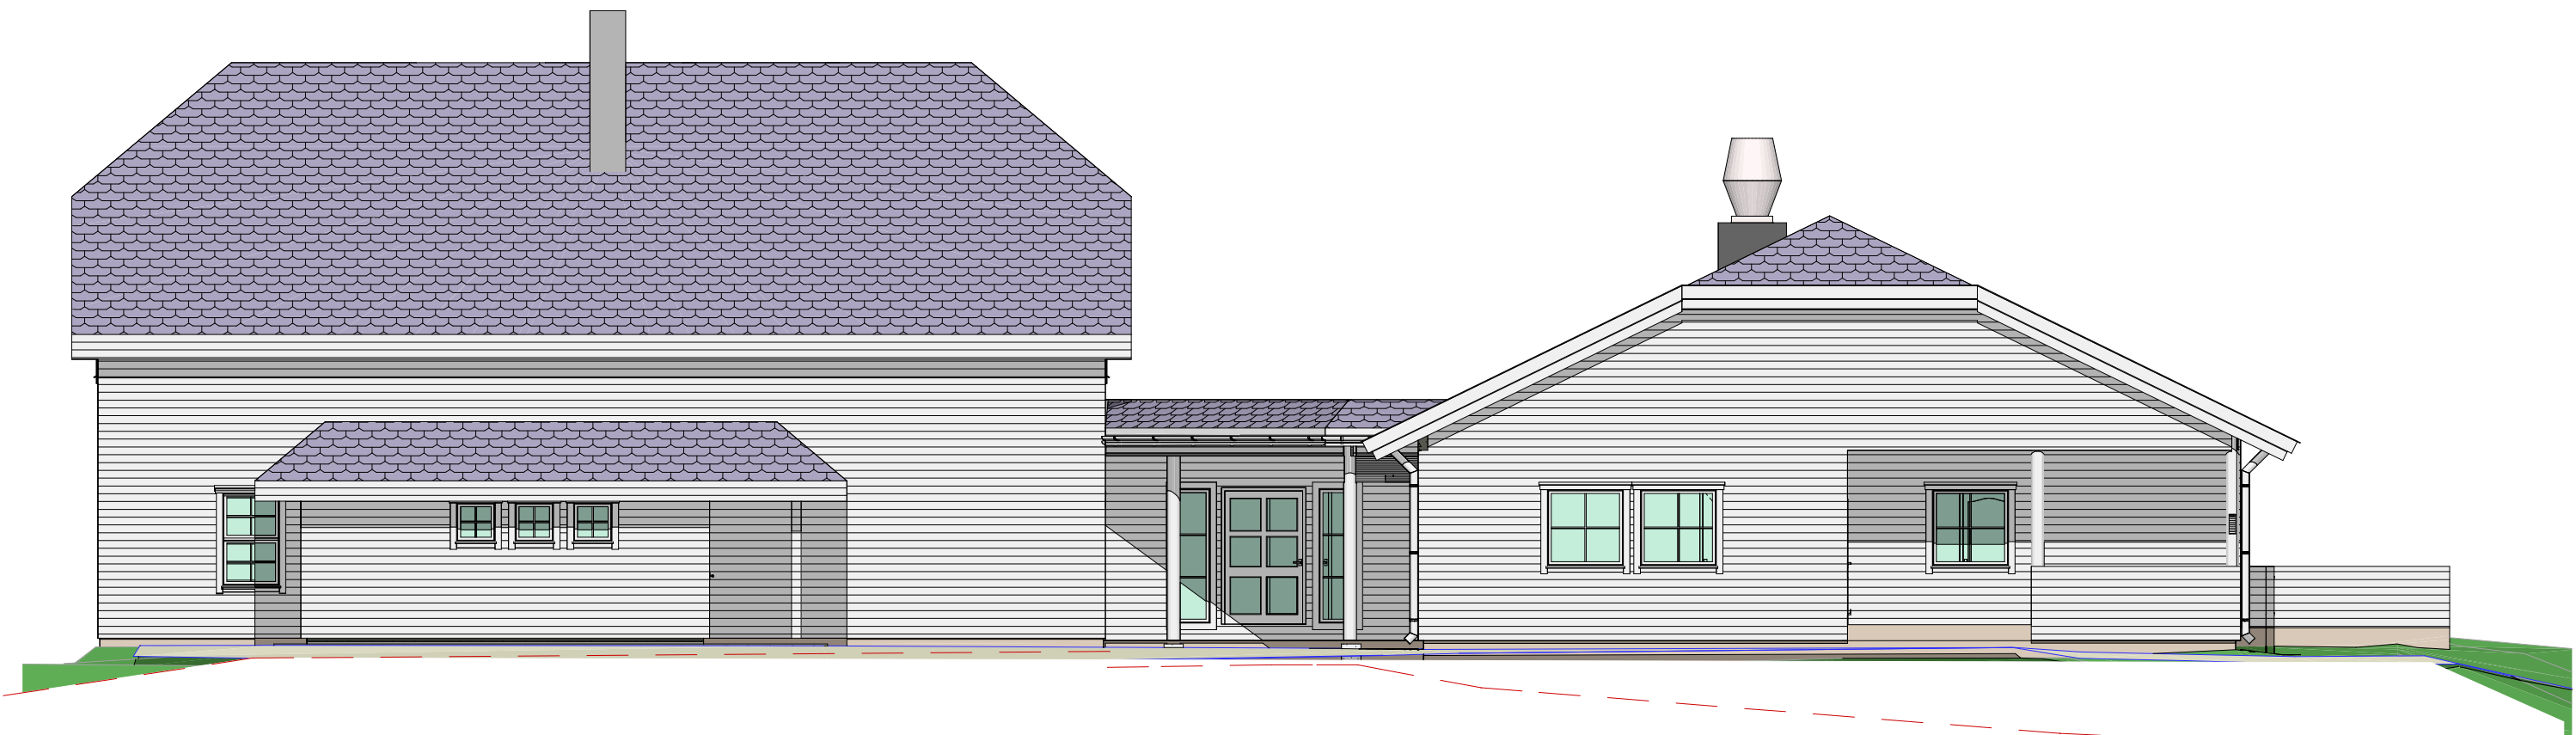


NY FASADE MOT NORD.

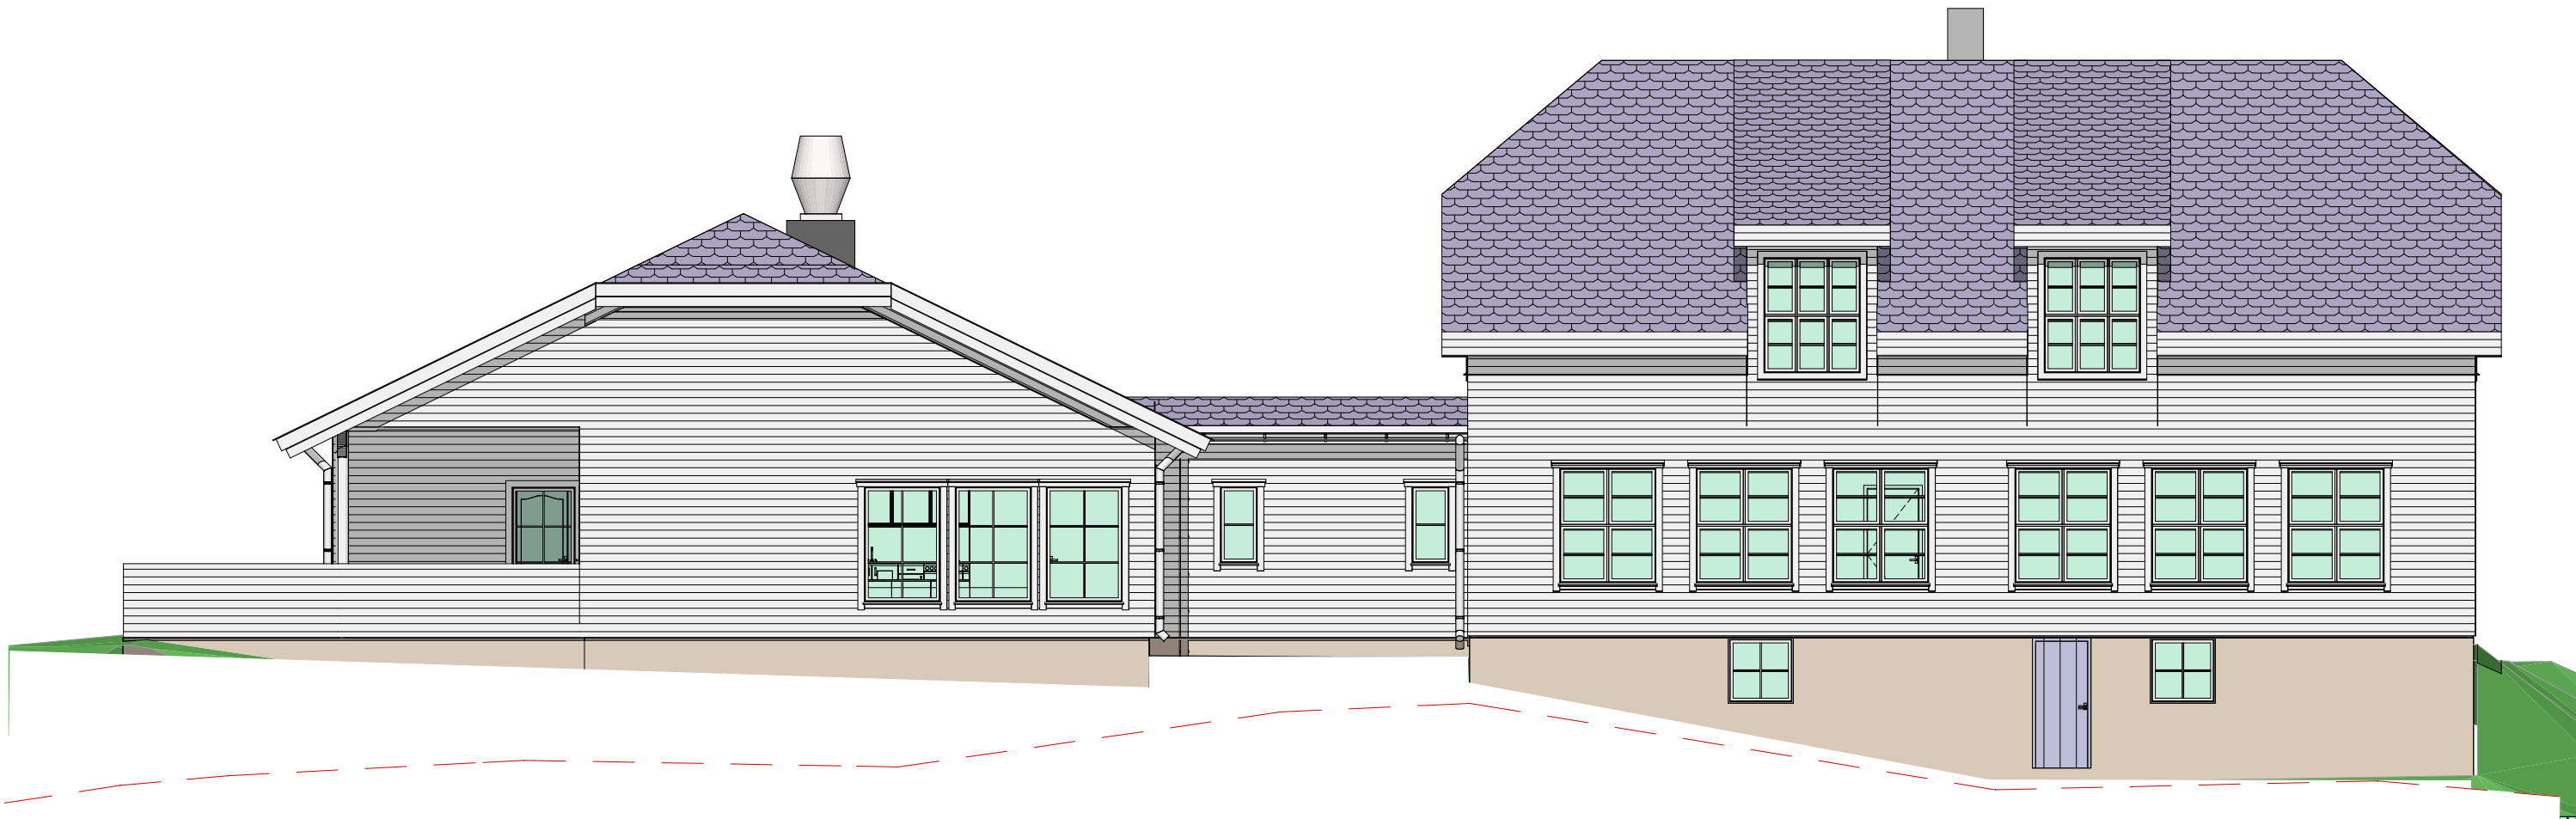


NY FASADE MOT SYD.

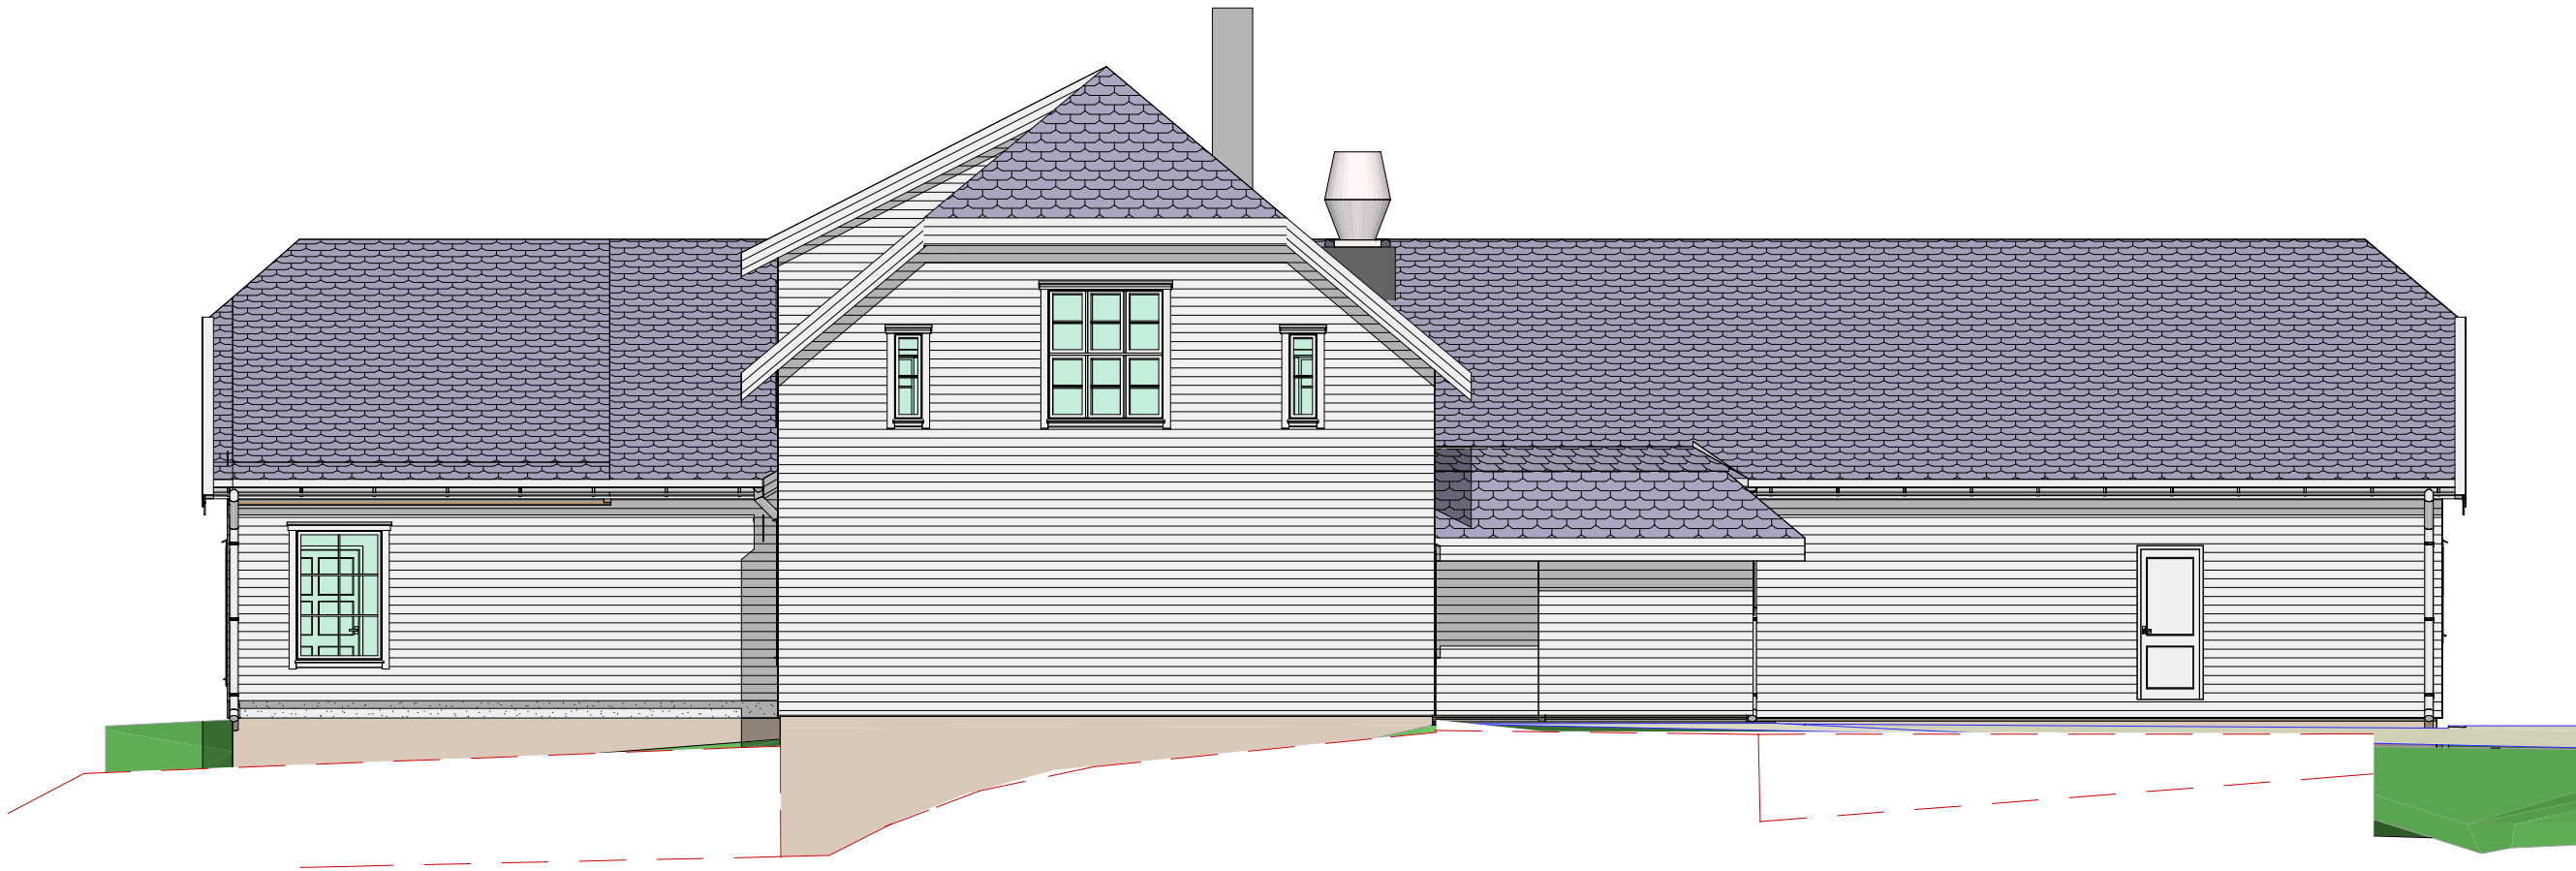

NY FASADE MOT ØST.

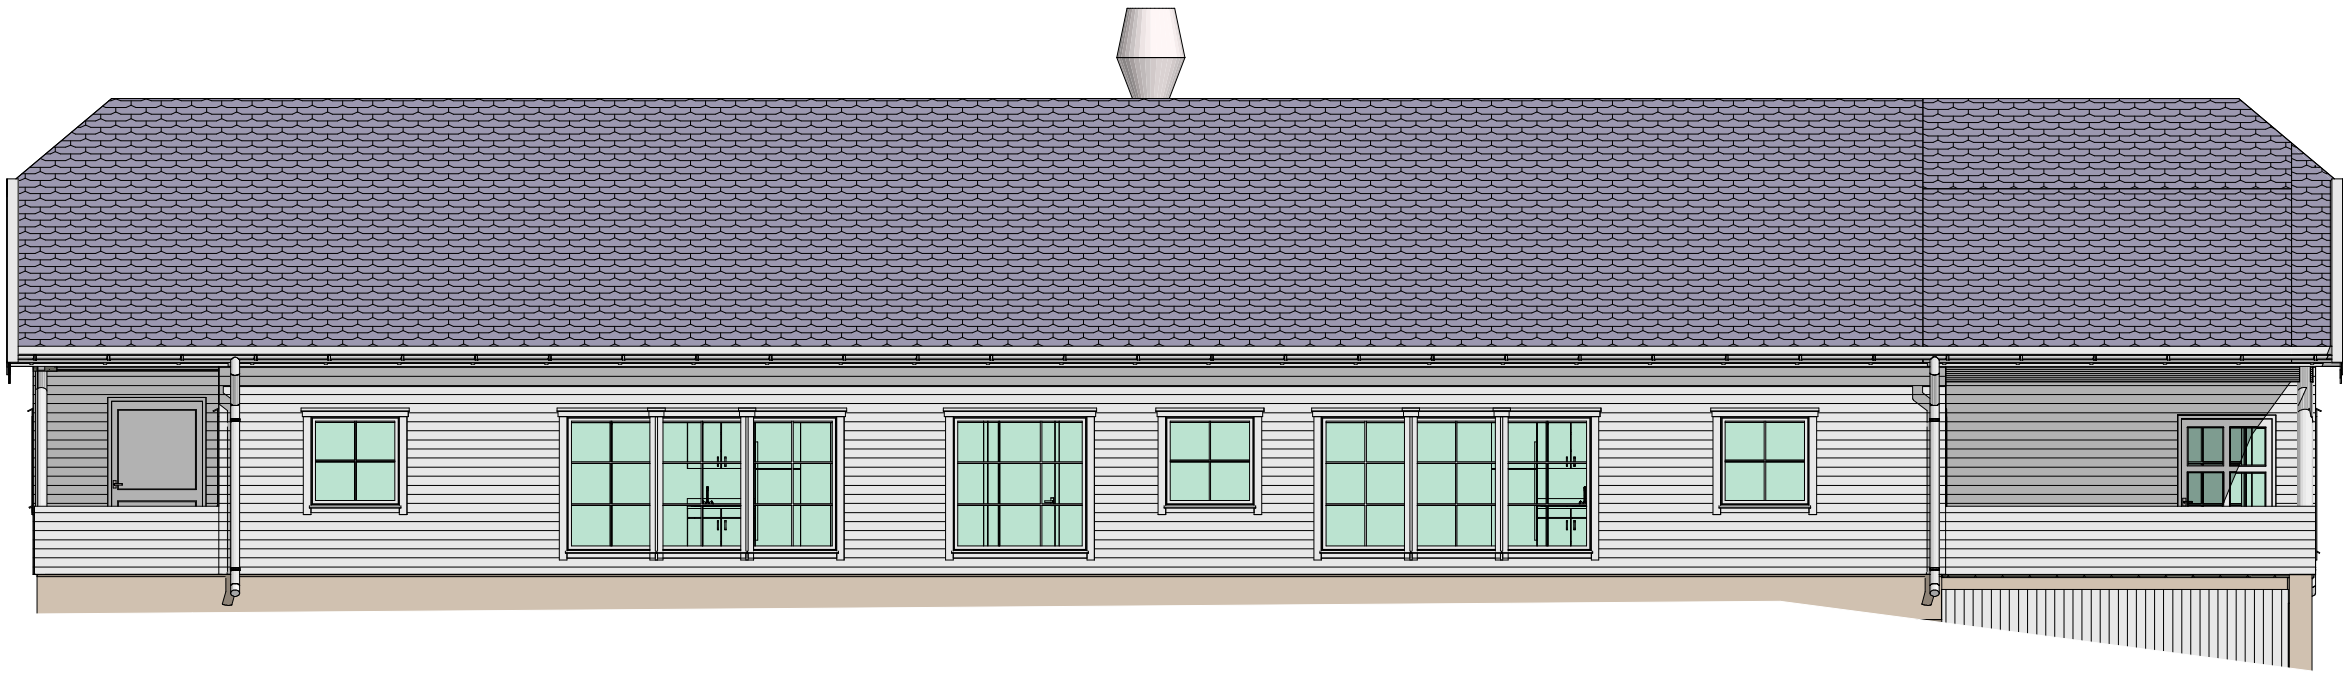

NY FASADE MOT VEST.

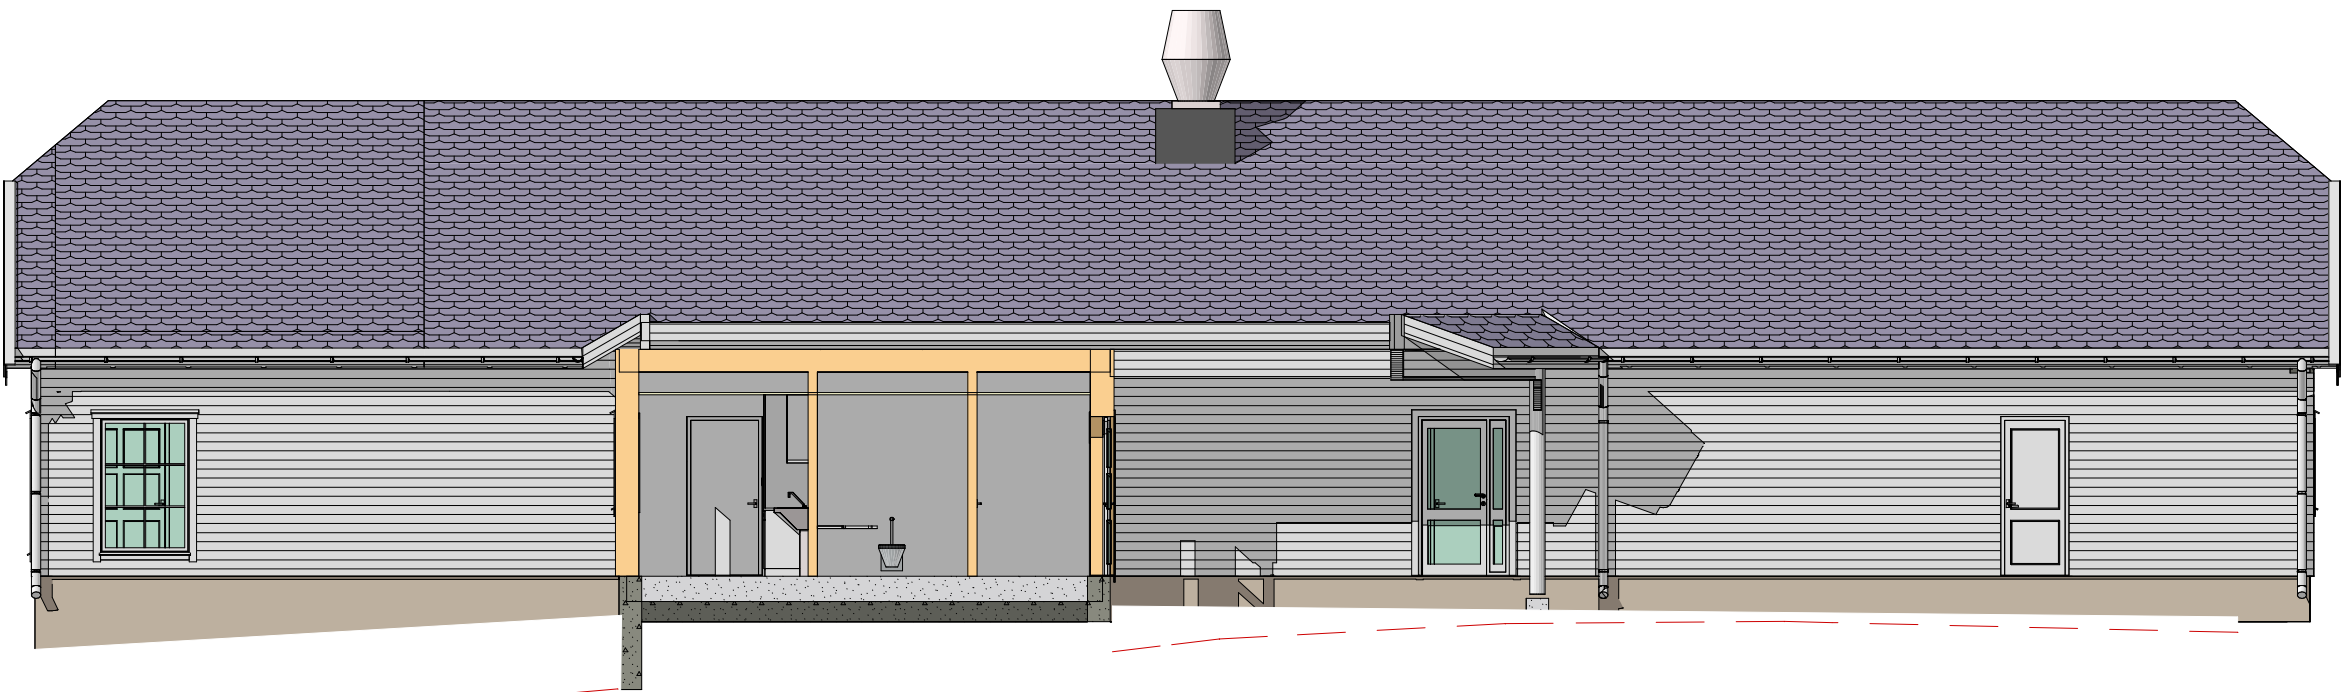

NY DELFASADE MOT ØST.

12.03.2008	SOM BYGGET.	BT	B
22.06.2007	BYGGEMELDING.	BT	A
03.04.2007	ETABLERT TEGNING.	BT	0
DATO.:	BESKRIVELSE.:	TGN	REV

MERK.:
Angir eksist. terreng langs nye og gamle fasader. Linjen følger siste fasade ut av bildet.

VEDL.: E-05

FASE.:	☐ FORPROSJEKT ☒ BYGGEMELDING ☐ ANBUD ☐ PRODUKSJON ☐ SOM BYGGET	TEGN.NR.: AA-05
TEGN.:	B.Tveiten	KONTR.: B.Tveiten
DATO.:	03.04.2007	12.03.2008
PROSJEKT.:	Tilbygg Solerød barnehage, Gnr. Bnr 141/13 Kåpeveien 703, 3178 Våle.	
INNHold.:	FASADER.	
BYGGHERRE:	RE KOMMUNE RÅDHUSET 3174 REVETAL.	
TEGN.SERIE.:	AA (BYGGEM.)	AB (ARB.TGN.)
AD (DET.TGN.)	B253 - 2007	

Arkon Kontorfeillesskapet
K4
Jernbanesalleen 33
3210 SANDEFJORD.
TEL. : +47 33 42 85 91 FAX. : +47 33 42 85 86 MOB.TLF. : +47 900 28 990

BYGG-KONSULENT

TEGN.SERIE. BA (BYGGEM.) BB (ARB.TGN.) BD (DET.TGN.)
EL-KONSULENT

TEGN.SERIE. EA (BYGGEM.) EB (ARB.TGN.) ED (DET.TGN.)
VVS-KONSULENT

TEGN.SERIE. VA (VANN/AVL.) VC (VENT.) VS (SAN.)

PLANOVERSIKT.