


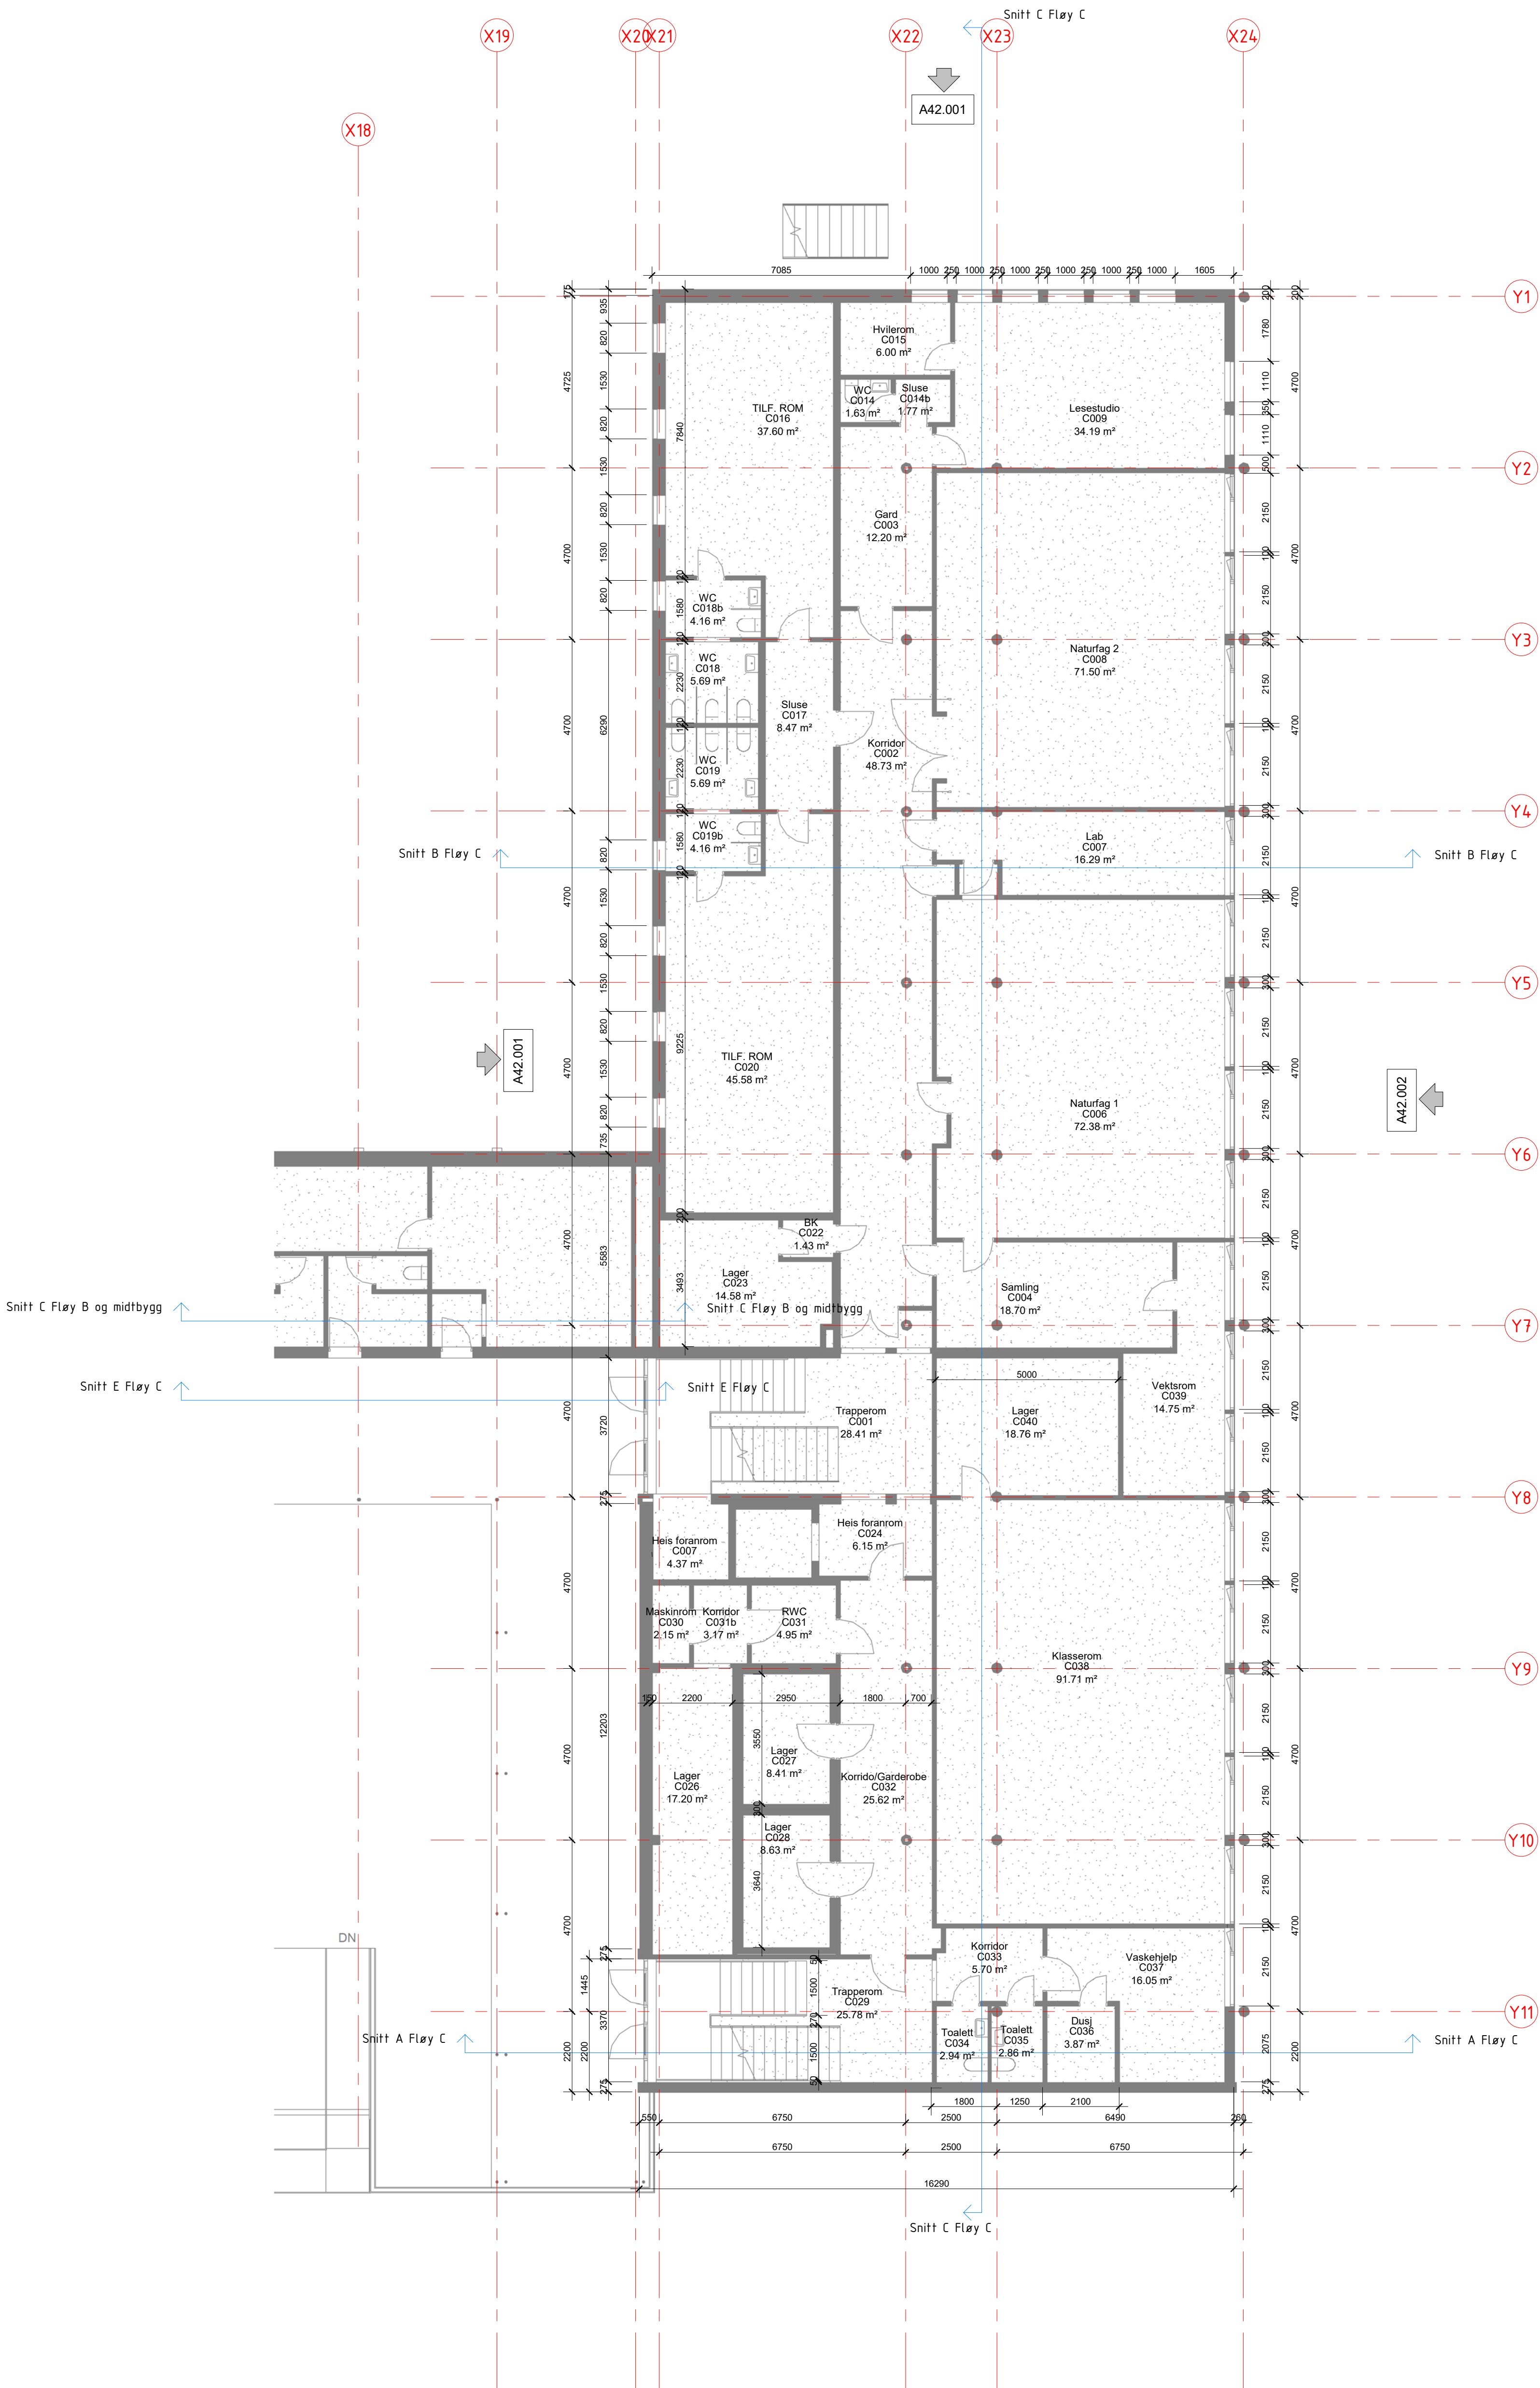

Plan Fløy C (kote 48.08)
1 : 100

NB! Tegningen kan inneholde feil og mangler. Ved videre bruk må bruker selv kontrollere i den grad som er nødvendig for brukerens behov.

Rev.	Dato	Tekst	Tegn.	Kont.
Tegning:				
Fløy C 1.Etasje				
Fase:				
Som bygget pr. juni 2018				
Tegningnr.:				
A22.006				
Dato:	Prosjektør.:	Tegnet av:	Rev.:	
05.06.2018	3844013	MPF		
Målestokk:	Format:	Kontrollert av:	Rev. dato:	
1:100 i A1	A1	-		
Prosjekt: Tastaveden skole				
Adr: Soltunveien 30				
Postnr: 4026 Stavanger				
Gnr./Bnr: 28/603				
Byggnr:				
				
Bymiljø og utbygging Stavanger eiendom				
Postboks 8001, 4068 Stavanger Telefon 04005 www.stavanger.kommune.no Org.nr. NO 994 985 226				
STAVANGER KOMMUNE				

18.12.2018 14:11:18 U:\BMU Stavanger eiendom\2 PROSJEKT\2 Arkivark\PROSJEKT\2 STAVANGER\TASTAVEDEN\1 Rev01\Tastaveden.rvt