


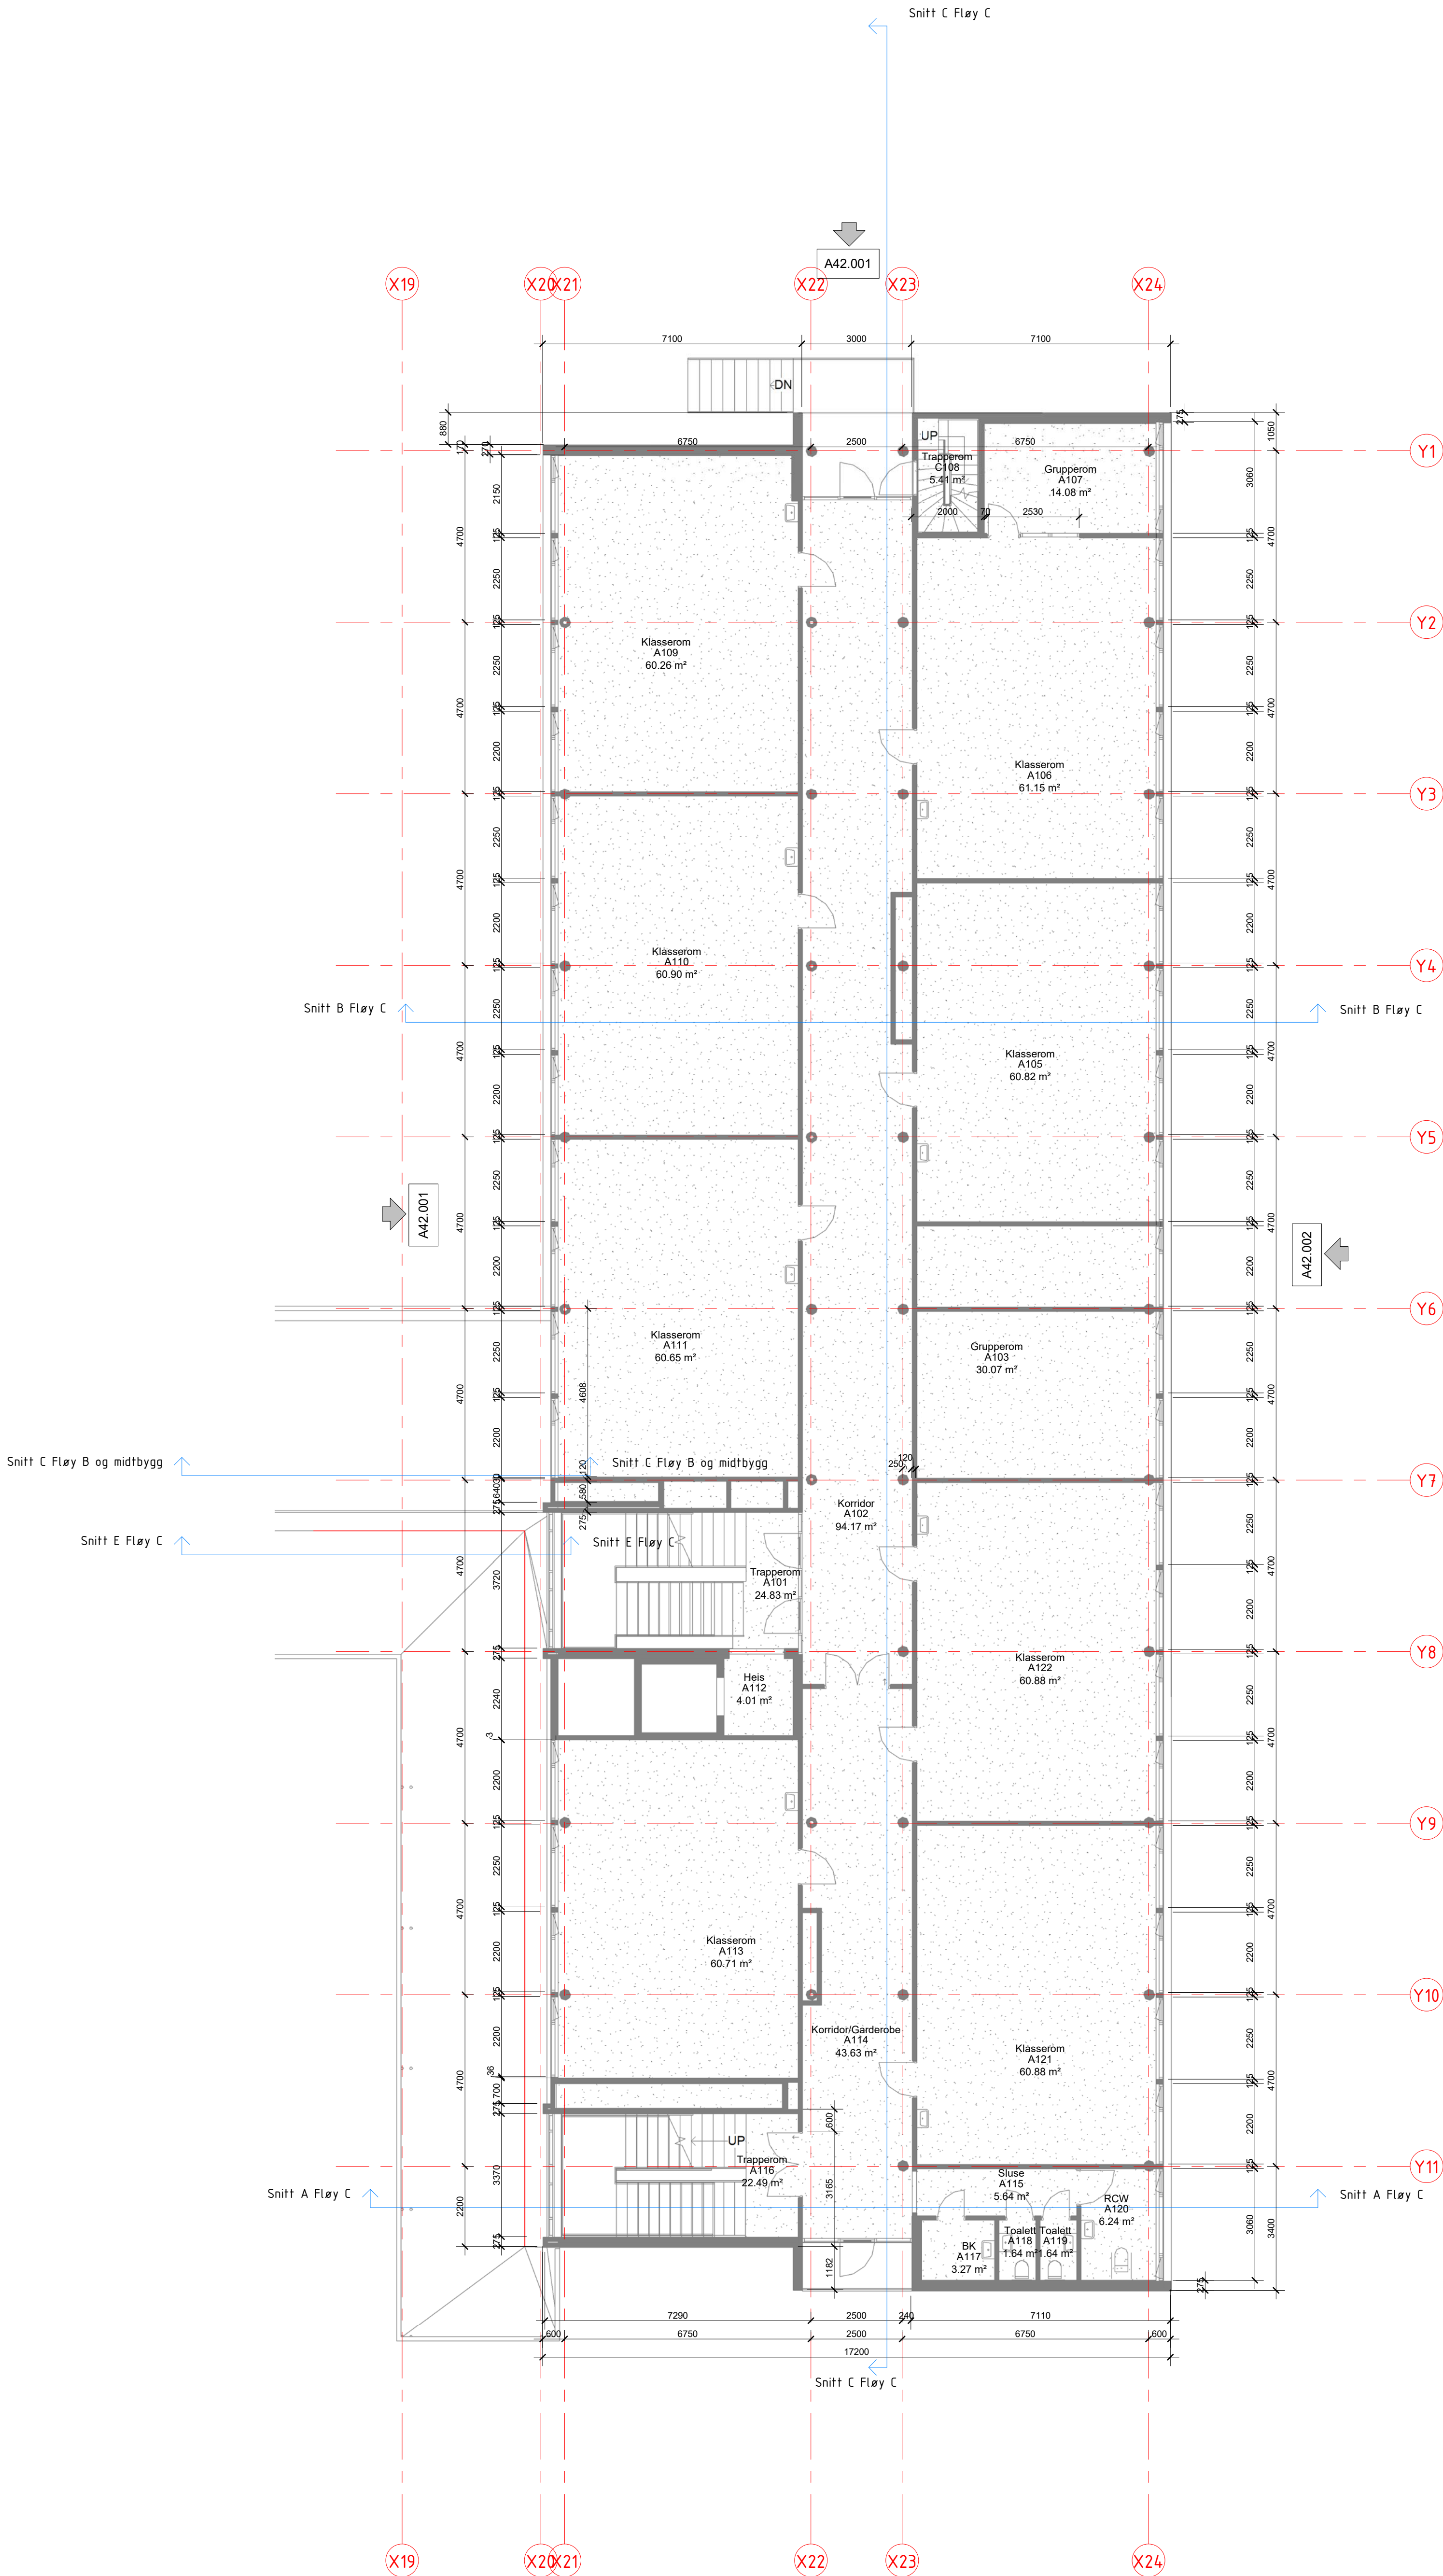

Plan Fløy C (kote 51.33)
1 : 100

NB! Tegningen kan inneholde feil og mangler. Ved videre bruk må bruker selv kontrollere i den grad som er nødvendig for brukernes behov.

Rev.	Dato	Tekst	Tegn.	Kont.
Tegning:				
Fløy C 2.Etasje				
Fase:				
Som bygget pr. juni 2018				
Tegningnr.:				
A22.007				
Dato:	Prosjektnr.:	Tegnet av:	Rev.:	
05.06.2018	3844013	MPF		
Målestokk:	Format:	Kontrollert av:	Rev. dato:	
1:100 i A1	A1	-		
Prosjekt: Tastaveden skole				
Adr.: Soltunveien 30				
Postnr.: 4026 Stavanger				
Gnr./Bnr.: 28/603				
Byggnr.:				
 Bymiljø og utbygging Stavanger eiendom Postboks 8001, 4068 Stavanger Telefon 04005 www.stavanger.kommune.no Org.nr. NO 994 965 226				
STAVANGER KOMMUNE				

18.12.2018 14.10.33 U:\BMU Stavanger eiendom\2 PROSJEKT\2 Arkivark\PROSJEKT\2 STAVANGER\28/603\Tastaveden\1 Rev\Tastaveden.rvt