


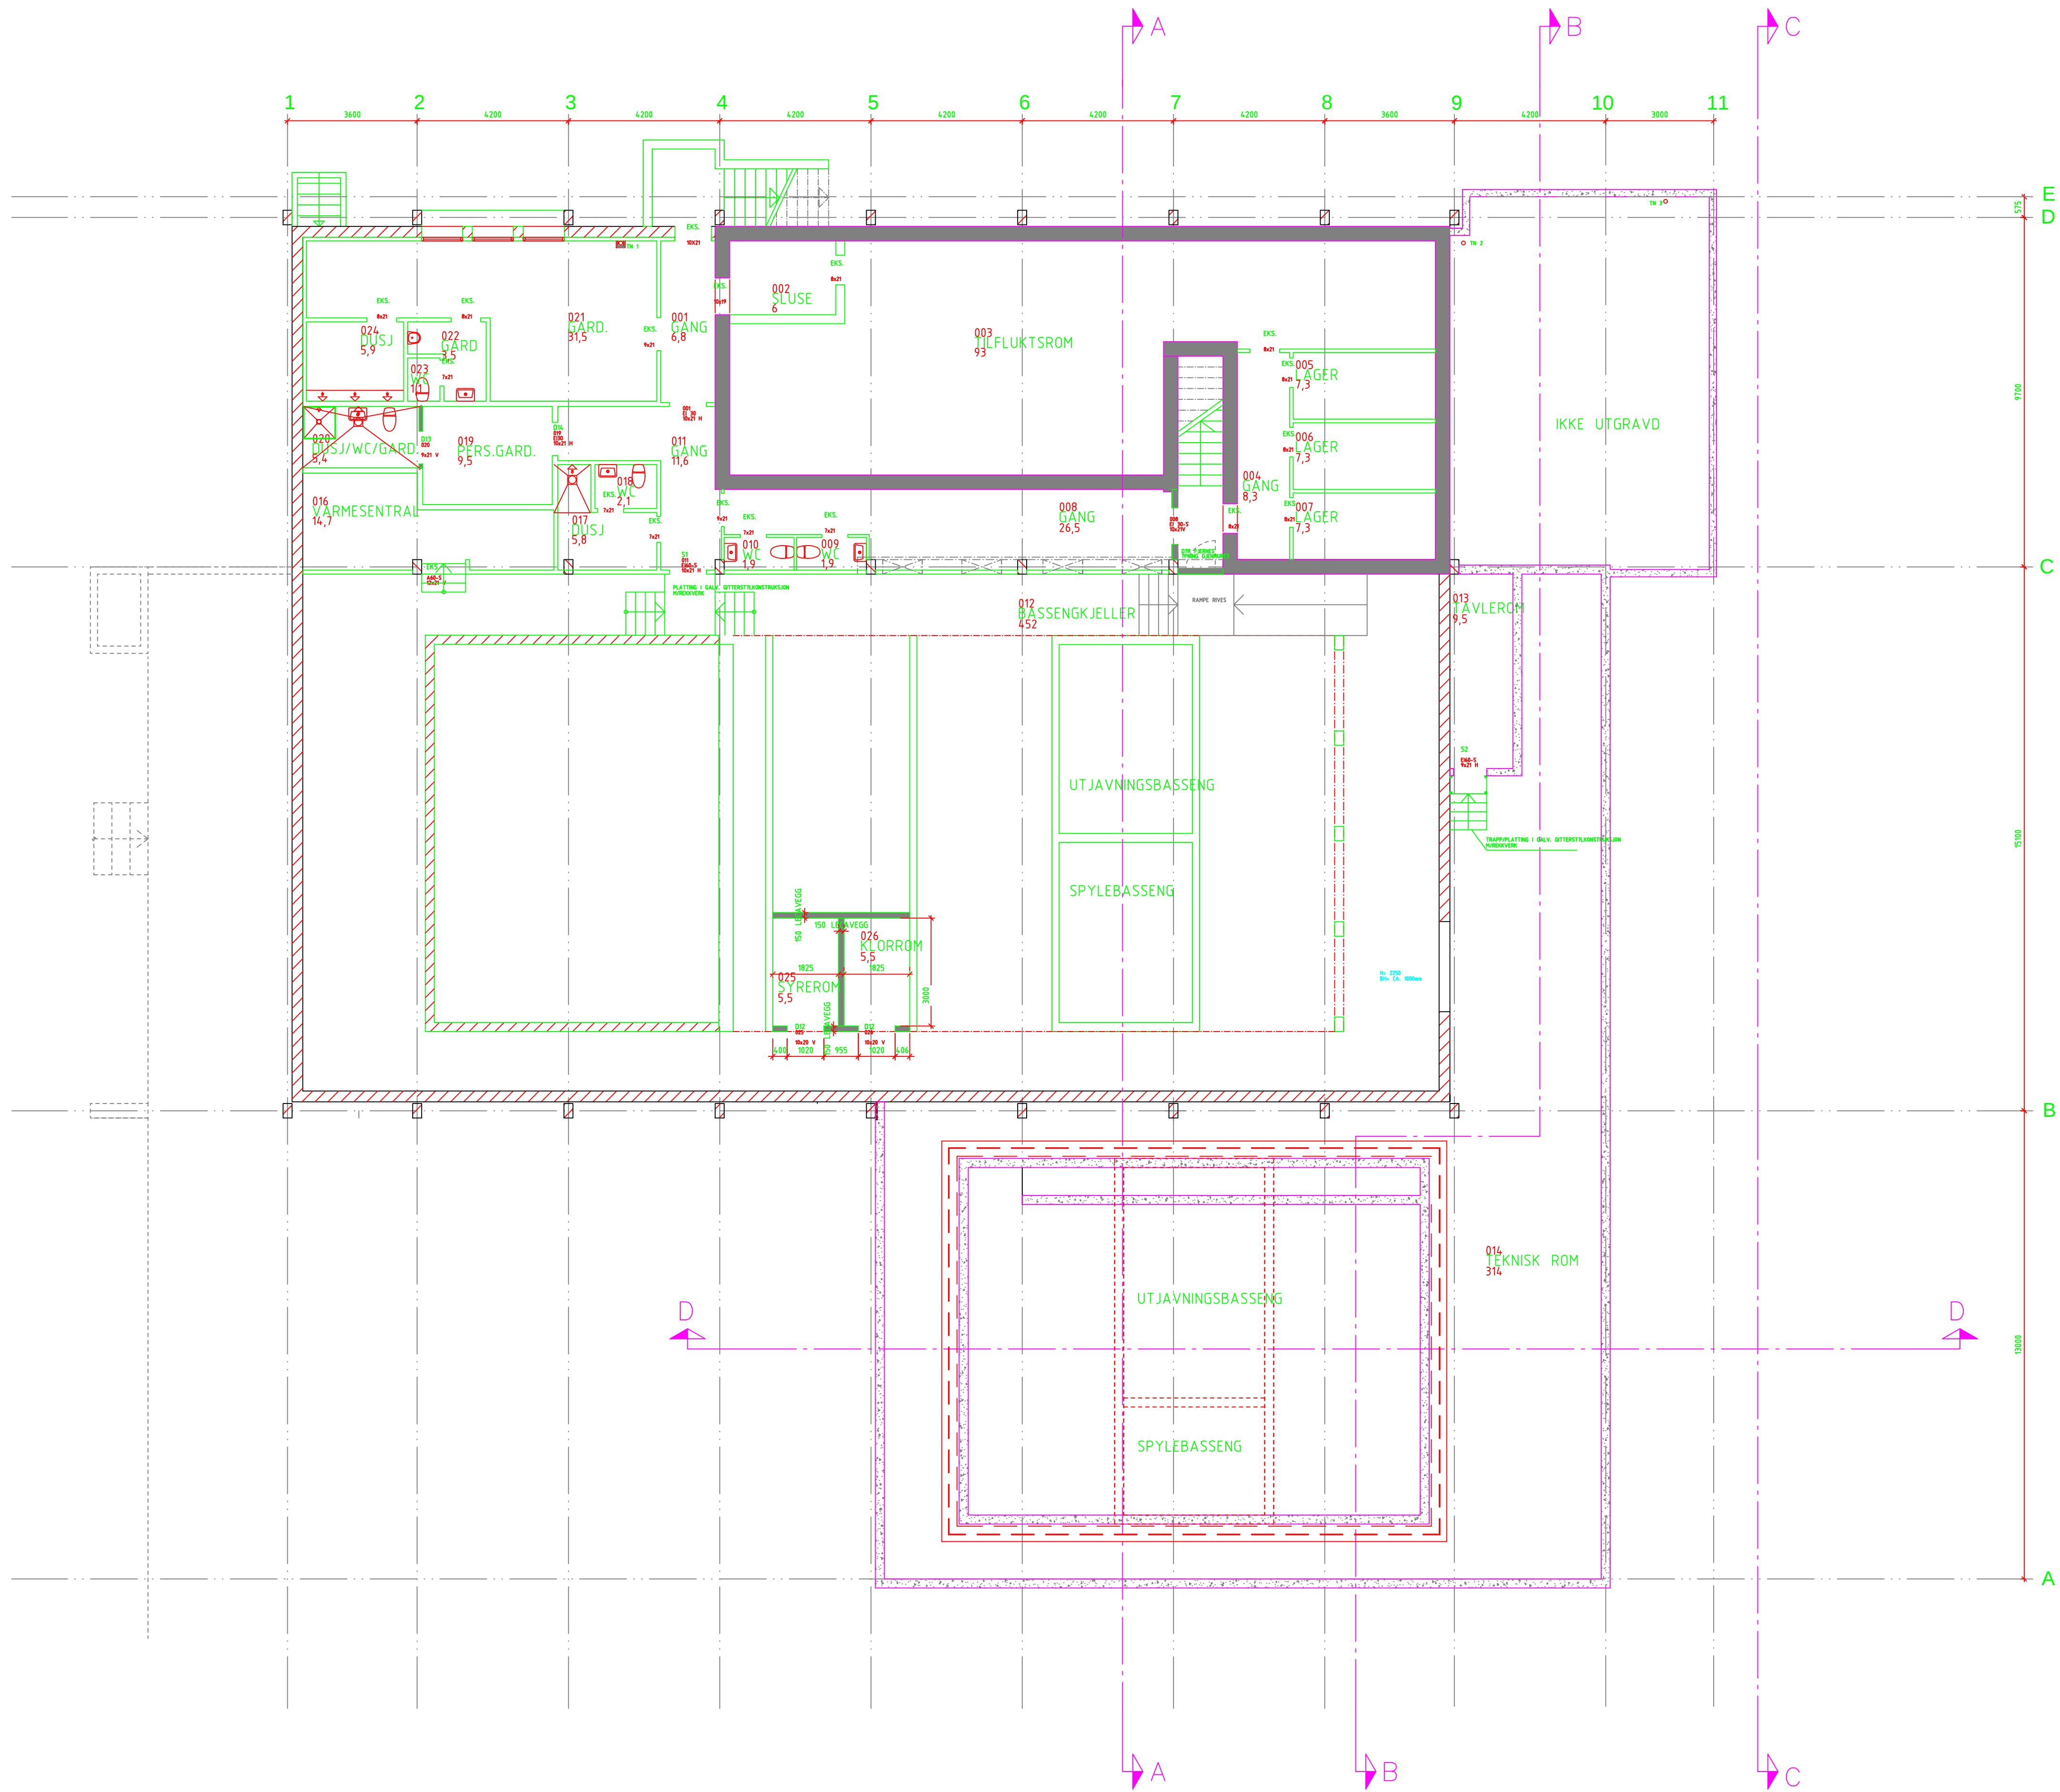

TEGN.NR.		A 101		REV.
TINFOS AS				
TINFOSHALLEN - 2				
TIBYGG/OMBYGGING SV?MME				
INDEKS-DATO-REVISJON				
PROSJEKTNR.		02039	Sign.	M?LESTOKK :
DATO :		15.12.05		1:100
PLAN KJELLER				
SOM BYGGET 01.02.07				
TEGN.NR.		A 101		REV.
		SØNDERGAARD		
		RICKFELT AS		
OH HOLTAS GT: 29				
3678 NOTODDEN				
Tlf: 35 06 95 00				
BVLARKITEKTER MIAL NPA				