



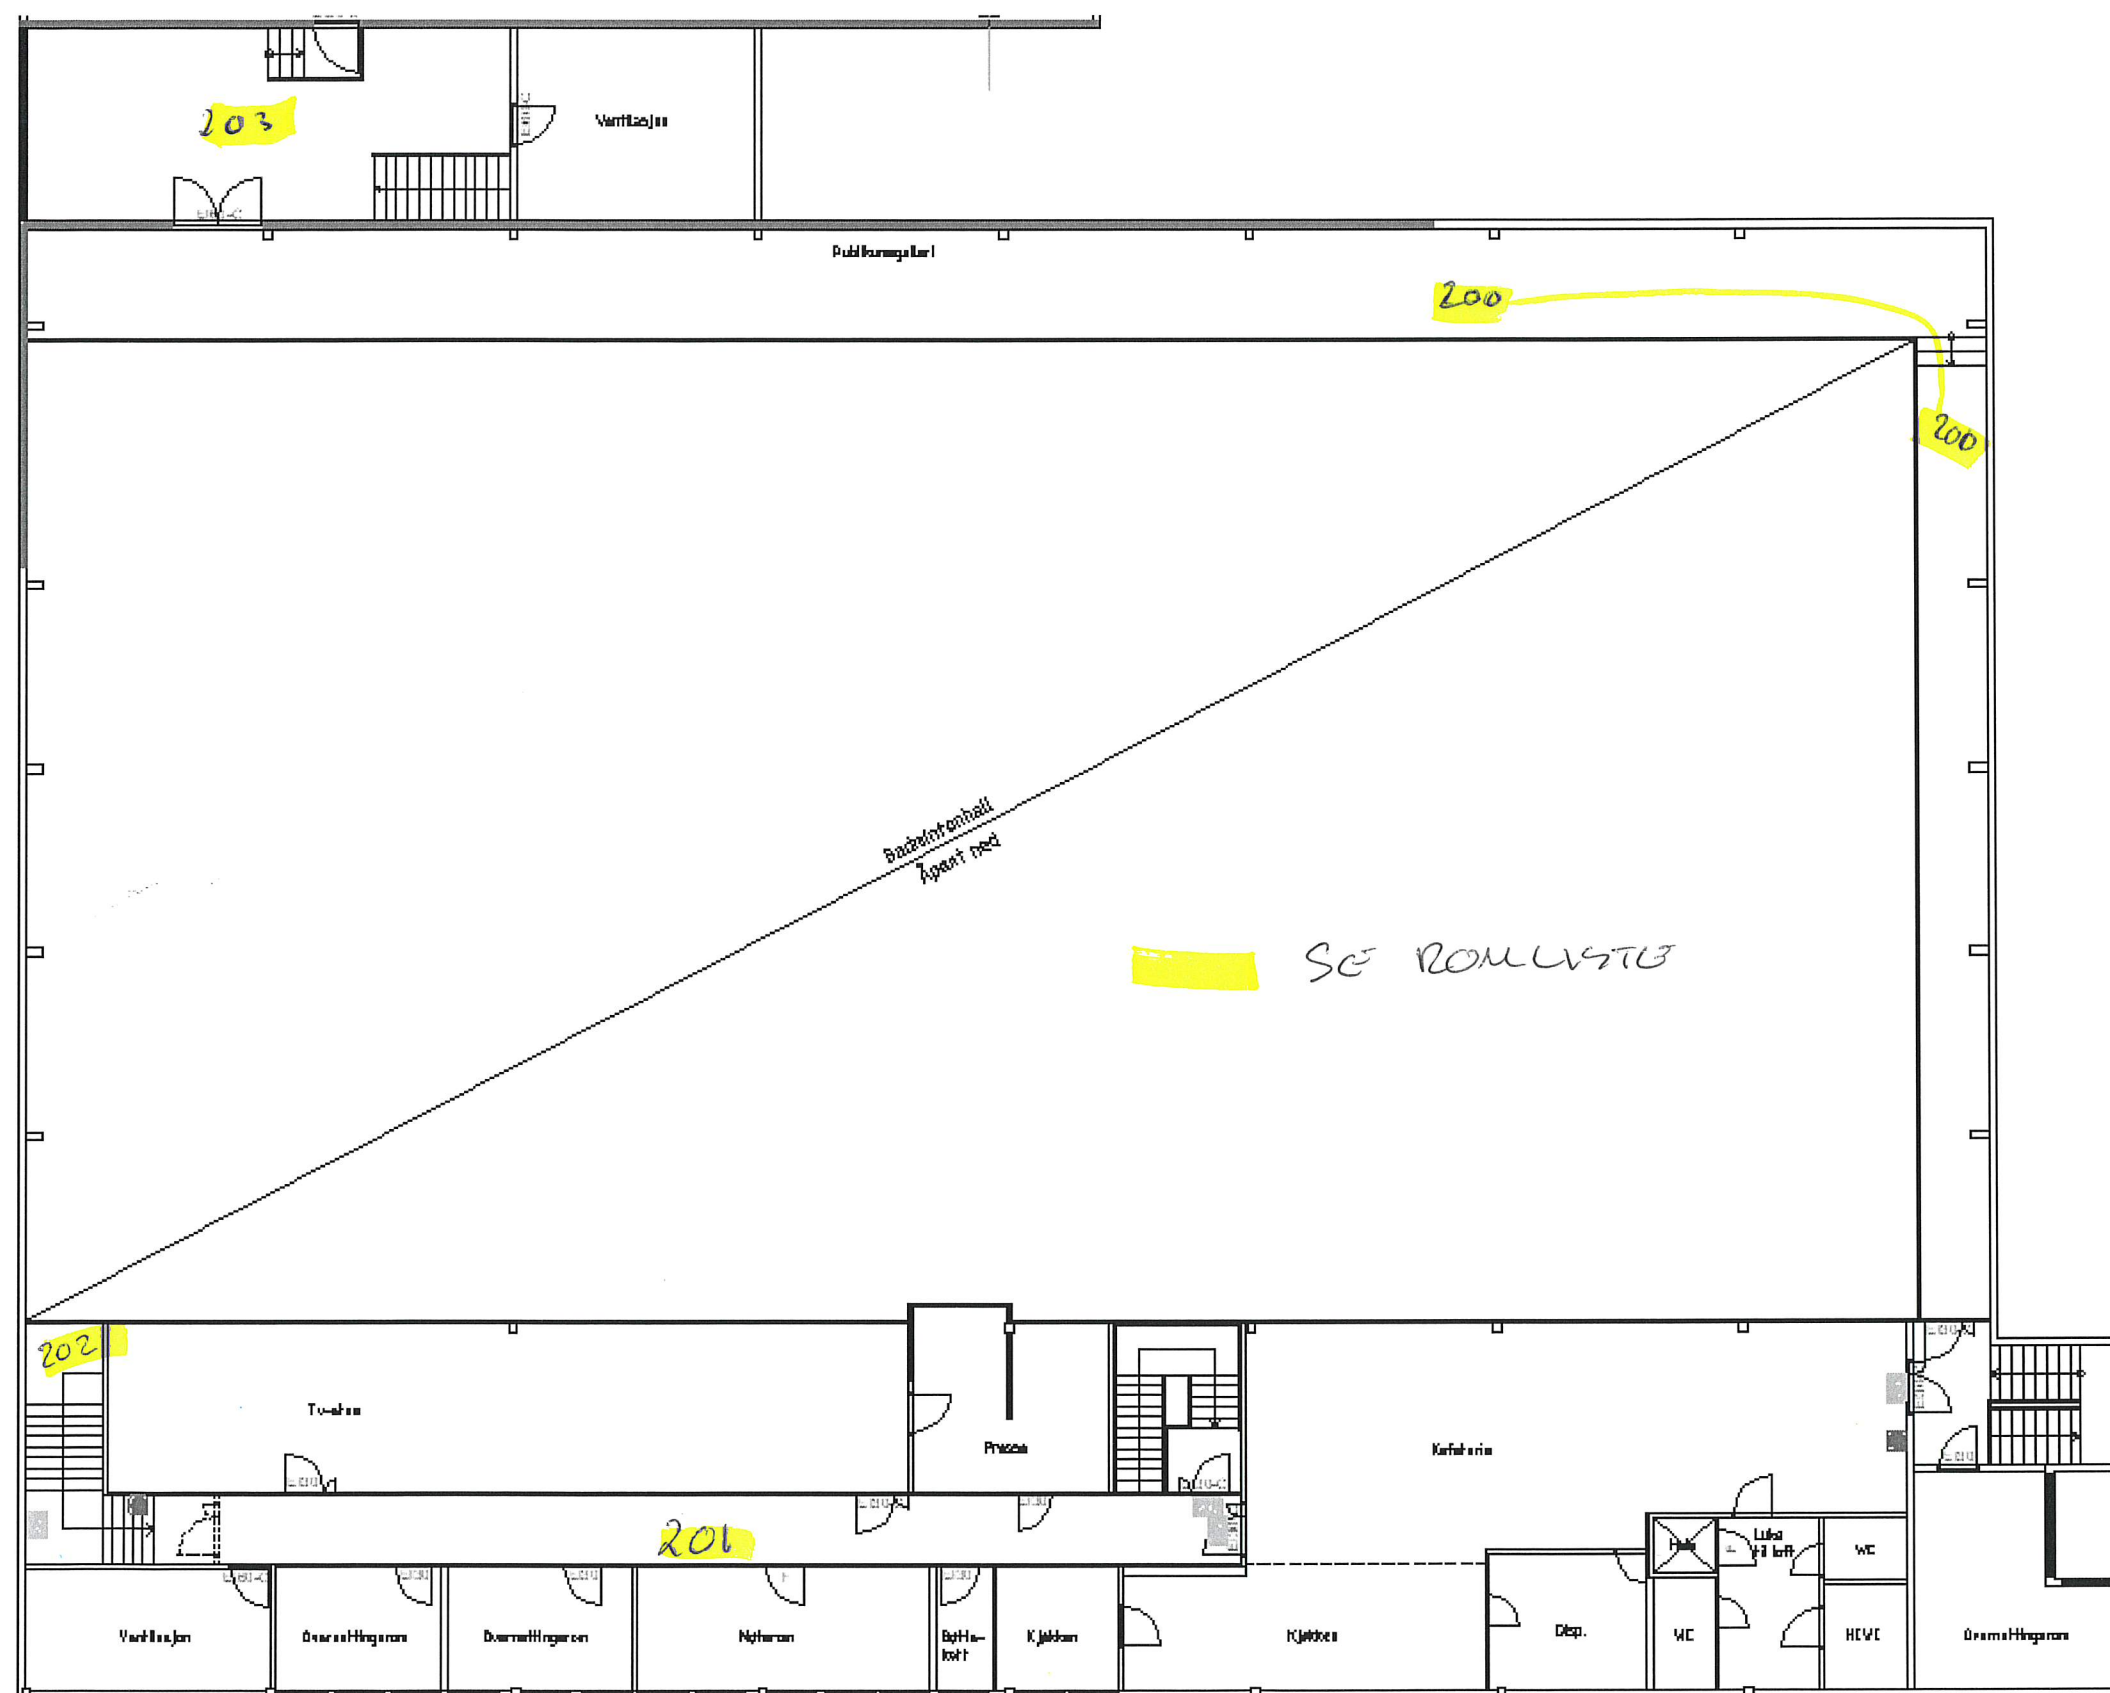

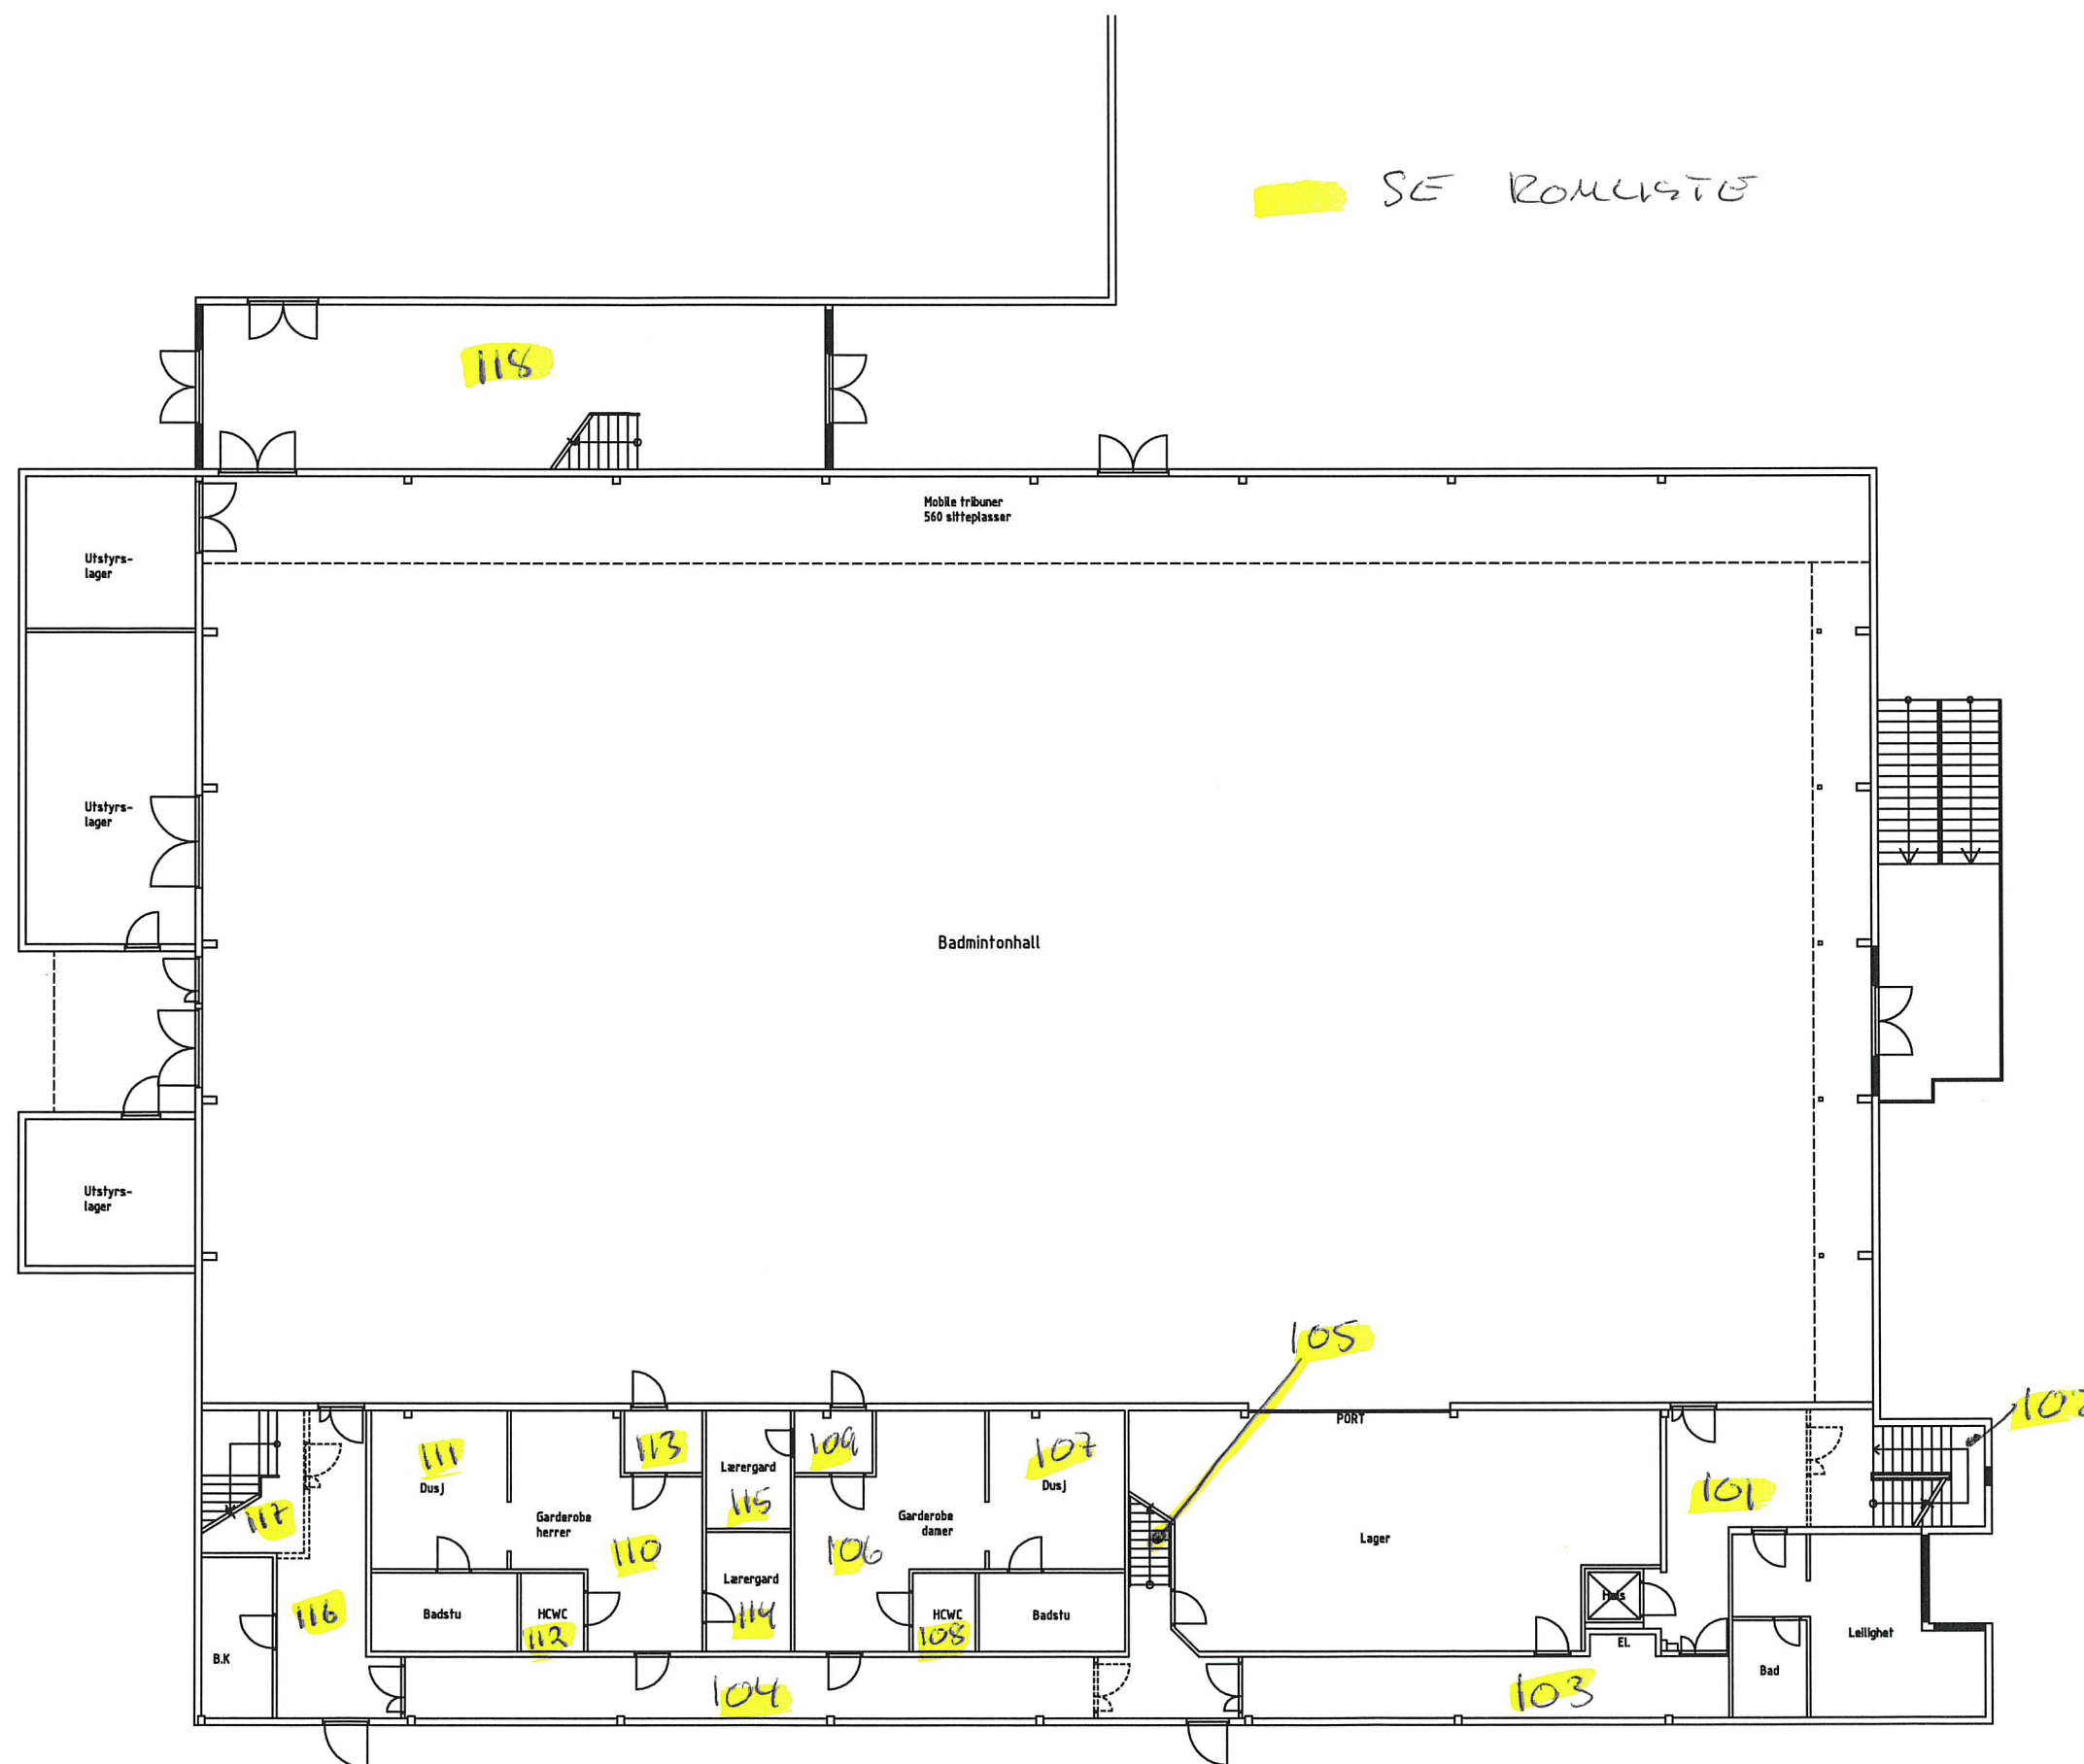

PLAN 1.
~~ETASJE~~
~~M 1:100~~


TEGNEFORKLARING:									
		BRANNCELLEVEGG EI 30							
		BRANNCELLEVEGG EI 60							
		BRANNCELLEVEGG EI 60 A2							
		BRANNVEGG REI 120-M A2							
		HÅNDSLUKKINGSAPPARAT							
		BRANNSLANGE							
		MANUELL MELDER							
		RØYKDETEKTOR							
		ALARMKLOKKE							
		DØRHOLEDAMAGNET							
		BRANNALARMSENTRAL							
		MARKERINGSLYS							
		UTGANG							
		NØDUTGANG VINDU							
		ADKOMST FOR BRANNVESENET							
		RØMNINGS- VEI / KORRIDOR							
		RØMNINGSTRAPP / TRAPPEROM							
		FLUKTVEI							

PROSJEKT	Q.NR	Br20-101				—			
	O.NR	15131							
	Kristiansand kommune								
	Idrettsetaten Badmintonhallen								
		GNR: 15		BNR: 1925					
fase	SOM BYGGET								
type	BRANNTEGNING								
dato	24.11.2016		mål	1:100					
fil	BADMINTONHALLEN		sign	JRJ	ktrl	BEH			
	Areal: 1943 m² Risikoklasse: 2 og 5 Brannklasse: 1 Børing: R30								
TEGNE.NR	Br20-101				—				
PLAN 1.ETG									



Dagfin Skaar AS
Rådgivende ing. MRIF
Tlf. 38 14 45 35-FAX 38 14 45 29
www.dagfinskaar.no

SE RÖMUSIG

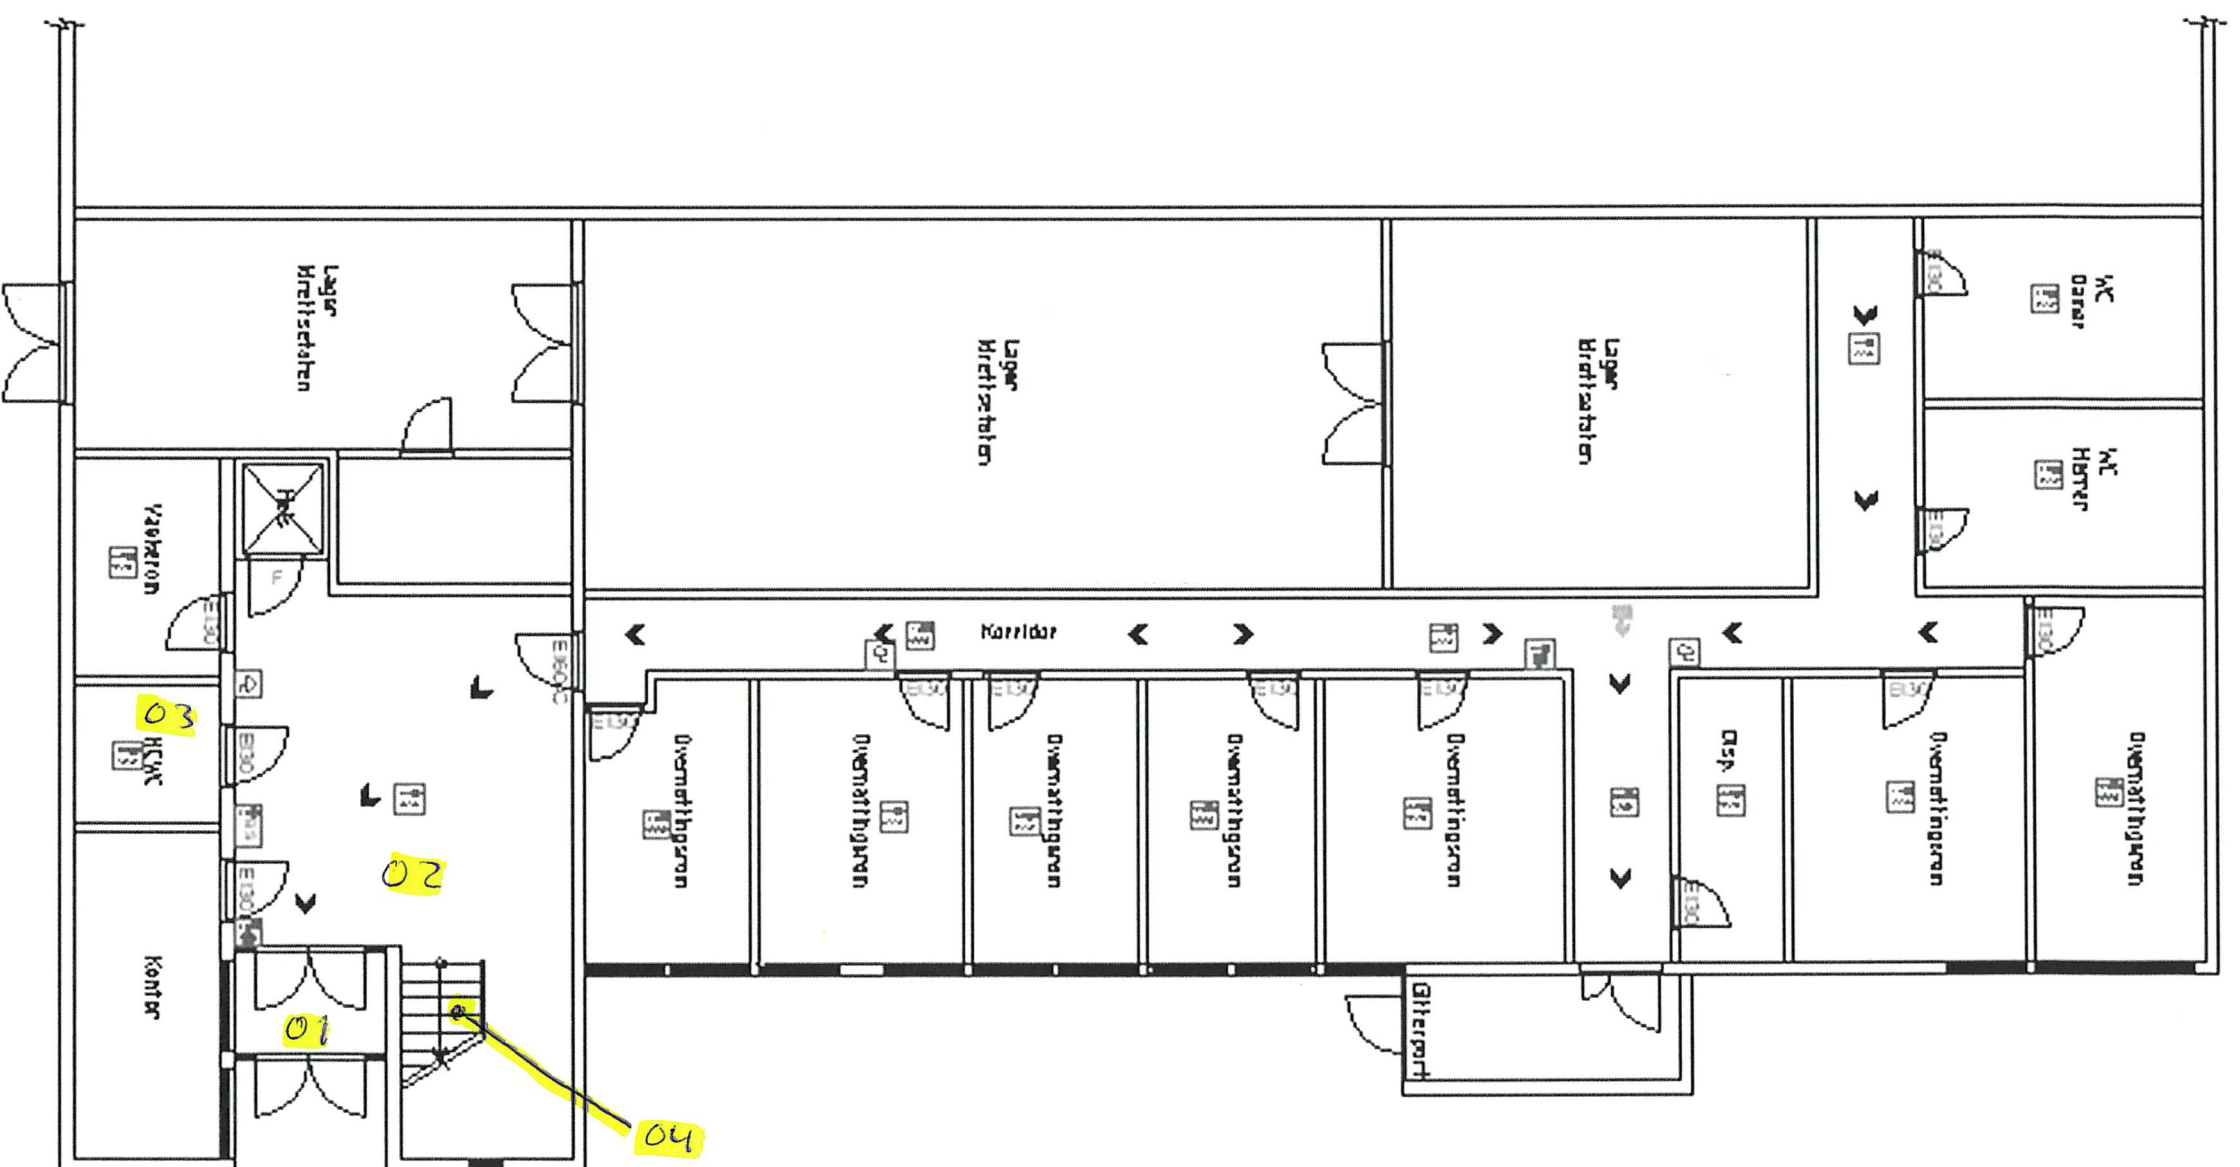

PLAN UNDERETASJE