


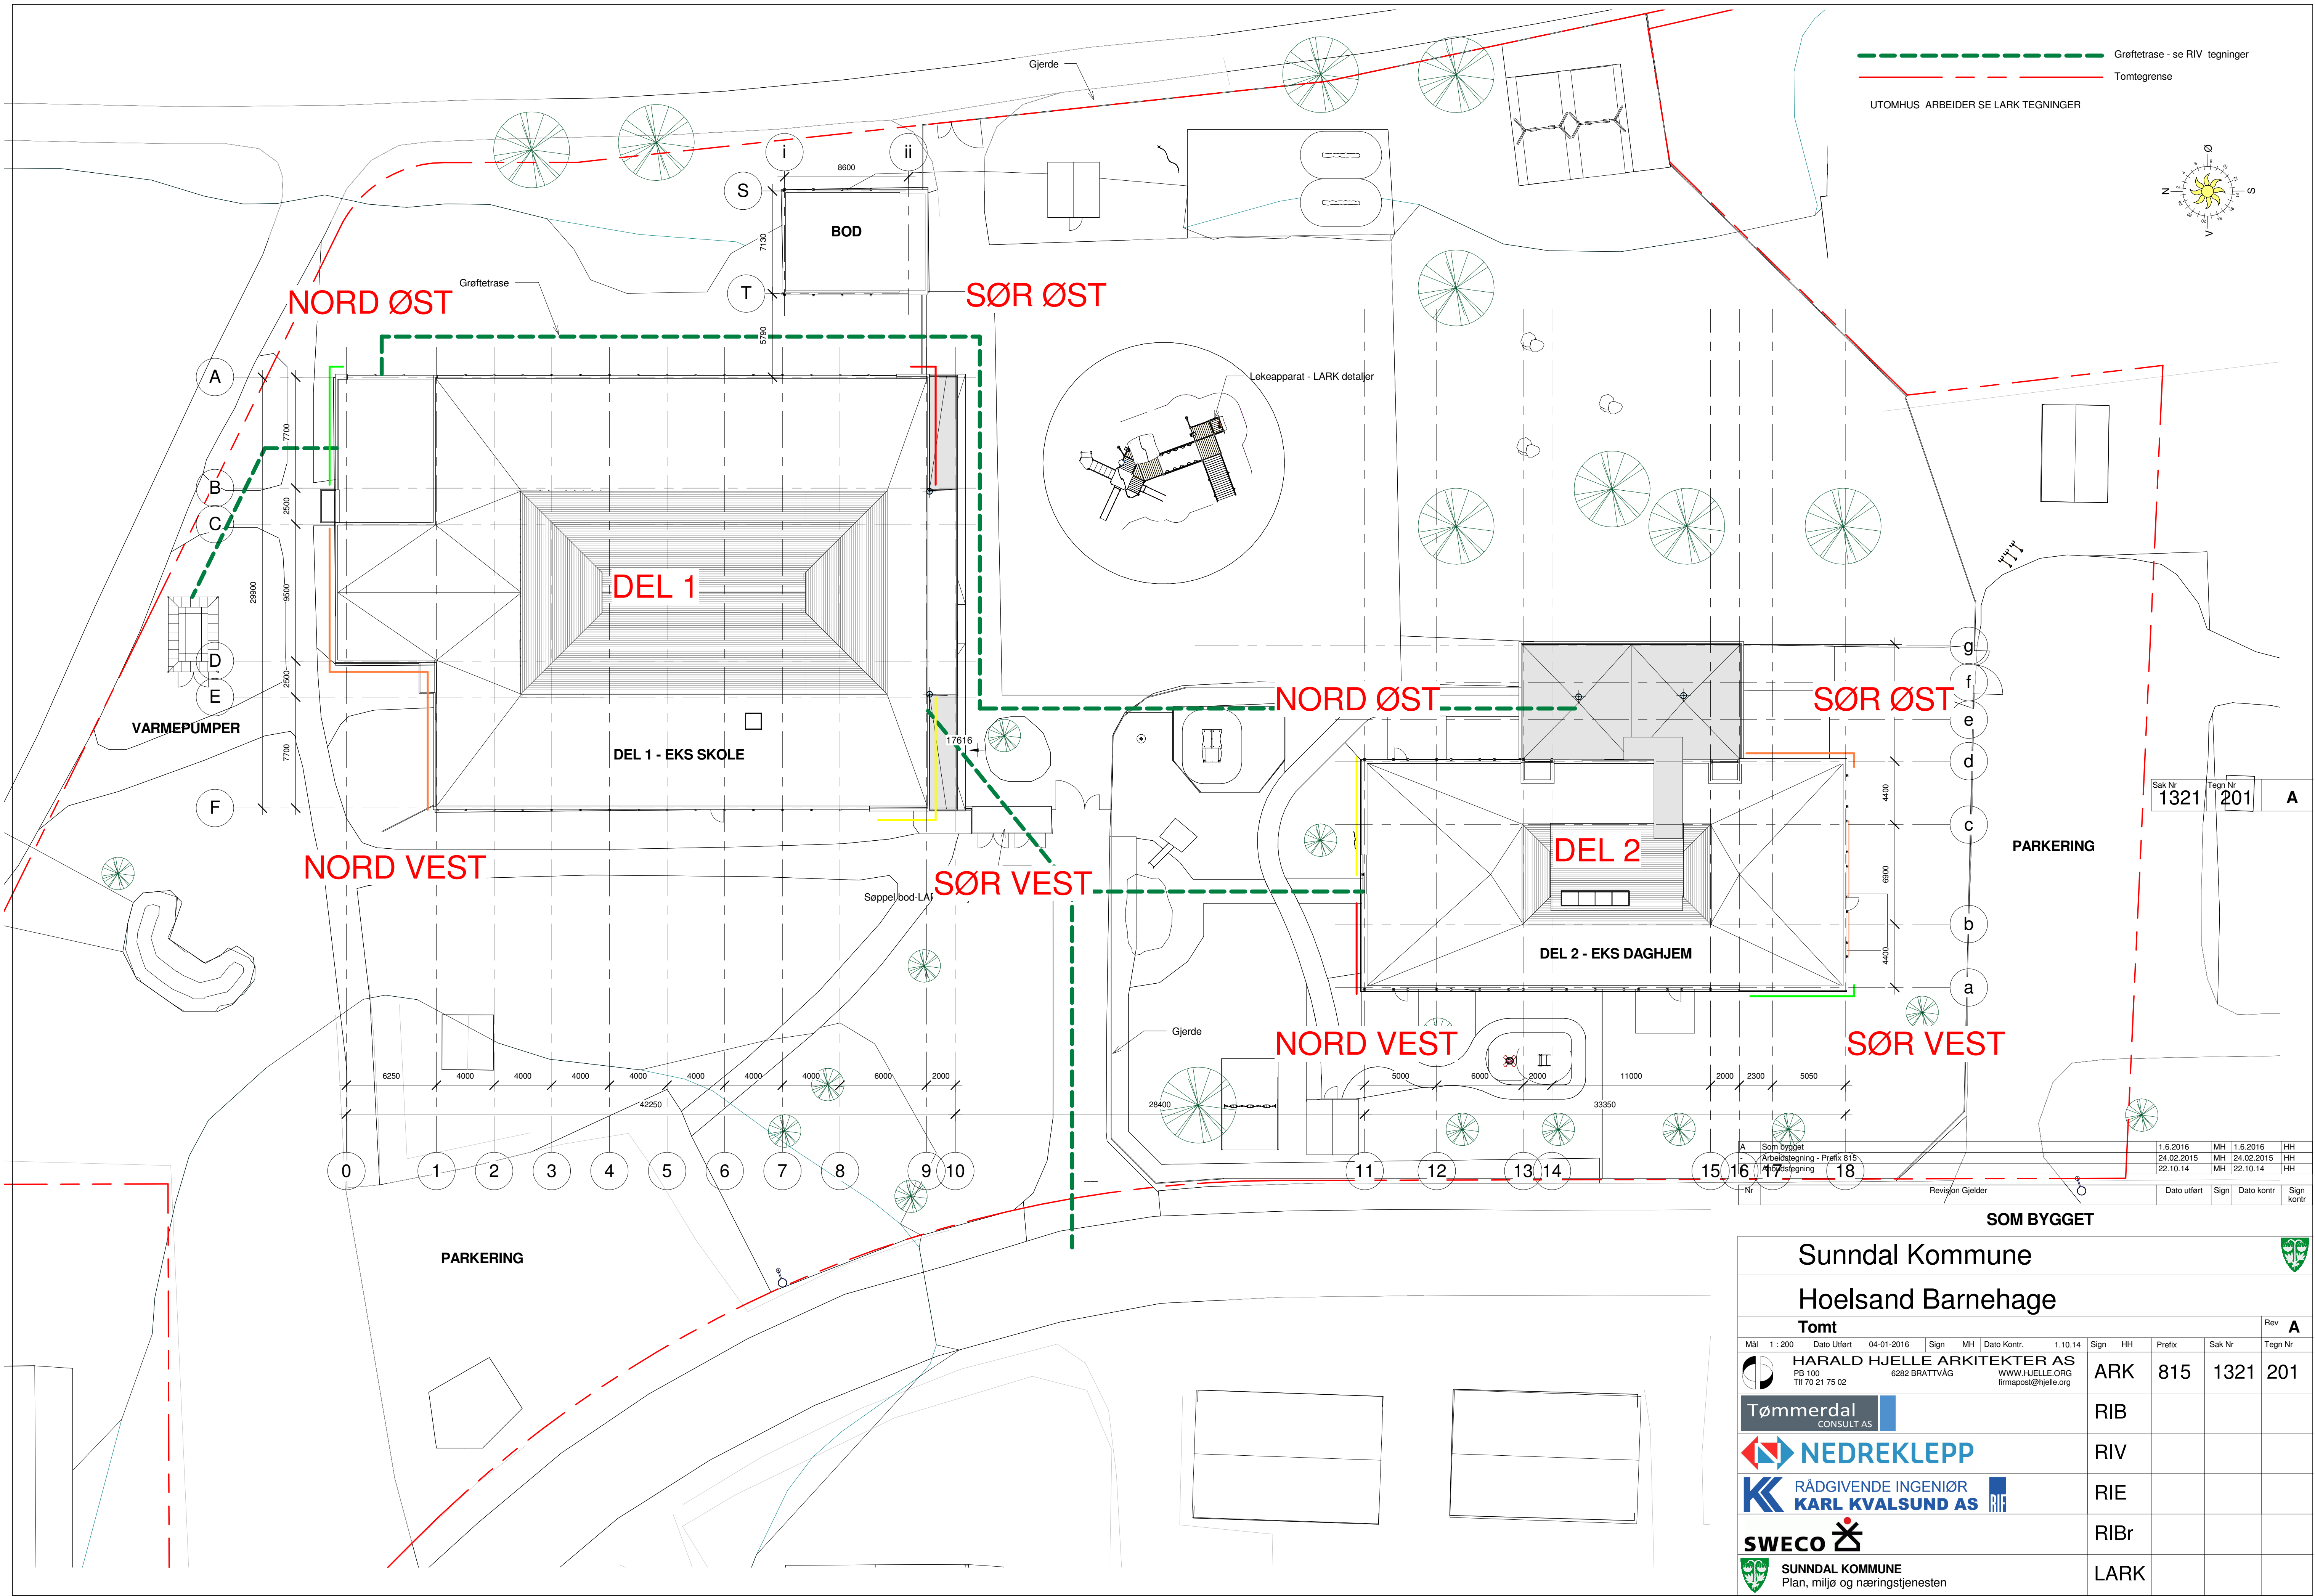

Sunndal Kommune									
Hoelsand Barnehave									
Tomt									
Mål	1 : 200	Dato Utlert	04-01-2016	Sign	MH	Dato Kontr.	1.10.14	Sign	HH
HARALD HJELLE ARKITEKTER AS									
PB 100 6282 BRATTVAG WWW.HJELLE.ORG									
Tømmerdal CONSULT AS									
NEDREKLEPP									
RÅDGIVENDE INGENIØR KARL KVALSUND AS									
SWECO									
SUNNDAL KOMMUNE Plan, miljø og næringstjenesten									
SOM BYGGET									
Rev A									
Ark 815 1321 201									
RIB									
RIV									
RIE									
RIBr									
LARK									