


18

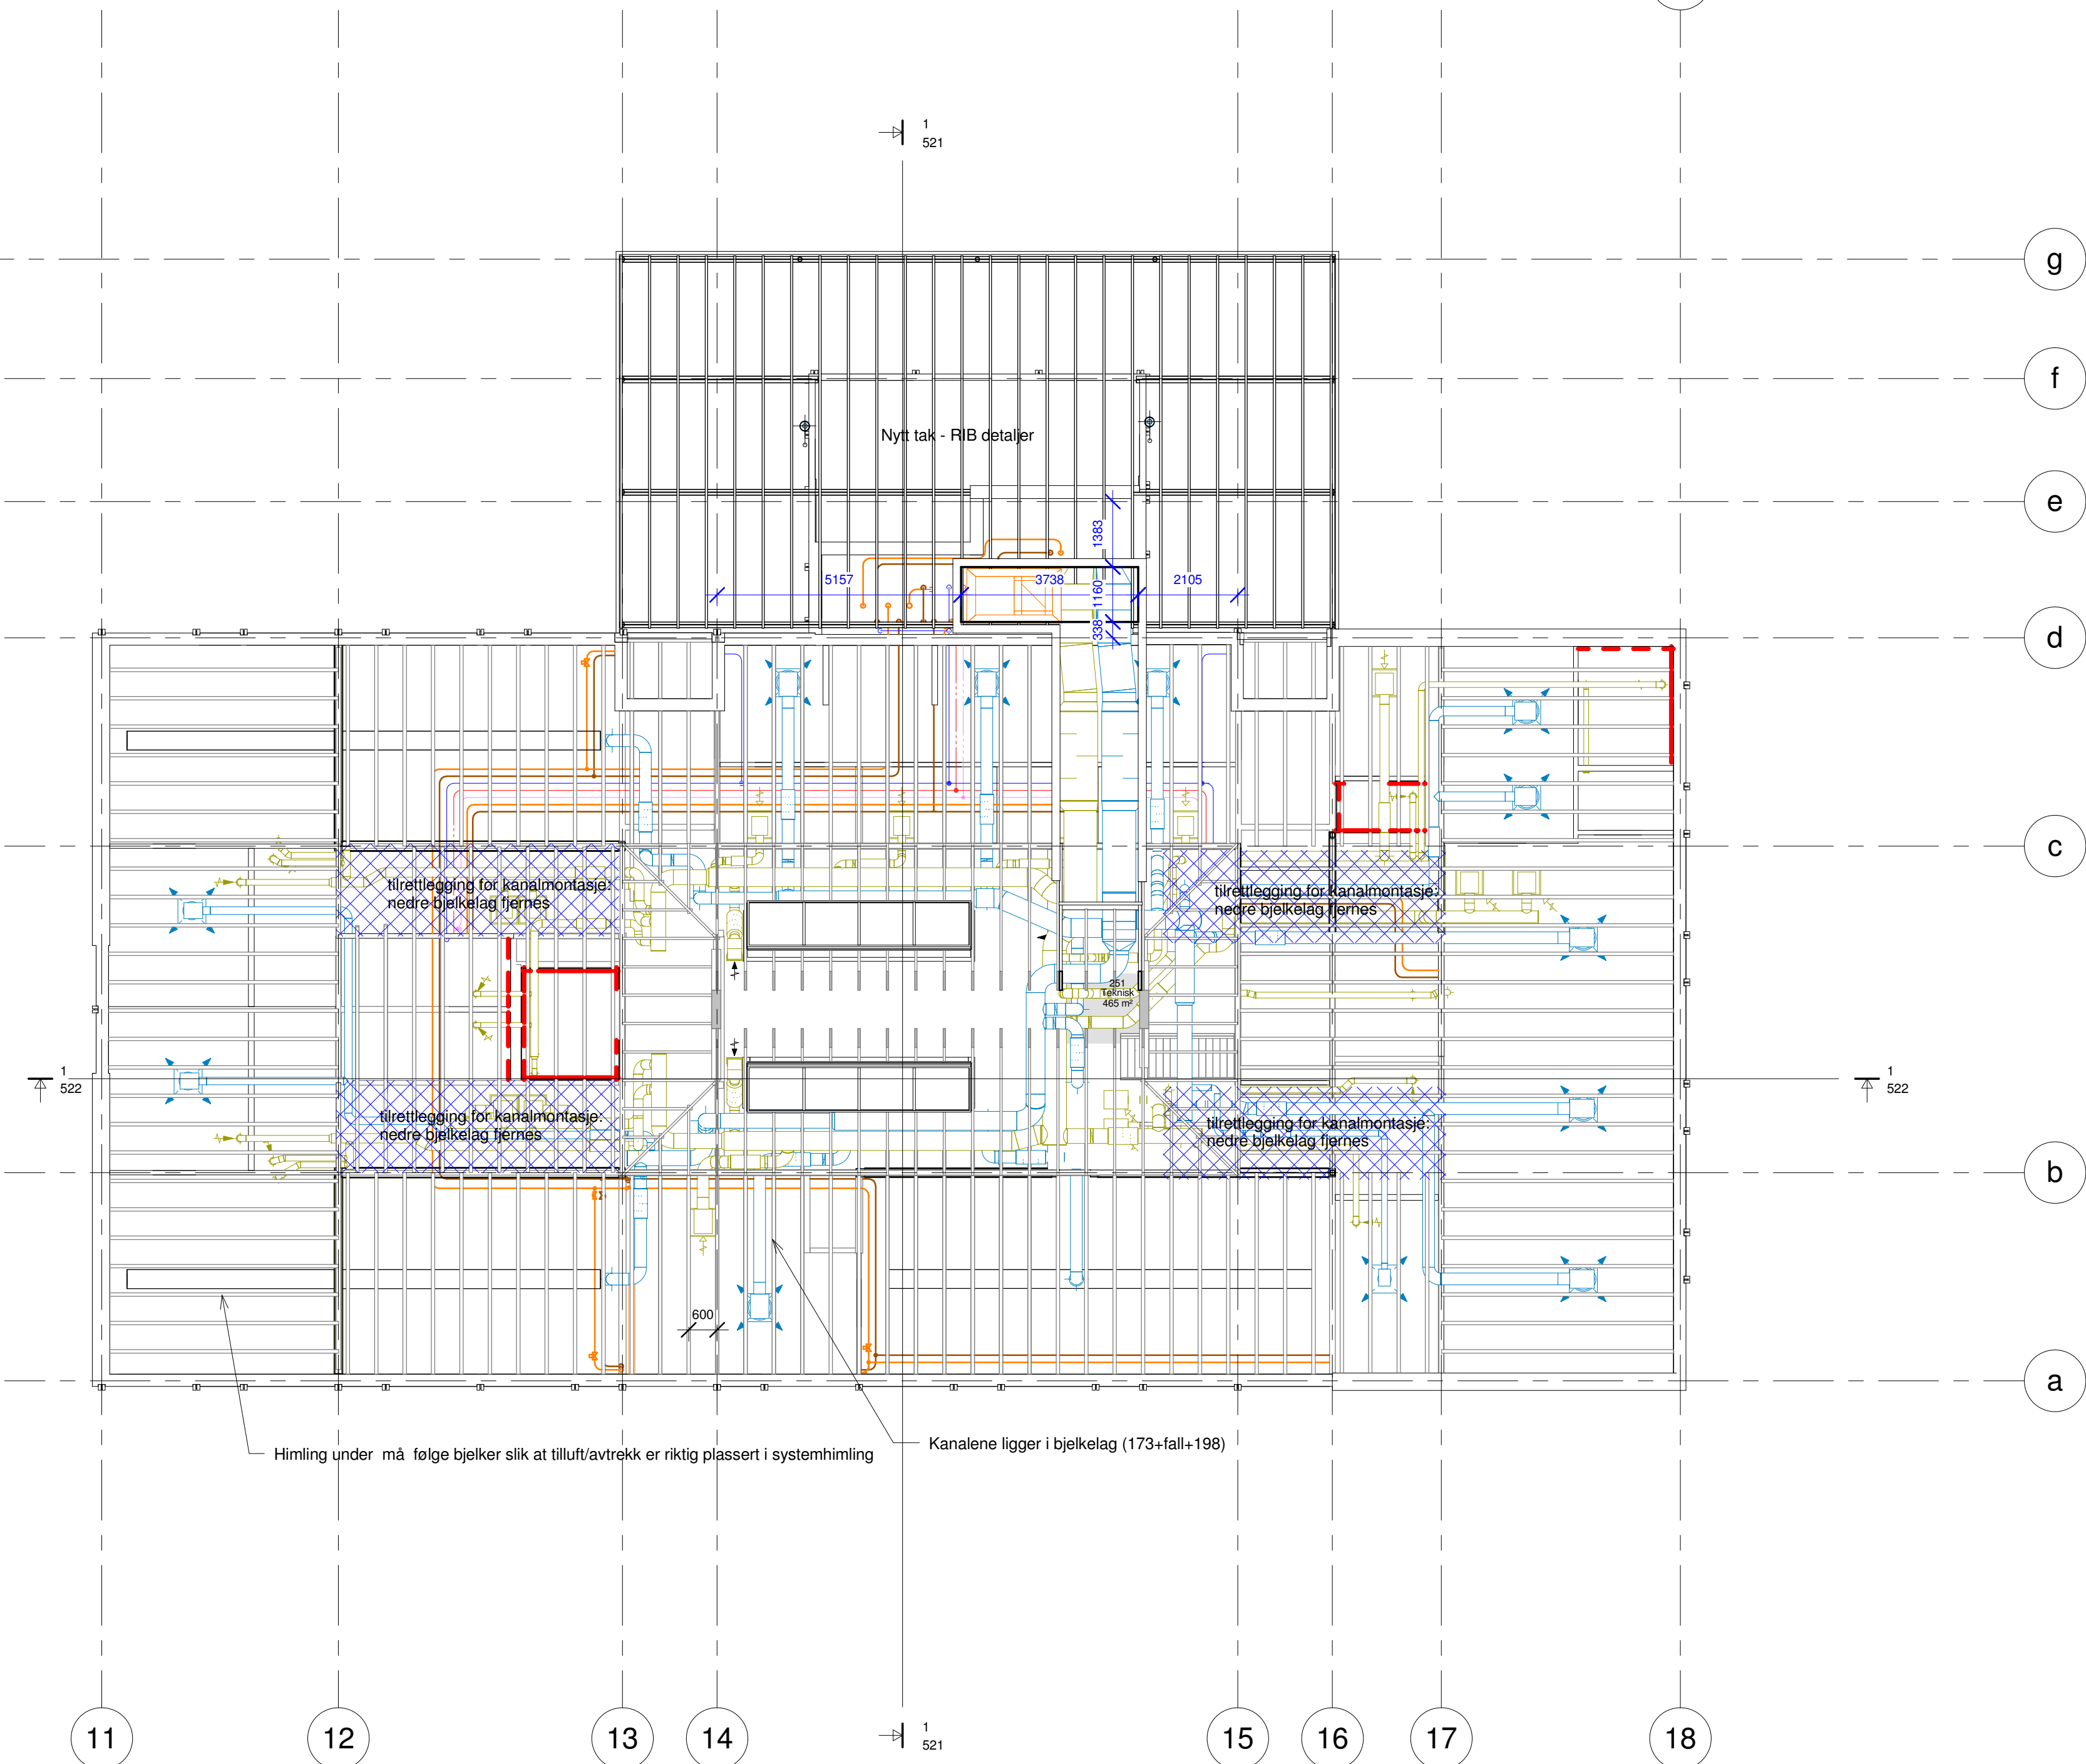

Sak Nr	Tegn Nr	
1321	221	A

A	Som bygget	1.6.2016	MH	1.6.2016	HH
-	Arbeidsteigning - Prefix 815	24.02.2015	MH	24.02.2015	HH
+	Anbudsteigning	22.10.14	MH	22.10.14	HH
Nr	Revisjon Gjelder	Dato utført	Sign	Dato kontr	Sign kontr

SOM BYGGET

Sunndal Kommune									
Hoelsand Barnehage									
Loft Plan Del 2									
Mål	1 : 100	Dato Utført	04-01-2016	Sign	MH	Dato Kontr.	1.10.14	Sign	HH
HARALD HJELLE ARKITEKTER AS									
PB 100 6282 BRATTVAG WWW.HJELLE.ORG									
TF 70 21 75 02 firmapost@hjelle.org									
Tømmerdal CONSULT AS							ARK	815	1321
NEDREKLEPP							RIB		
RÅDGIVENDE INGENIØR KARL KVALSUND AS							RIV		
SWECO							RIE		
SUNNDAL KOMMUNE Plan, miljø og næringstjenesten							RIBr		
							LARK		