



Oppdrag - M. OAK Byggeteknik Arkiv\B4443.s01 - vahha - 04.11.14 - 16.19.04 - Mod. Ark - Ref. B4443.s01\p_kai-pollerfund_armering.dgn.B. tekniske bestemmelser.dgn


PLAN POLLERFUNDAMENT, AKSE A/33, 37, 41, 45 OG 48
1:20

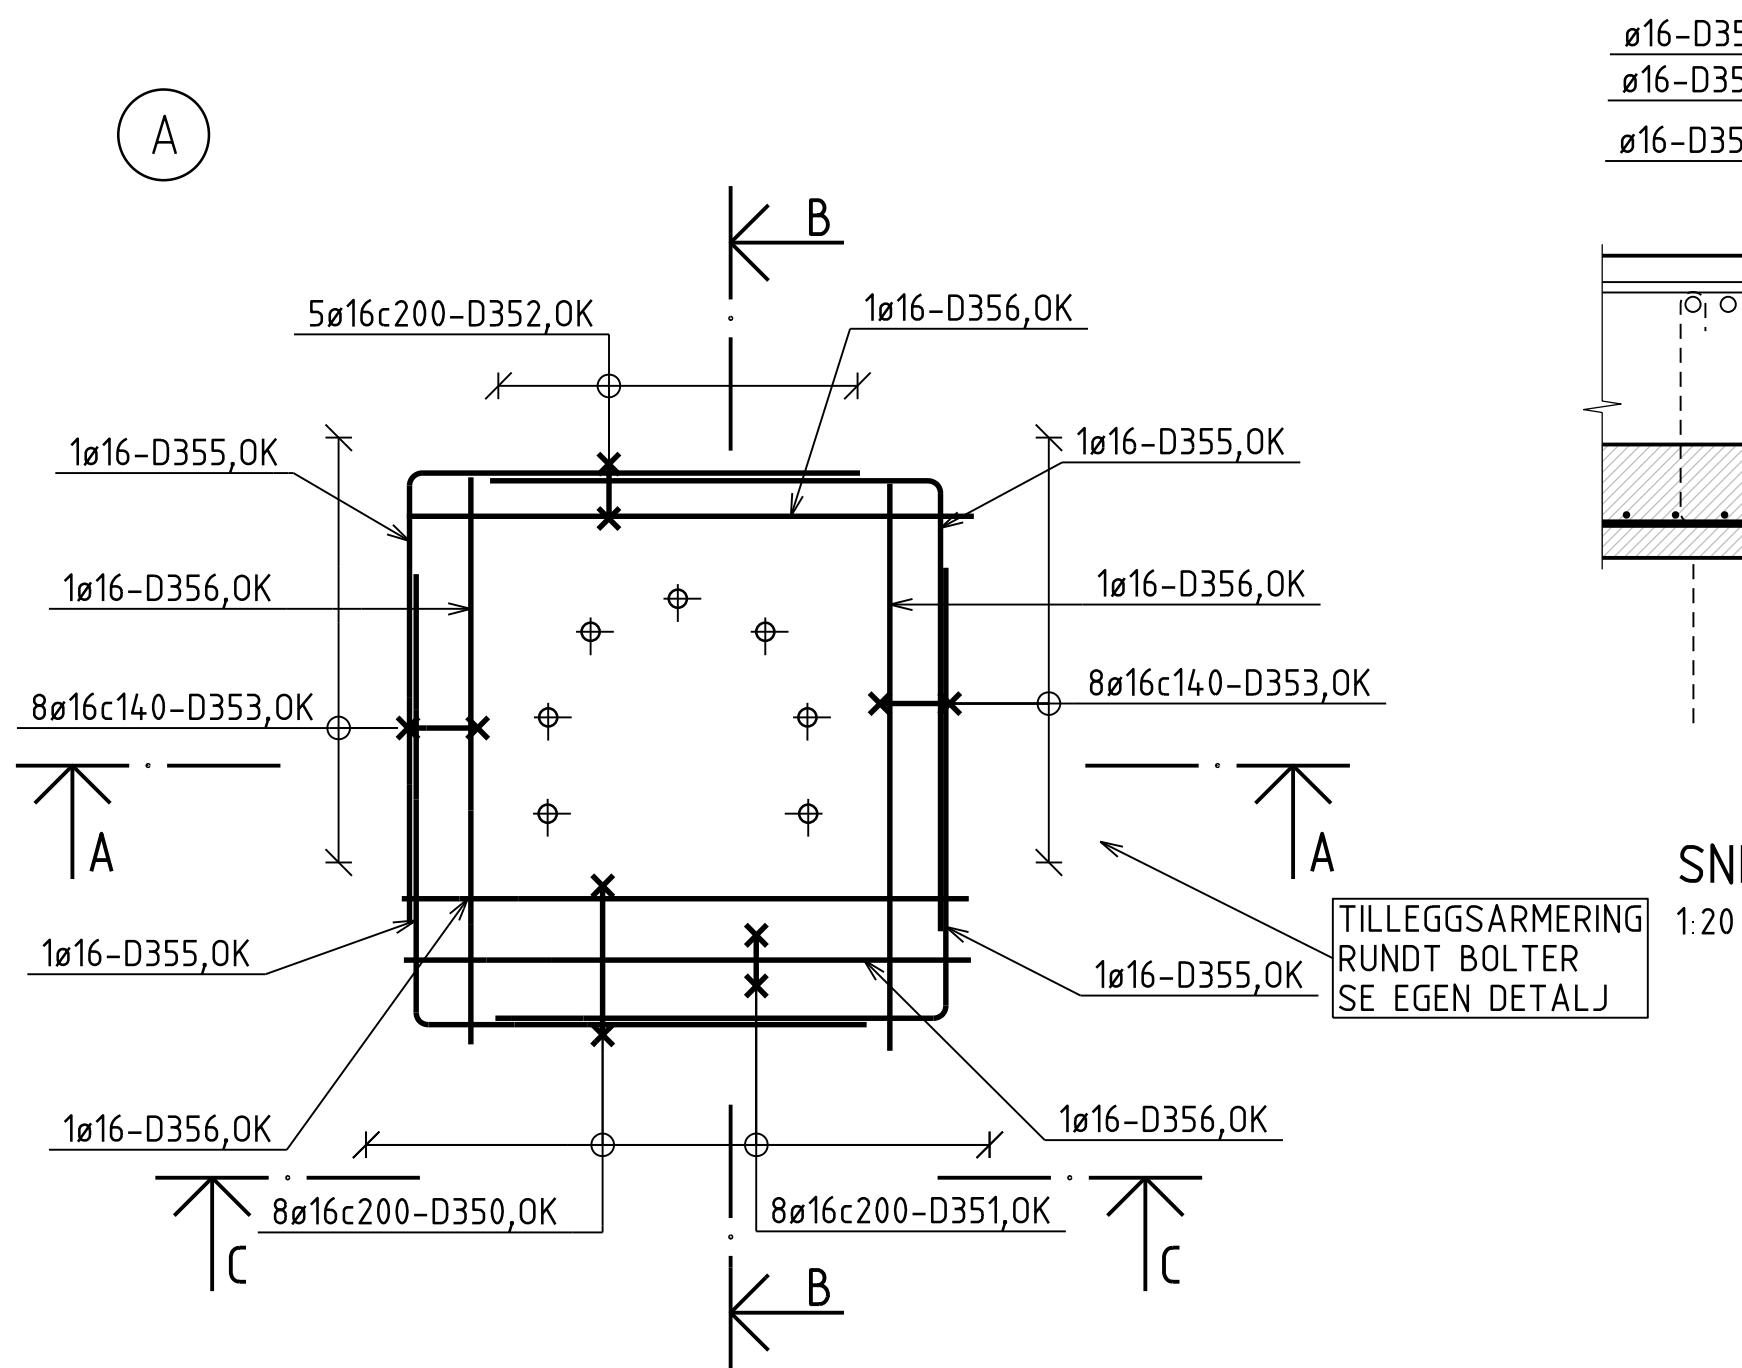


SNITT A-A, AKSE 33 OG 48
1:20

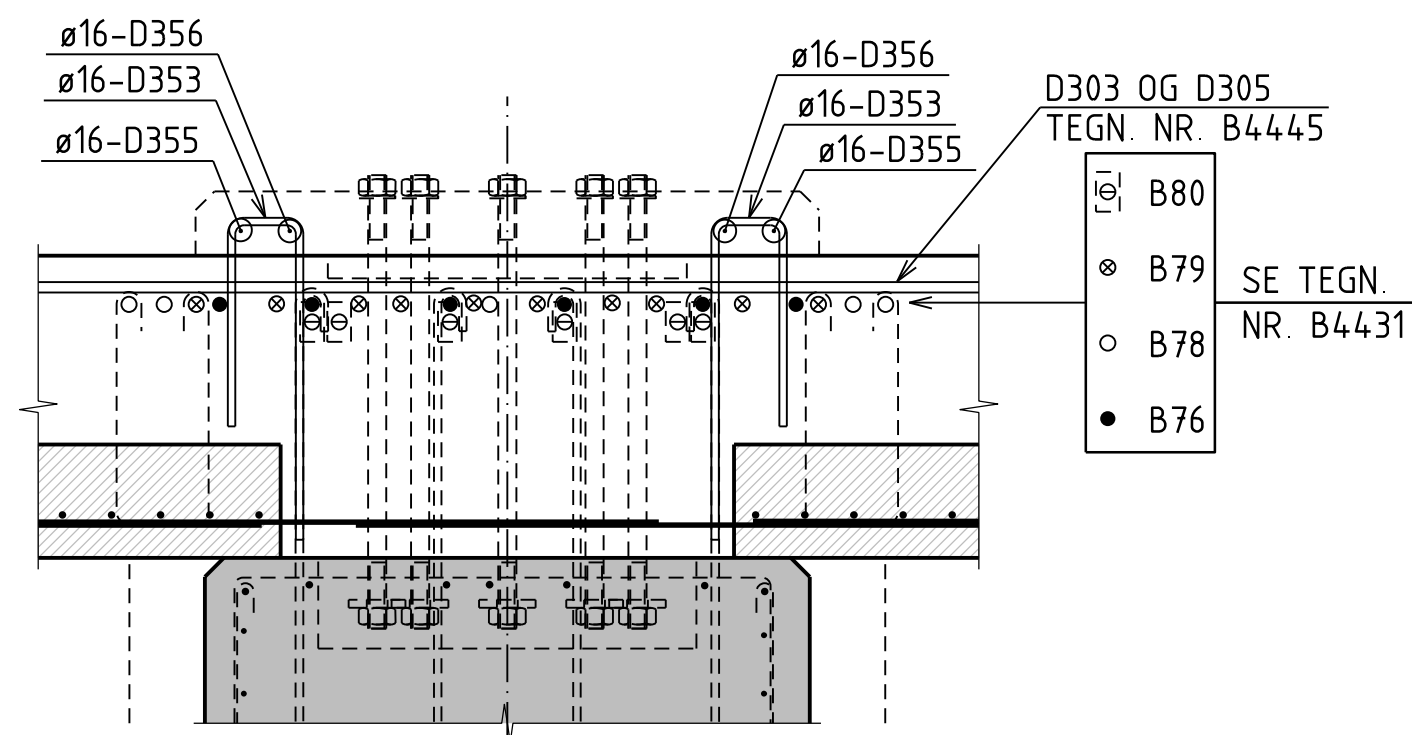


SNITT B-B, AKSE 33 OG 48
1:20

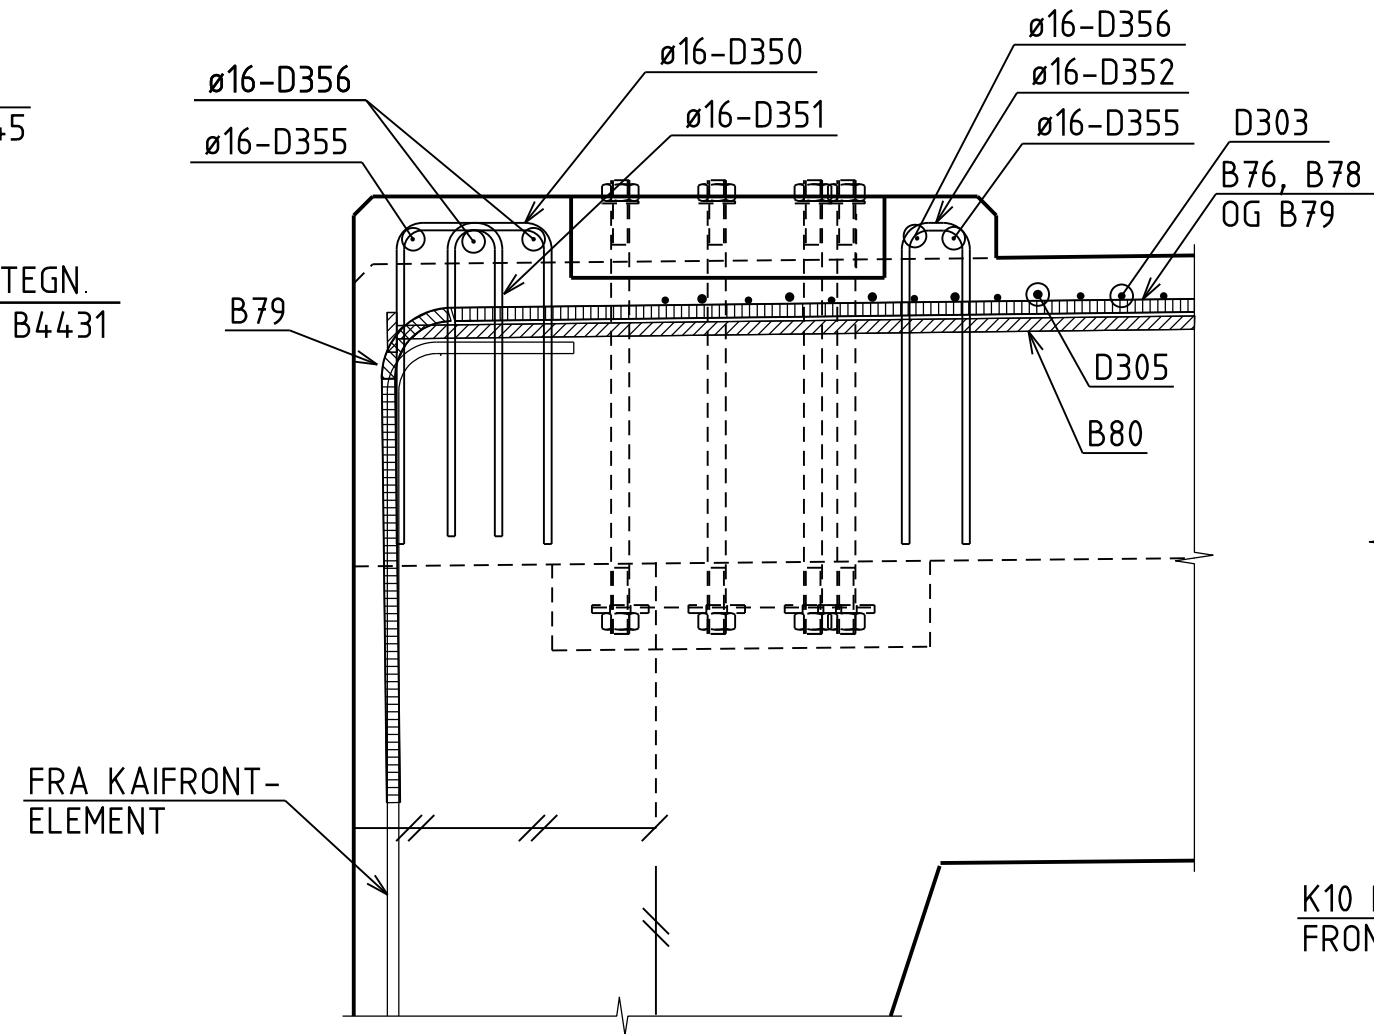


SNITT C-C, AKSE 33 OG 48
1:20

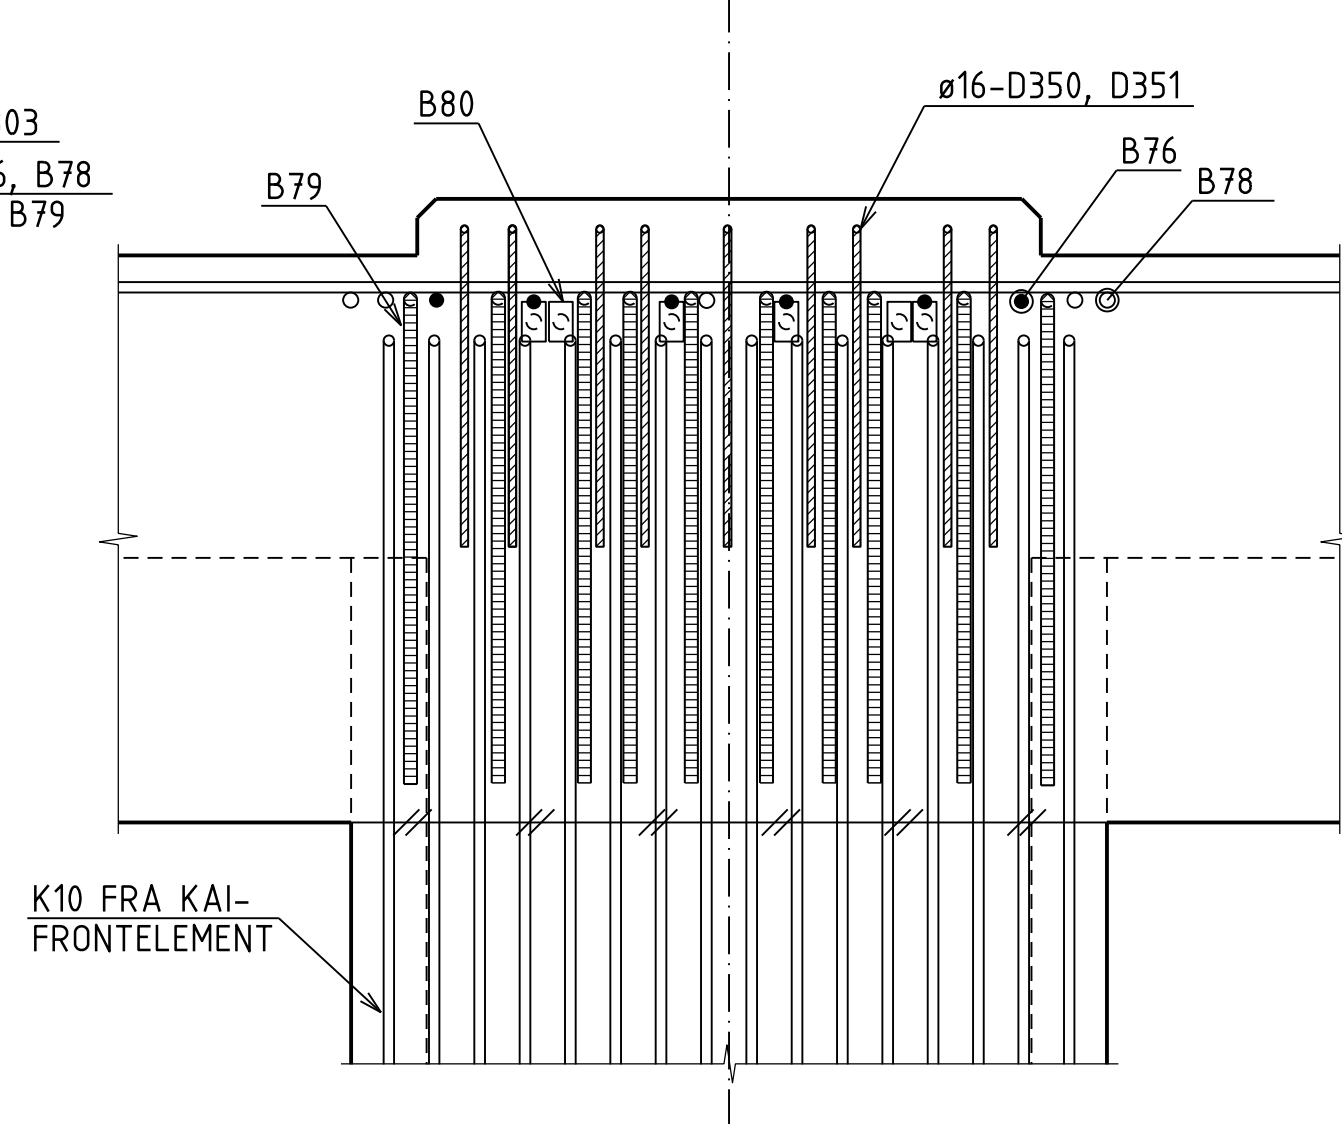


SNITT A-A, AKSE 37, 41 OG 45
1:20

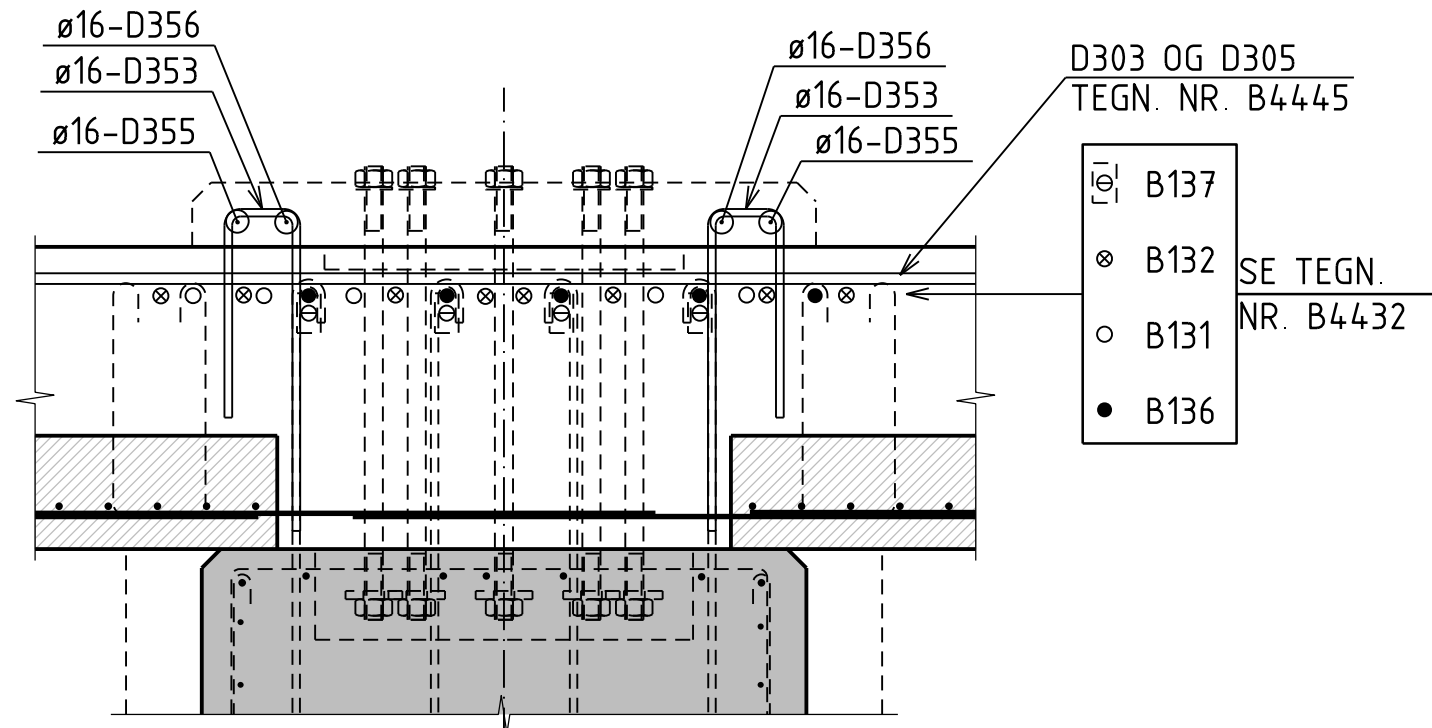


SNITT C-C, AKSE 37, 41 OG 45
1:20

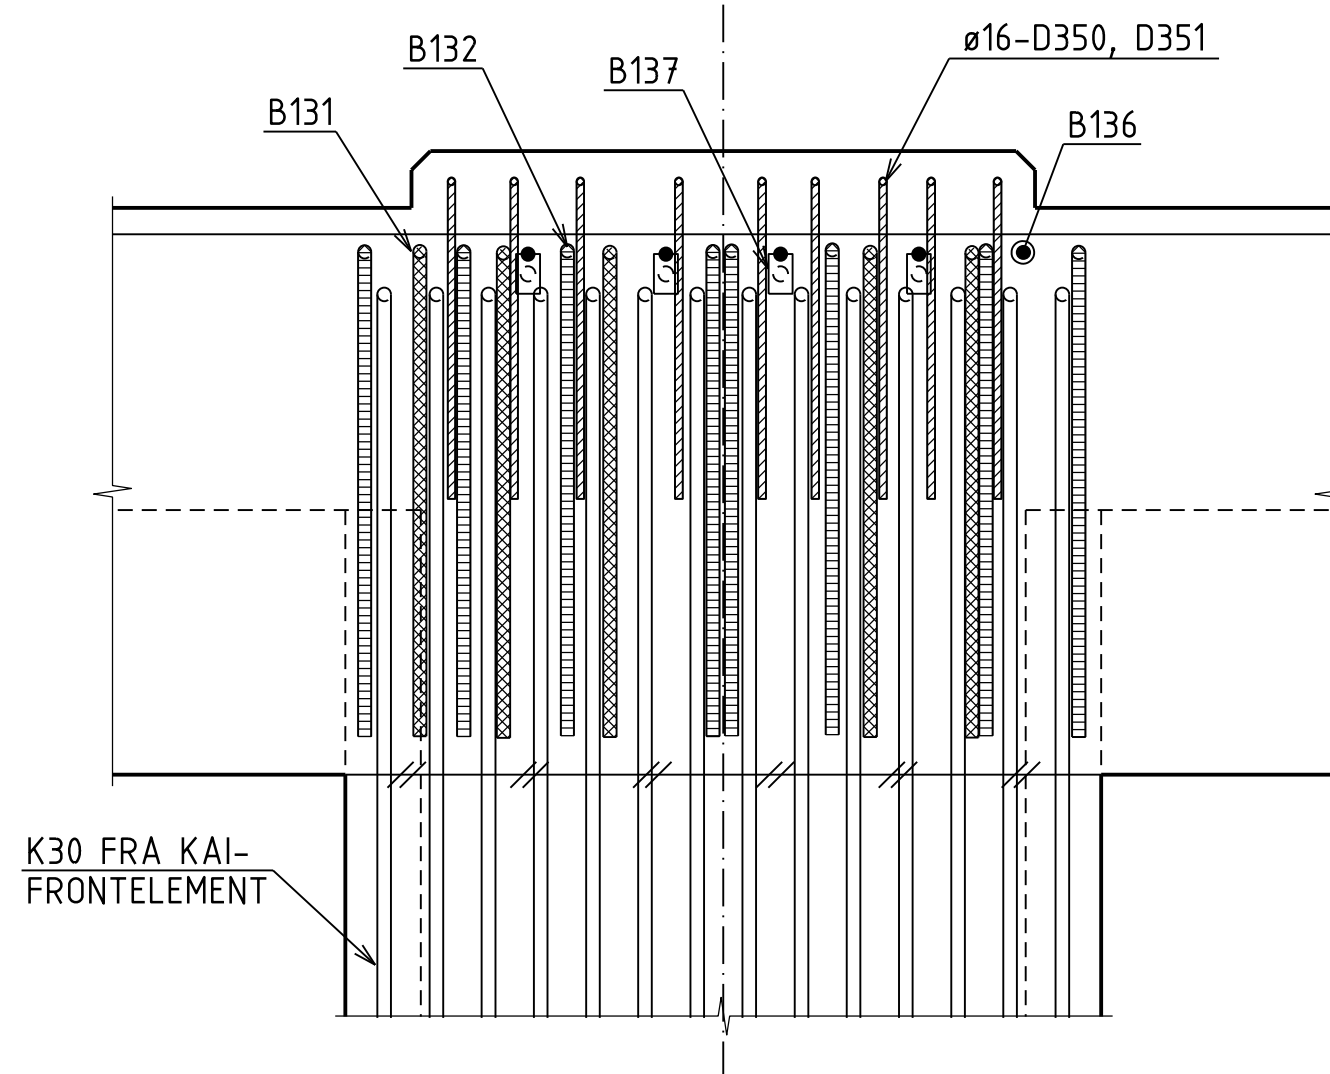


SNITT B-B, AKSE 37, 41 OG 45
1:20

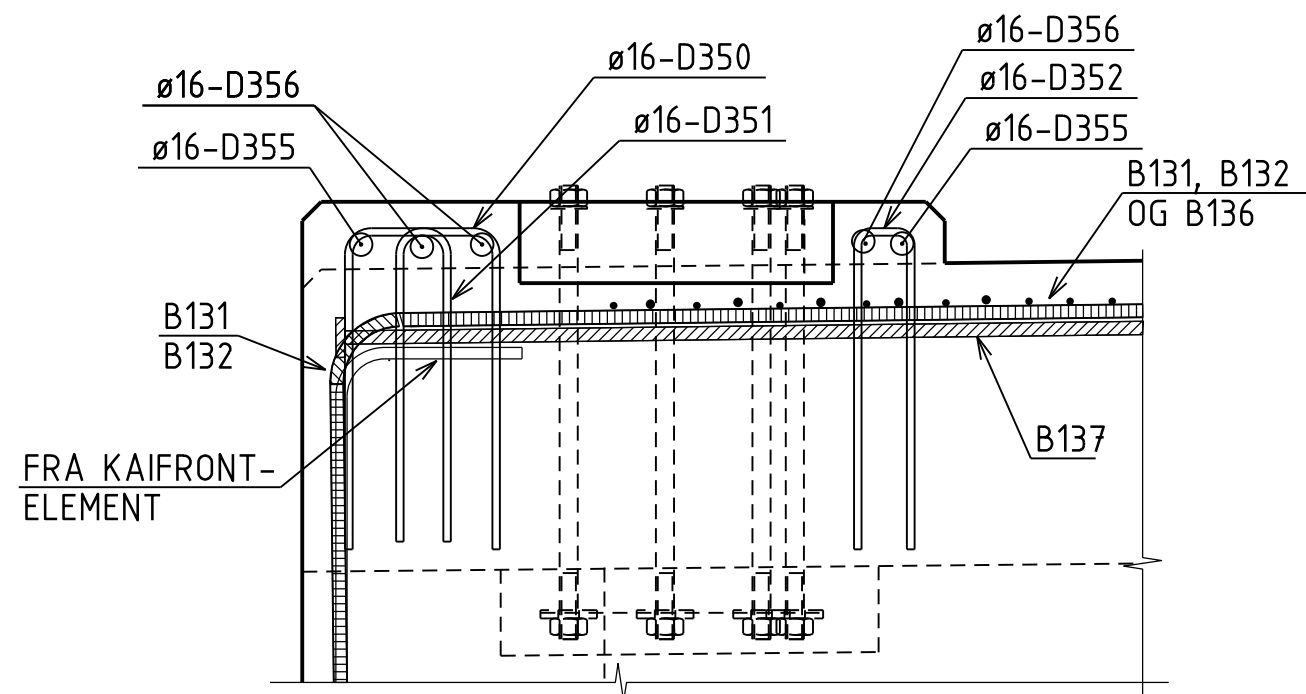

PLAN
TILLEGGSARMERING VED BOLTER
1:20

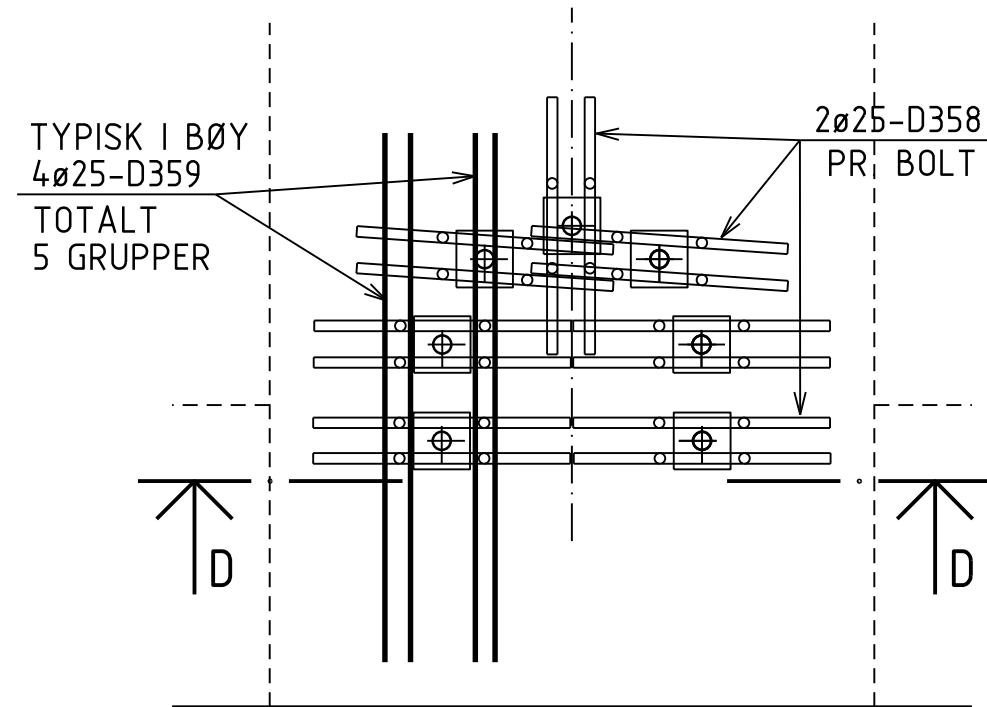

SNITT D-D
1:20

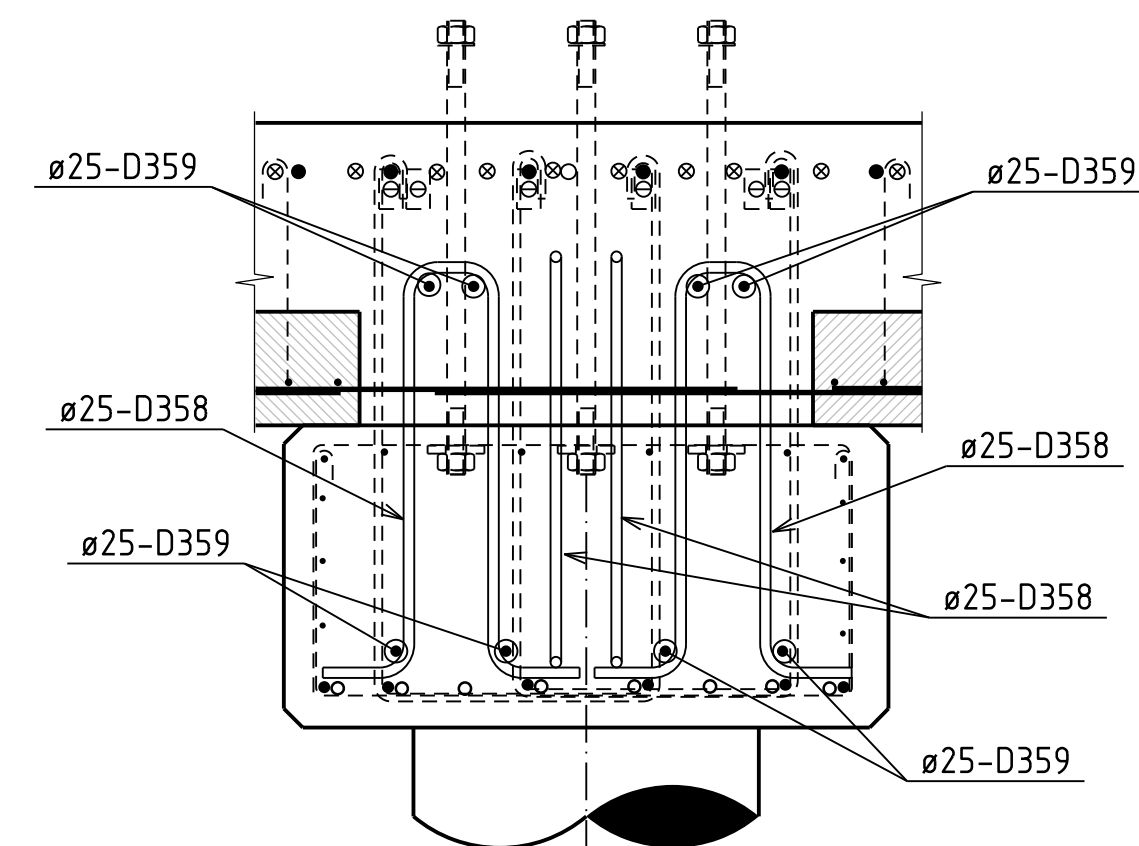

FORKLARINGER:

- HØYDEANGIVELSER:
- BETONGKONSTRUKSJONER OG HØYDER OVER VANN REFERERER SEG TIL NGO, NN1954.
- SJØKARTVERKETS NULLPUNKT REFERERER SEG TIL LAT SOM ER 1,67 m LAVERE ENN NN1954.

ANVISNINGER:

- UTFØRES I HENHOLD TIL NS 3420, NS-EN 13670+NA, NS-EN 1992-1-1+NA, NS-EN 206-1+NA OG TEKNISK BESKRIVELSE
- UTFØRELSE OG KONTROLL: UTFØRELSESKLASSE 2 ETTER NS-EN 13670+NA
- ARMERING:
TEKNISK KLASSE: B500NC I HENHOLD TIL NS-EN 13670+NA
OVERDEKNING (NOMINELL):
UK OG SIDER: 85mm +/-10mm
OK KAIDEKKE: 70mm +/-10mm
MIDLERTIDIGE FLATER: 50mm +/-10mm
OMFARINSLANGE 50xØ HVIS ANNET IKKE ER ANGITT
MAKS. 1/3 AV LØPEMETERARMERING SKJØTES I SAMME SNITT
- ARMERINGSSTOLER SKAL UTFØRES AV BETONG IHT. STATENS VEGVESEN, PUBLIKASJON NR. 78.
- MONTERINGSJERN I UNDERKANT ER IKKE TILLATT
- UTSTIKKENDE ARMERING UTEN ENDEKROKER SIKRES PÅ STEDET
- OPPSTIKKENDE ARMERING RENGJØRES ETTER STØPING
- I BØY AV BØYLER OG KROKER LEGGES ET JERN I HVER BØY, MED SAMME DIAMETER SOM BØYLE ELLER KROK, SELV OM DETTE IKKE ER VIST PÅ TEGNING

HENVISNINGER:

- KAI 2. ARRANGEMENT PLAN
- KAI 2. FUNDAMENT FOR POLLERE
- KAI 2. KAIFRONTLEMENTER
- KAI 2. BJELKER ARMERING
- KAI 2. KAIFRONTBJELKE ARMERING
- KAI 2. KAIDEKKE ARMERING
- BØYELISTE

SE TEGNING B3400
SE TEGNING B3425
SE TEGNING B4420-B4422
SE TEGNING B4431-B4432
SE TEGNING B4440-B4441
SE TEGNING B4445-B4446
SIDE D35



Z02	2014-11-15	SOM BYGGET	VaHha	KJ	SA
H01	2013-03-15	ARBEIDSTEGNING	KJ	HMR	SA
Revisjon	Dato	Beskrivelse	Utarbeidet	Fagkontroll	Godkjent

Dette dokumentet er utarbeidet av Norconsult AS som del av det oppdraget som fremgår nedenfor. Opphavsretten tilhører Norconsult AS. Dokumentet må bare benyttes til det formål som oppdragsavtalen beskriver, og må ikke kopieres eller gjøres tilgjengelig på annen måte eller i større utstrækning enn formålet tilsier.

Målestokk (gjelder for A1 format) 11/100

TROMSØ HAVN KF
SOM VIST

GRØTSUND HAVNEAVSNITT
KAIANLEGG
KAI 2
FUNDAMENTER FOR POLLERE AKSE 33, 37, 41, 45, 48
ARMERING

Norconsult	Oppdragsnummer	Tegningsnummer	Revisjon
	5100550	B4443	Z02