


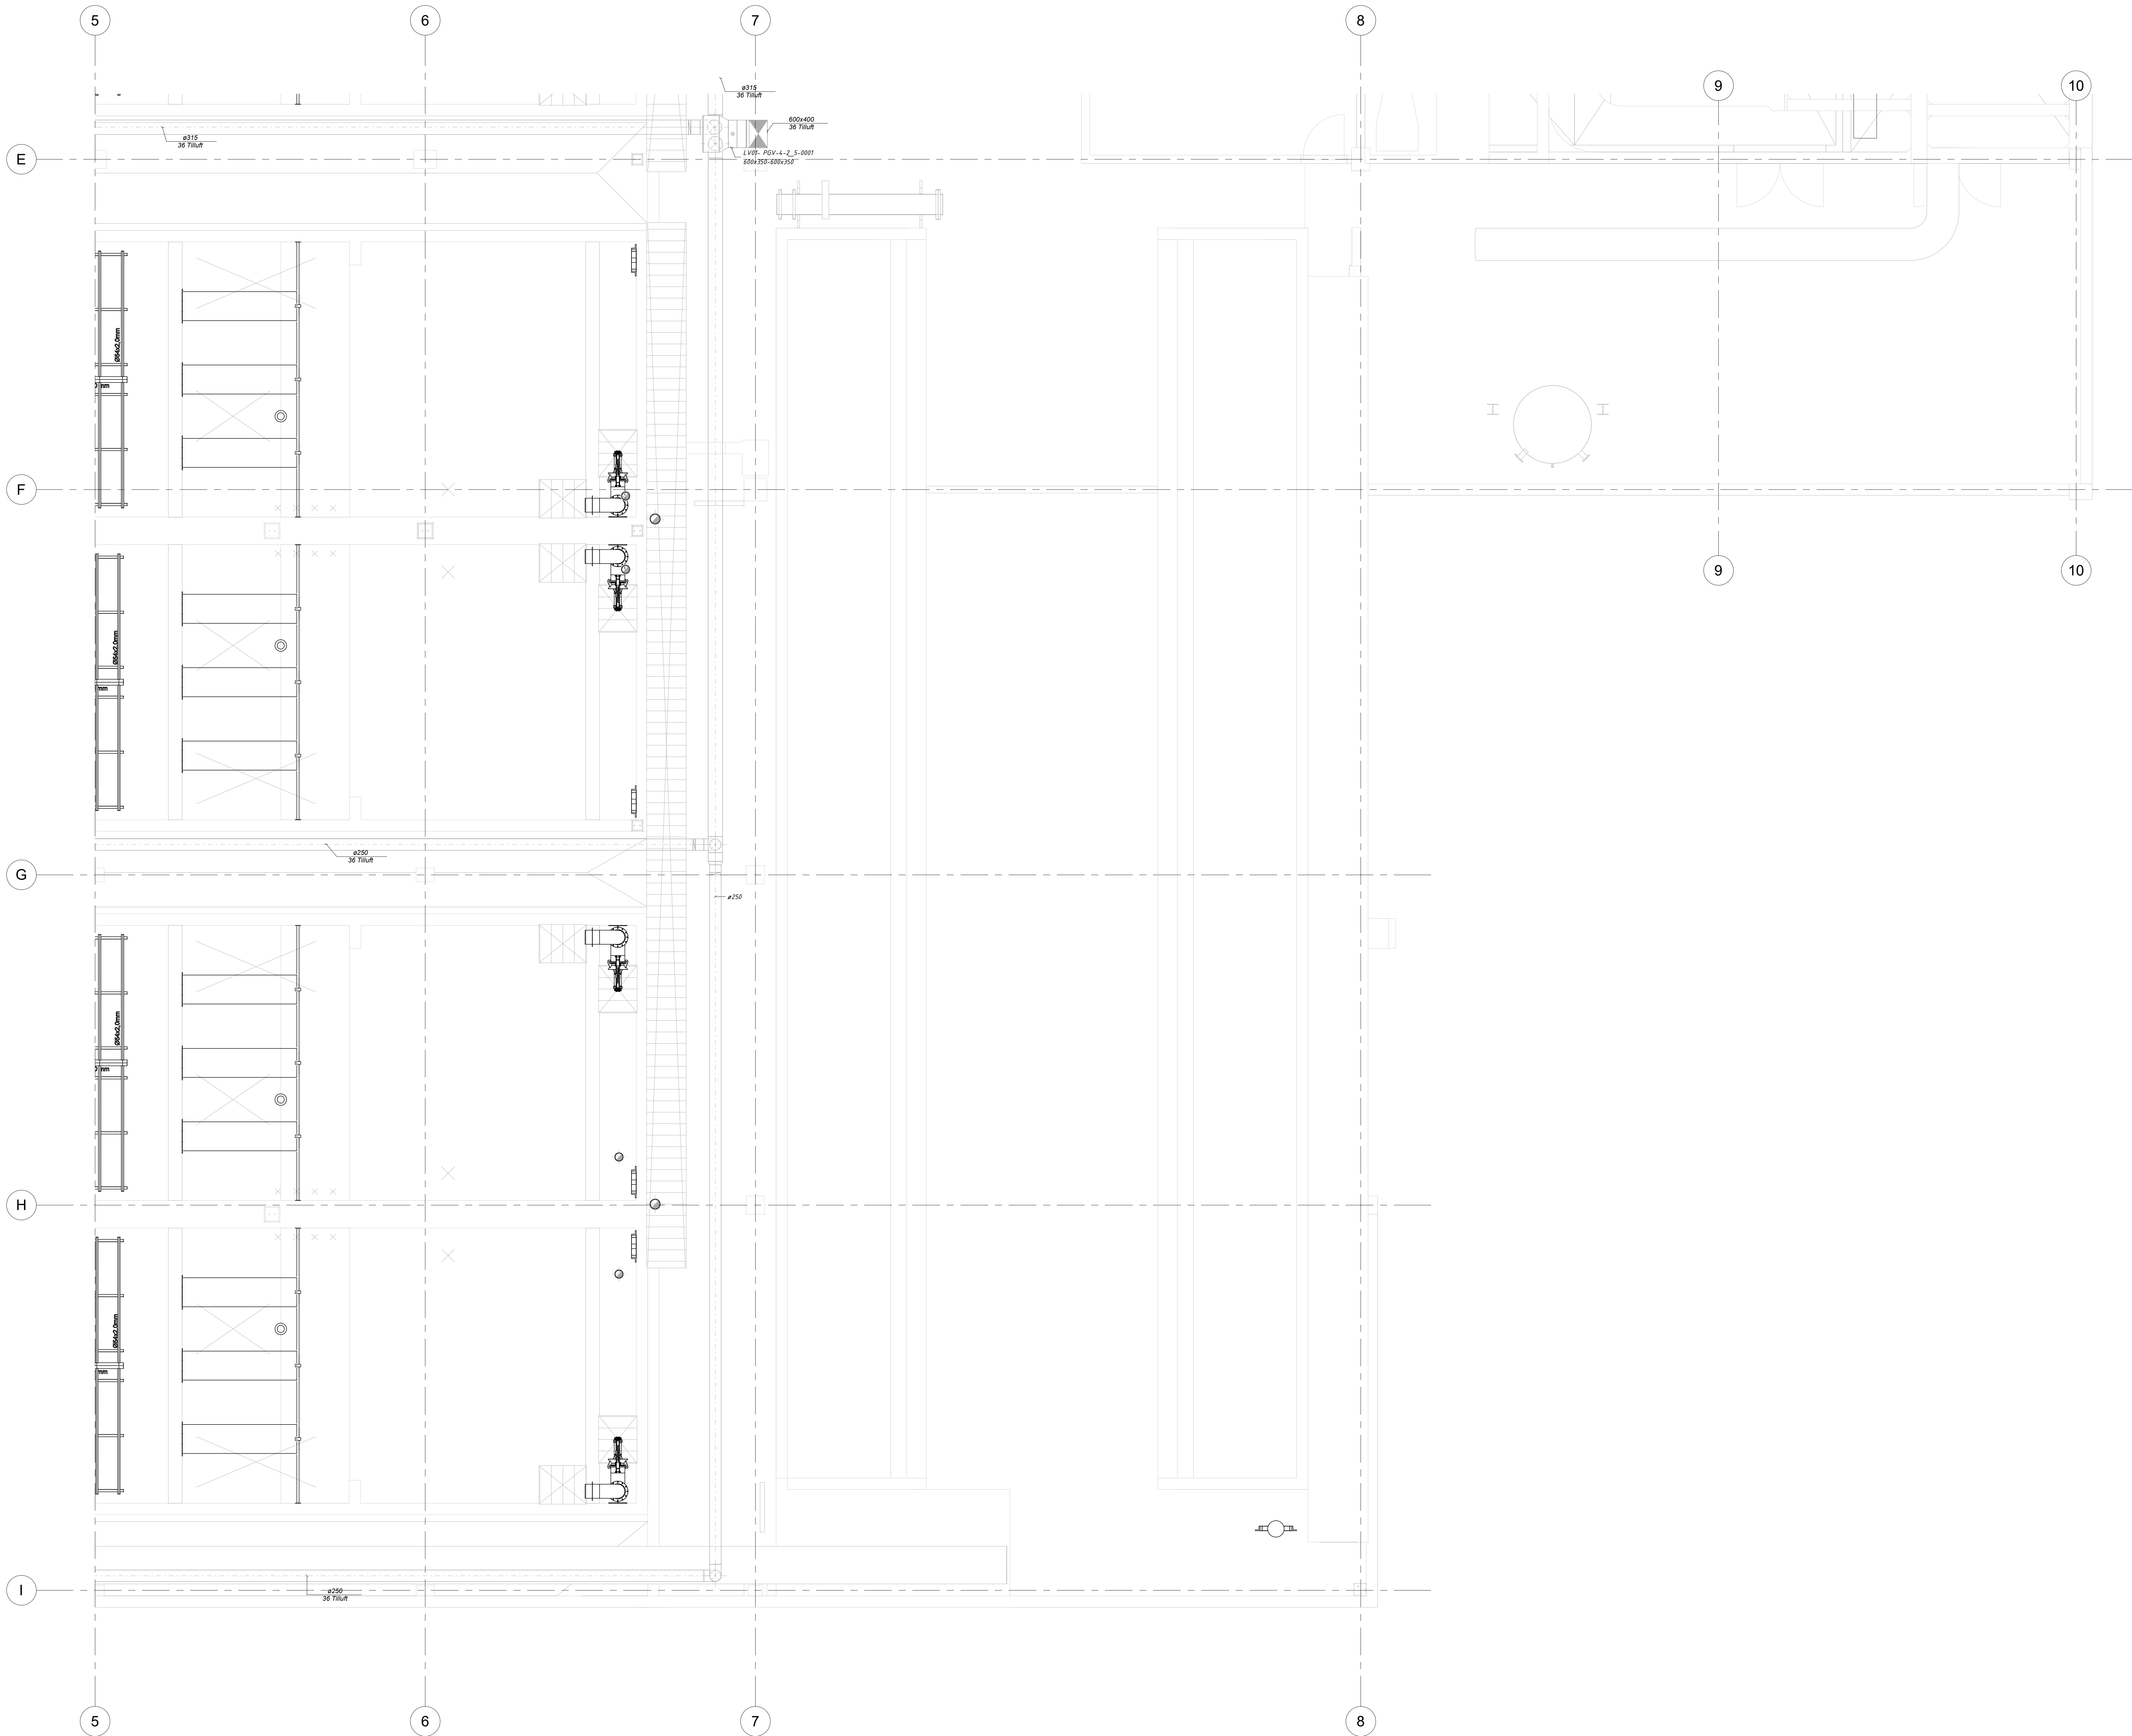

Plan U Akse 5-10/E-I	Bygg	Akter Fagkode	Type	Løpenr.	Rev
	RE	V 360	20	006	A
Status	AS-BUILT				

A

24.09.14

ARBIDSTEGNING

Rev

Date

Beskrivelse

TØNSBERG RENSEANLEGG IKS

OPTIMALISERING

Plan U Akse 5-10/E-I

MSBNTGGERJØ

Nr.

Saksb.

Sidem.k. / Oppdr.a.

Tegnet av

MCSN

Saksbehandler

MCSN

Sidemannskont.

TGG

Oppdragsansvarlig

ERJØ

Fag

VVS

Målestokk

1:50

Date

14.10.14

Oppdragsnr.

A124489

Status

AS-BUILT

Bygg

Akter Fagkode

Type

Løpenr.

Rev

RE

V 360

20

006

A

COWI

03.12.2019 14:56:35

Filename: C:\Users\user\Documents\Tønsberg_Ren\Rev_219_2006\rev219_2006.dwg