



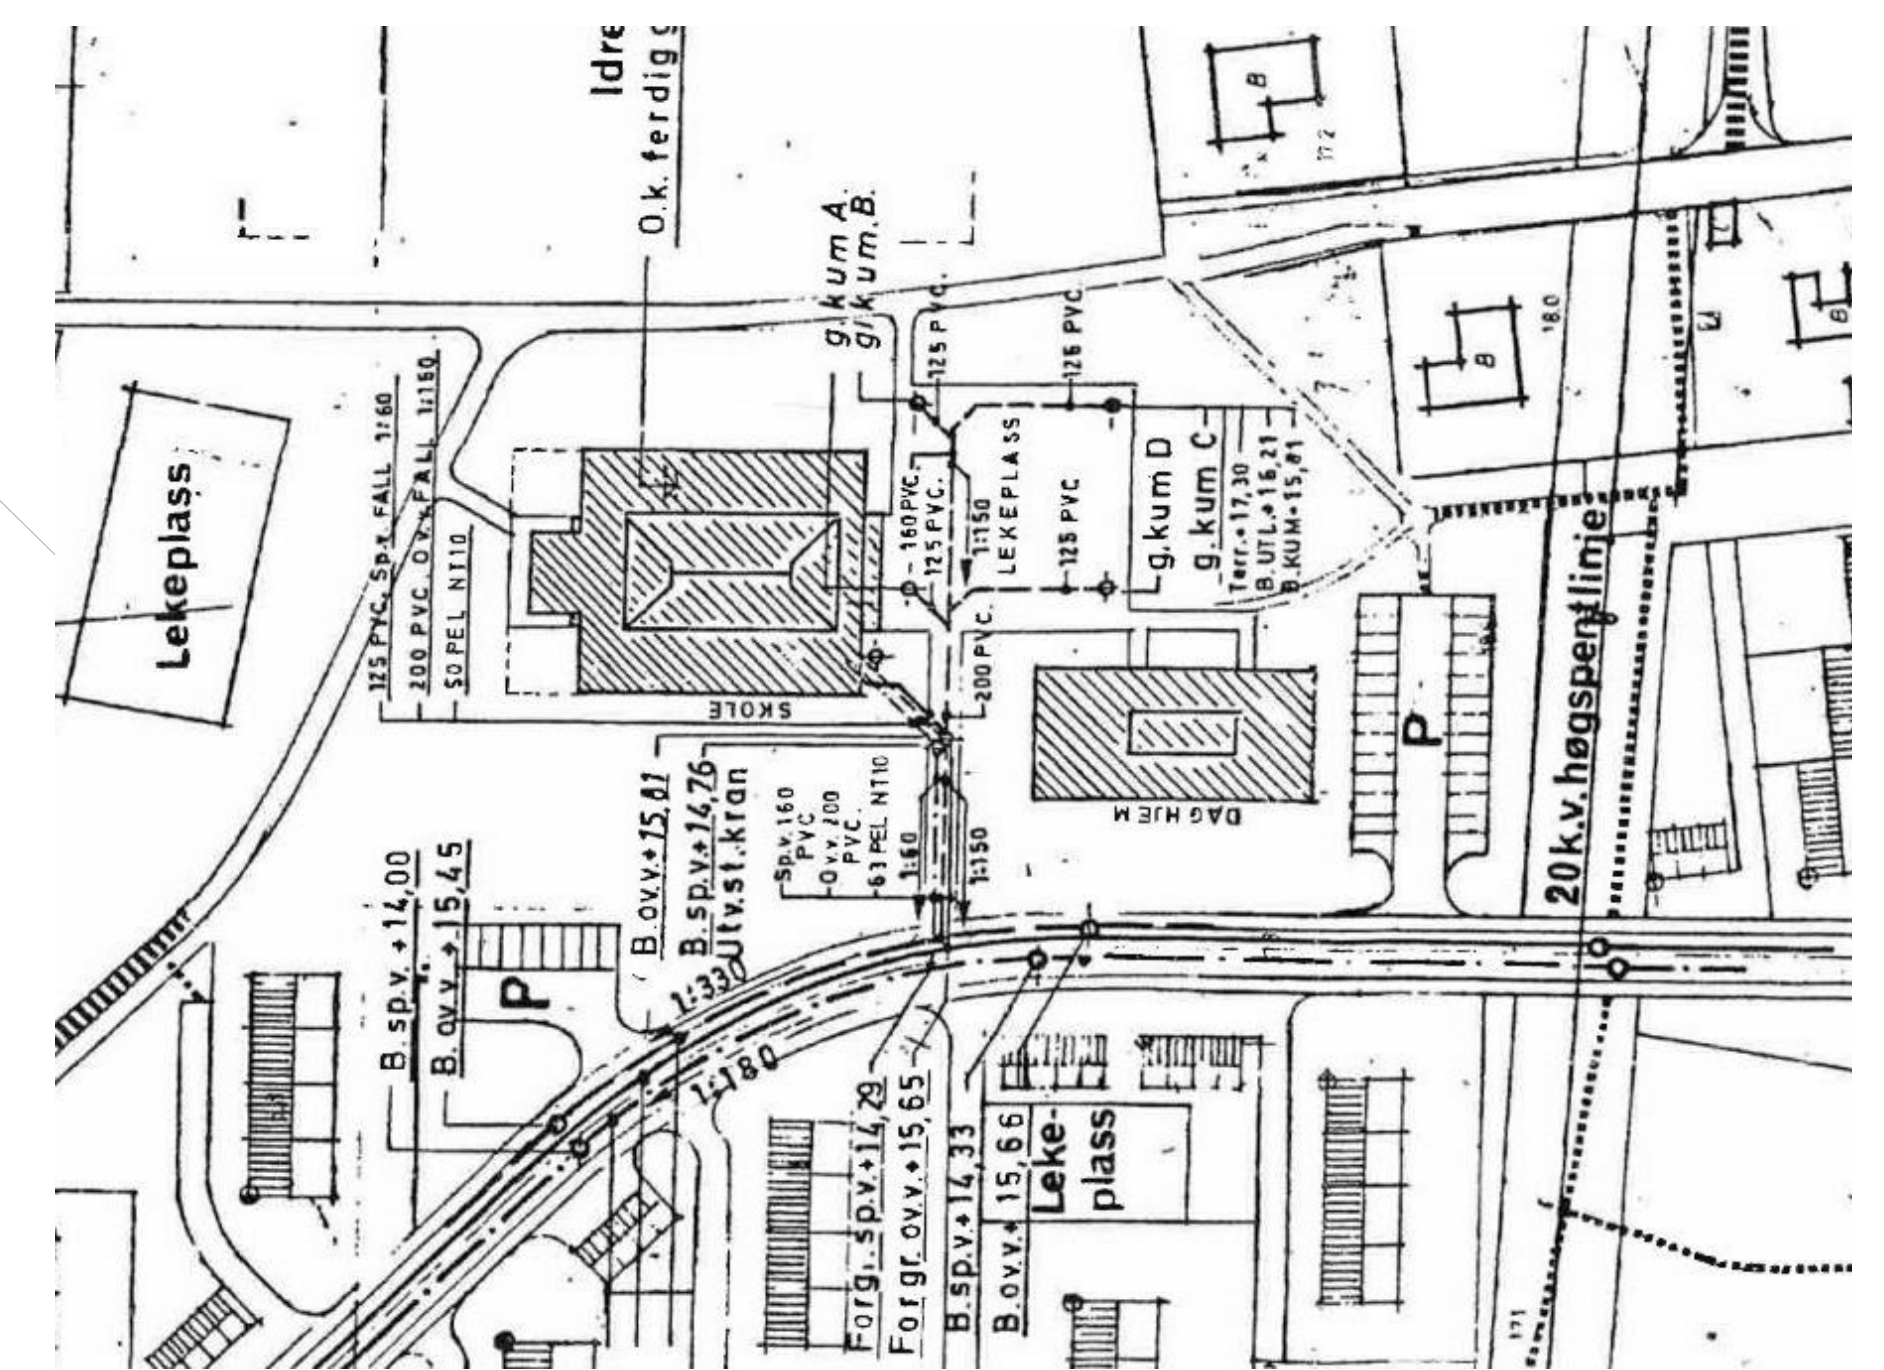

C	Som bygget			KK	AT	23.08.2016
B	Ny type V.P. ledning / PEL 110 mm sprinkler ledning, Taktredløp fra takutbygg			KK	JAS	09.07.2015
A	Arbeidstegning			KK	AT	03.03.2015
Rev	Ending			Utført	Kontr.	Dato
Tegningnummer						
Elasse	Fag	Systemkode	Tegn.type			
V	300	10	001			

785

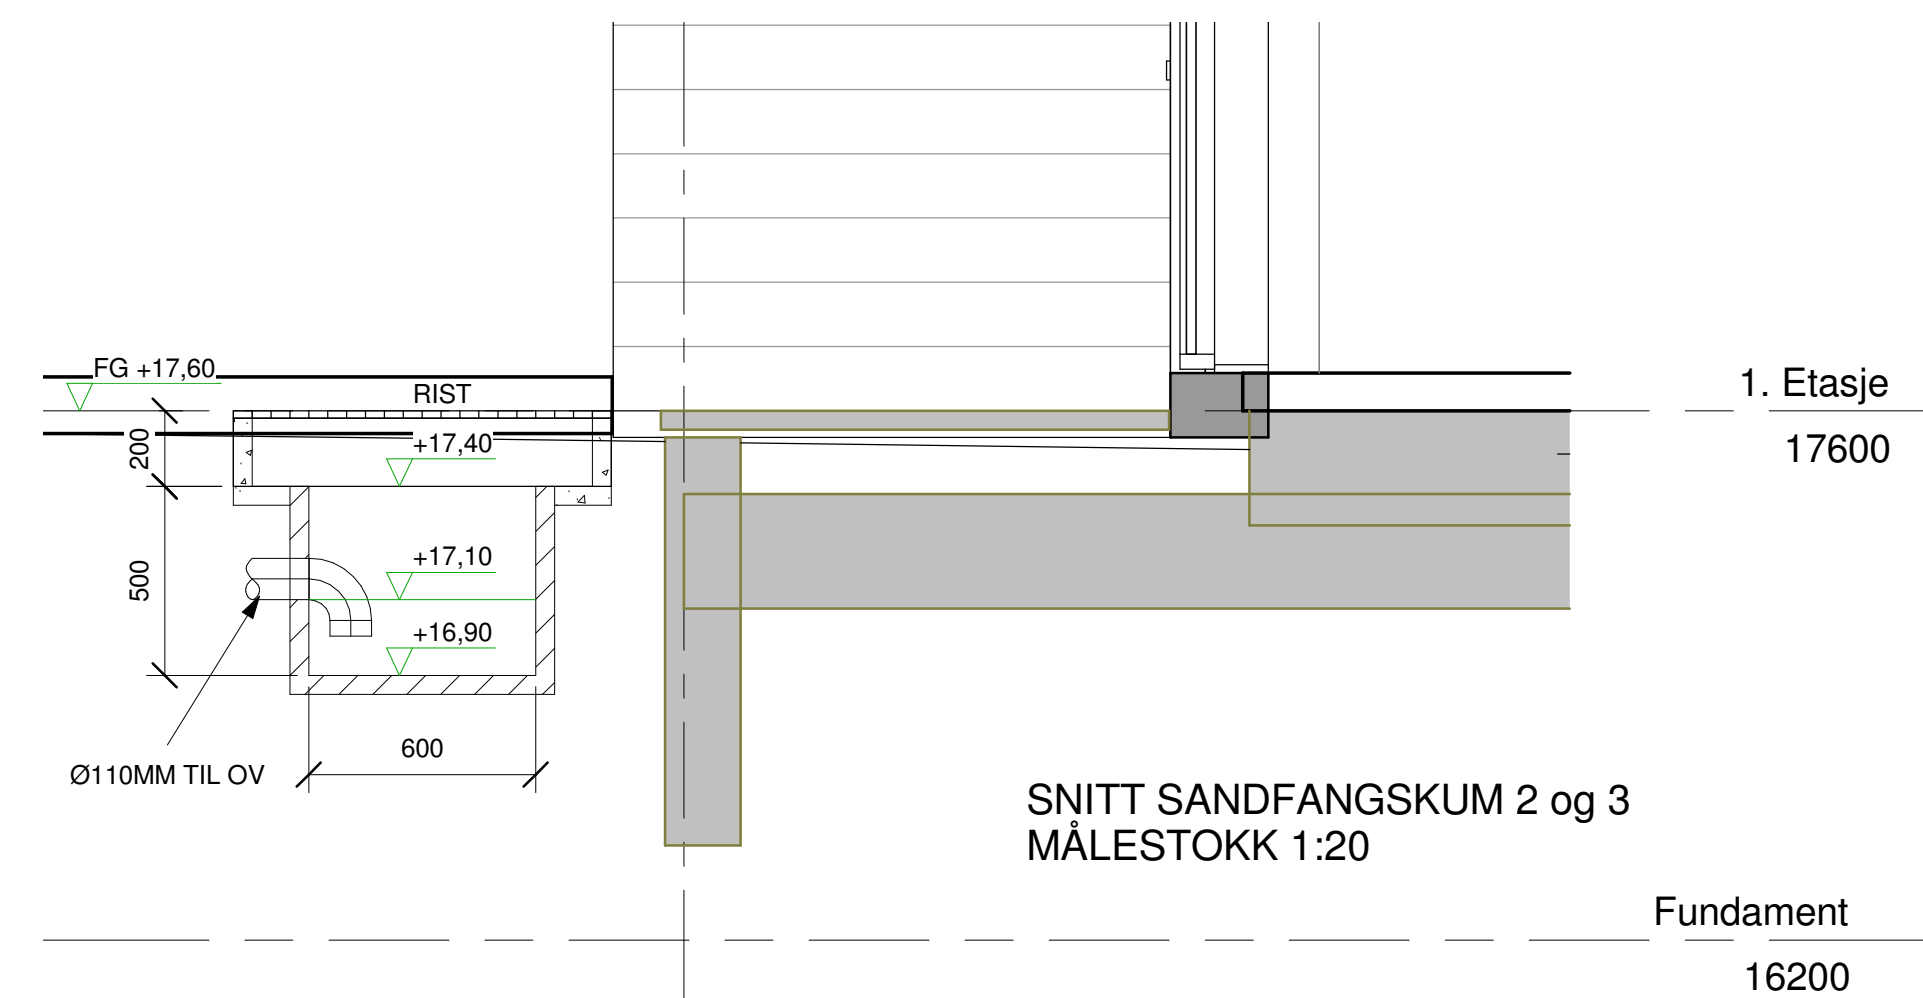

C	Som bygget	23.08.2016	KK	23.08.2016	AT
B	Ny type V.P. ledning / PEL 110 mm sprinkler ledning. Taknedlep fra takutbygg	09.07.2015	KK	09.07.2015	JAS
A	Arbeidstegning	03.03.2015	KK	03.03.2015	AT

Nr	Revisjon Gjelder	Dato utført	Sign utf	Dato kontr	Sign kontr
----	------------------	-------------	-------------	------------	---------------



Sunndal Kommune

Fase:

Hoelsand Barnehage

AS BUILT

Situasjonsplan

Rev **C**

Mål	As	Dato Utført	22.10.2014	Sign	KK/JF	Dato Kontr.	22.10.2014	Sign	AT	Prefix	Sak Nr	Tegn Nr
	HARALD HJELLE ARKITEKTER AS PB 100 TH 70 21 75 02		6282 BRATTVÅG		WWW.HJELLE.ORG firmapost@hjelle.org			ARK				
	Tømmerdal CONSULT AS							RIB				
	NEDREKLEPP		RÅDGIVENDE INGENIØR VVS - ENERGI - MILJØ Telefon: 70 11 11 00 - www.nedreklepp.no Kongensgt. 16 - 6002 ALESUND					RIV	855	785	10	001
	RÅDGIVENDE INGENIØR KARL KVALSUND AS							RIE				
	SWECO							RIBr				
	SUNNDAL KOMMUNE Plan, miljø og næringstjenesten							LARK				