


Bygg A-B - 1. Etasje

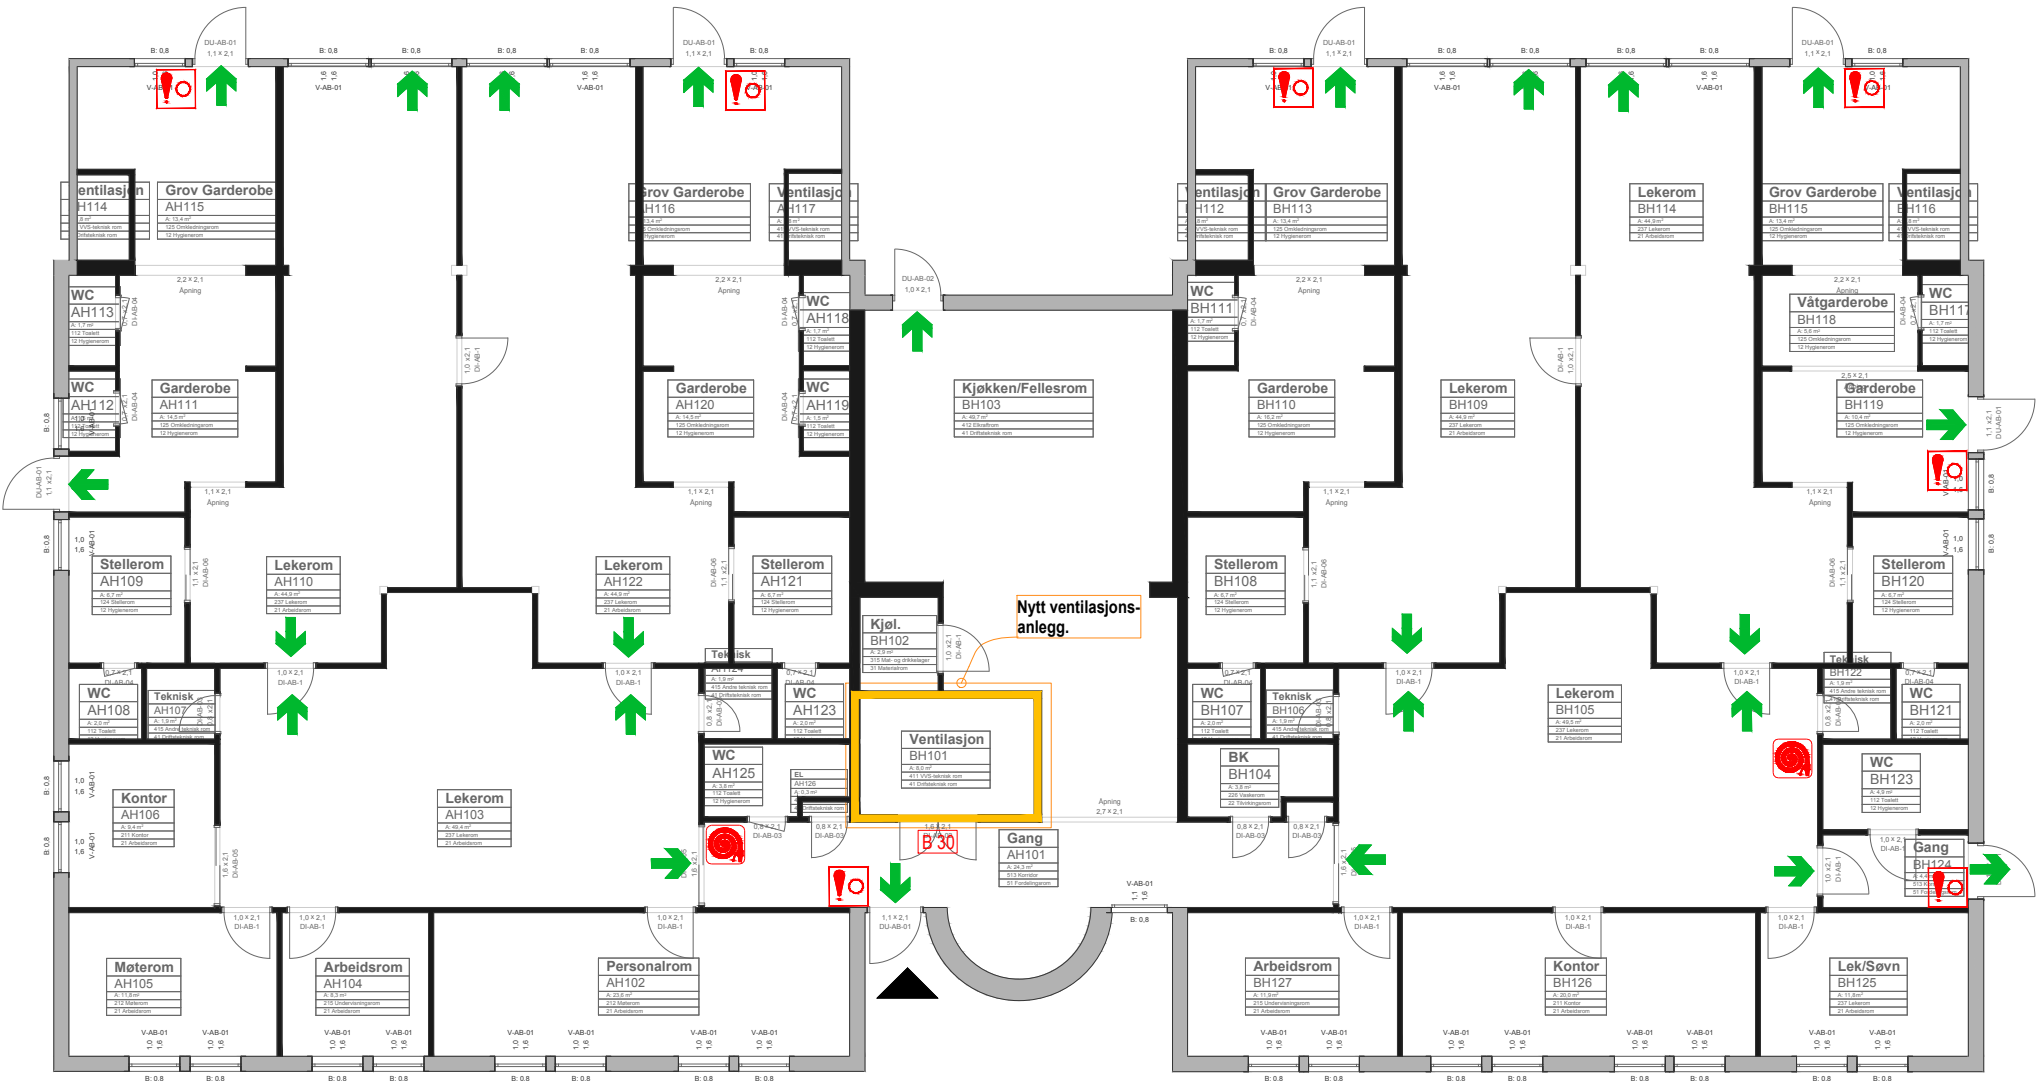

Bygg AB - 1. Etasje

Endringer. Se notater  
Eksisterende vegg som fjernes  
Nye innevegg

SYMBOLFORKLARING:

- Branncellebegrensende skille EI 30 [B 30]
- Rømningsretning
- Manuell utløser brannalarmanlegg
- Brannslange

DØRER:

- B 30 Dører EI<sub>2</sub> 30-Sa
- B 30 S Dører EI<sub>2</sub> 30-CSa

|            |          |                            |      |        |
|------------|----------|----------------------------|------|--------|
| B          | 09.03.20 | Oppdatert underlag fra ARK | AH   | TAB    |
| A          | 19.02.20 | Første utsendelse          | AH   | TAB    |
| Rev.       | Dato     | Revisjonen gjelder         | Sign | Kontr. |
| Revisjoner |          |                            |      |        |

As built branntegning

Fredrikstad kommune

WSP Norge AS

Rådgivende Ingeniører i byggeteknikk  
Engelbrekts vei 5  
0275 Oslo  
Telefon: 23 27 80 00. Faks: 23 27 80 01



Ambjørnrød senter

Rytterveien 19  
1615 Fredrikstad  
Gnr/bnr 213 / 323

Bygg A-B  
Brannplan 1. etasje

|                              |                      |                           |
|------------------------------|----------------------|---------------------------|
| AMBJØRNRØD SENTER<br>1901122 | TEGN.NR.<br>BR-AB-01 | MALESTOKK<br>1 : 150 (A3) |
|------------------------------|----------------------|---------------------------|