


Bygg C - 1. Etasje

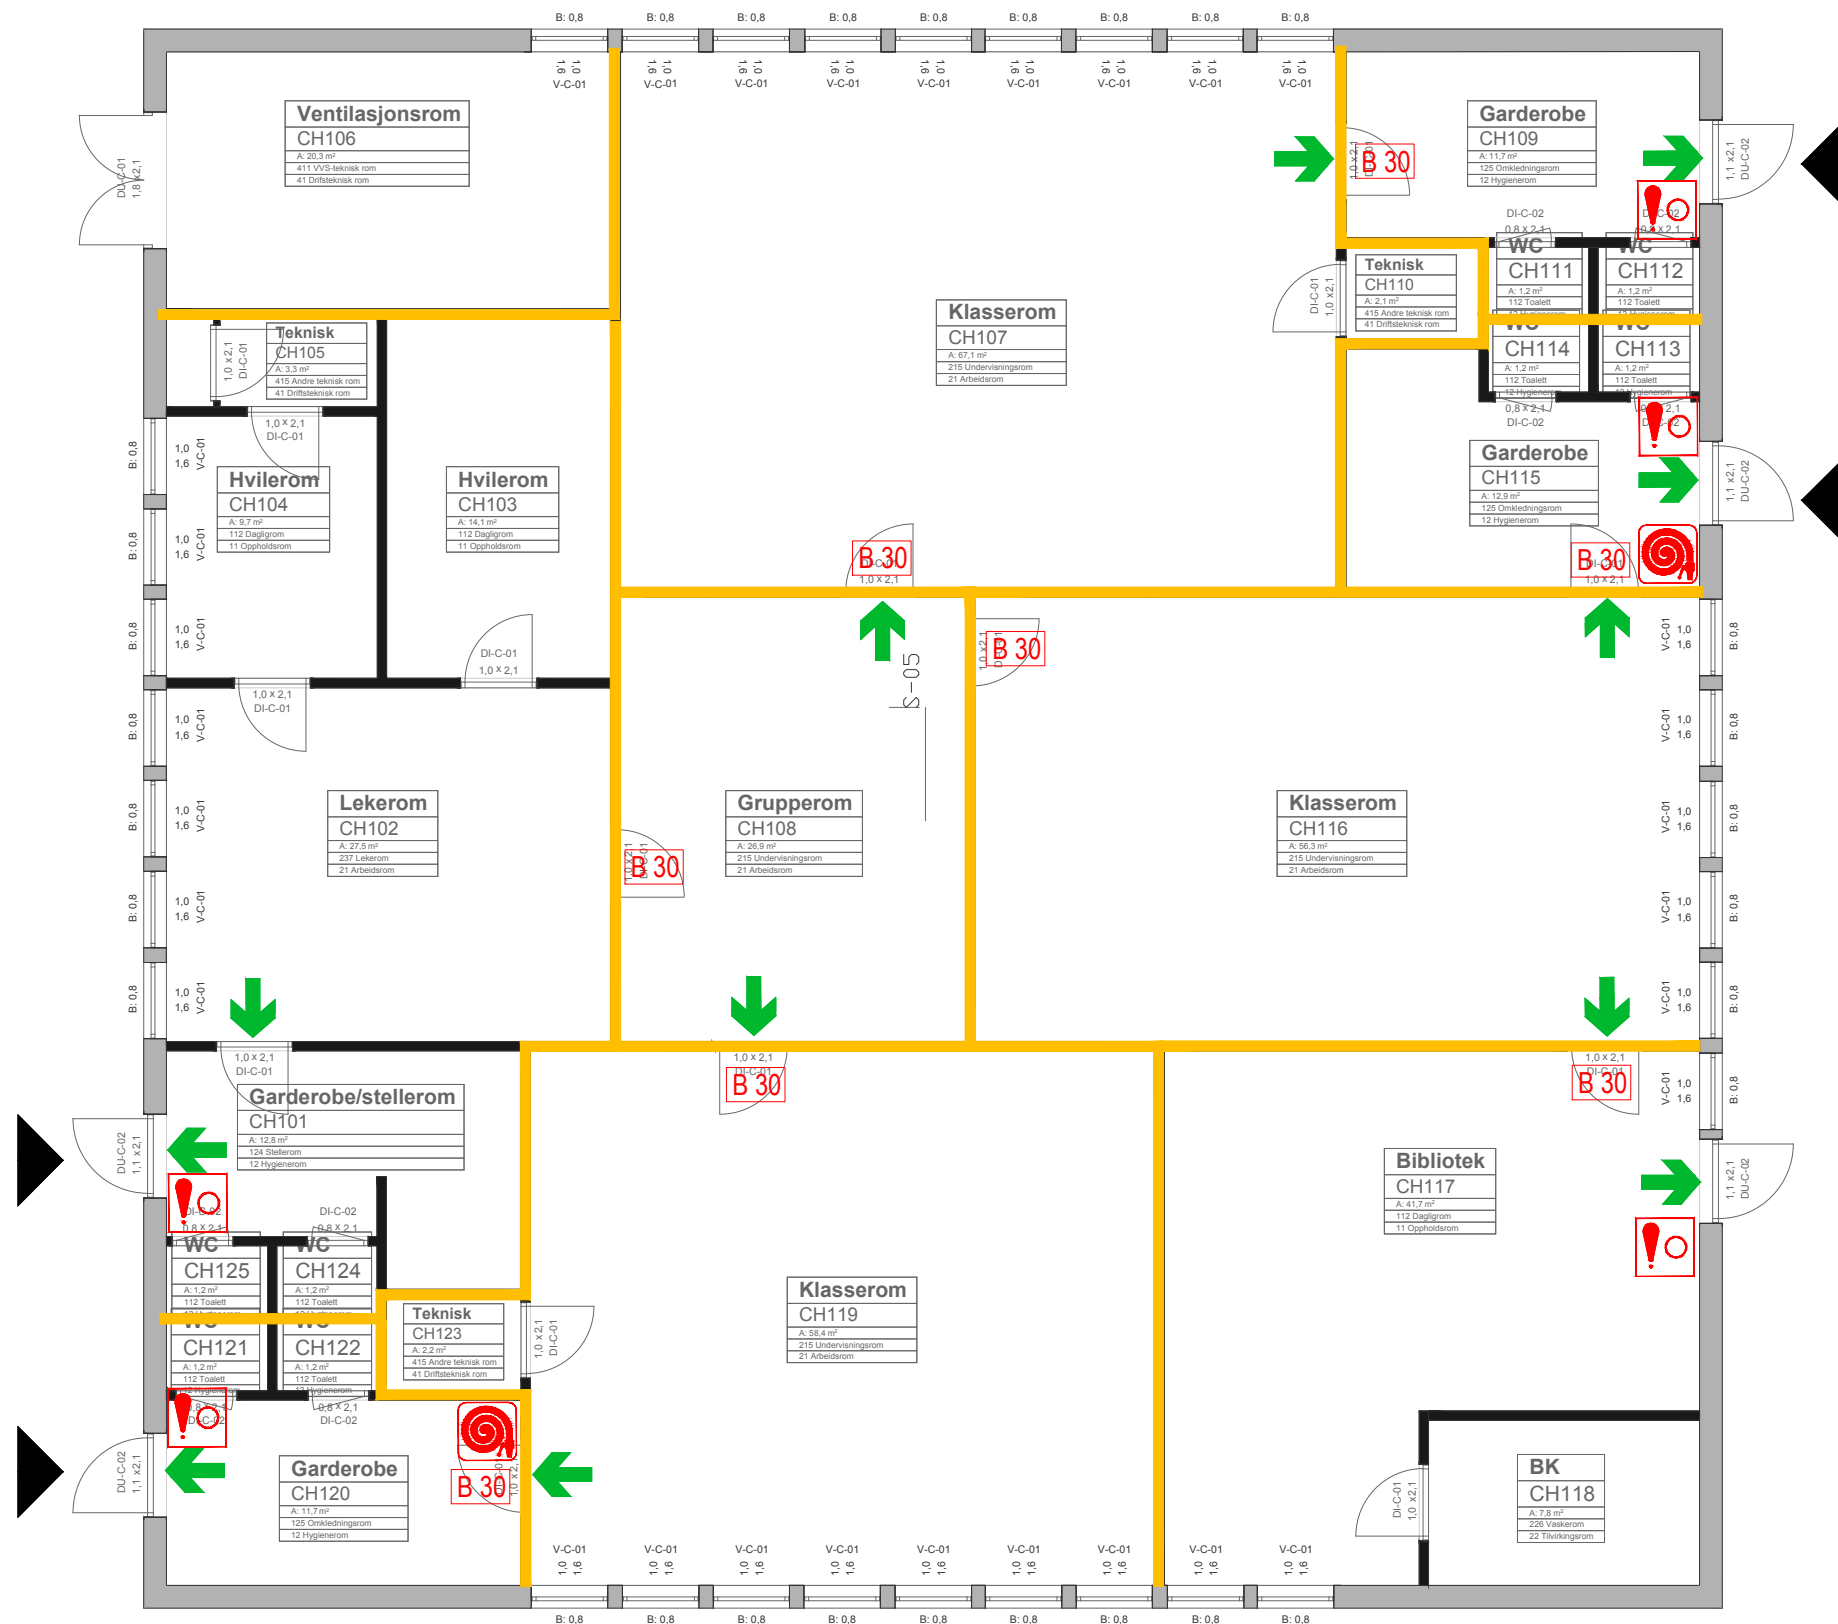

SYMBOLFORKLARING:

-  Branncellebegrensende skille EI 30 [B 30]
-  Rømningsretning
-  Manuell utløser brannalarmanlegg
-  Brannslange

DØRER:

- | | |
|--------|------------------------------|
| B 30 | Dører EI ₂ 30-Sa |
| B 30 S | Dører EI ₂ 30-CSa |

B	09.03.20	Oppdatert underlag fra ARK	AH	TAB
A	19.02.20	Første utsendelse	AH	TAB
Rev.	Dato	Revisjonen gjelder	Sign	Kontr.
		Revisjoner		

As built branntegning

Fredrikstad kommune

WSP Norge AS

Rådgivende Ingeniører i byggeteknikk
Engelbrekts vei 5
0275 Oslo
Telefon: 23 27 80 00. Faks: 23 27 80 01

Ambjørnrød senter

Rytterveien 19
1615 Fredrikstad
Gnr/bnr 213 / 323

Bygg C
Brannplan 1. etasje

AMBJØRNRØD SENTER
1901122

TEGN.NR.
BR-C-01

MÅLESTOKK
1 : 100 (A3)

Bygg C - 1. Etasje