


Bygg D - 1. Etasje

Endringer: Etasjen skal ombygges med nye innervegg, fast inventar, toalett, gulvbelegg, himling, dører, belysning, ledninger til data og strøm.
Se beskrivelse og eller rapport fra:
ARK, RIBBr, RIBaku, EL og VVS

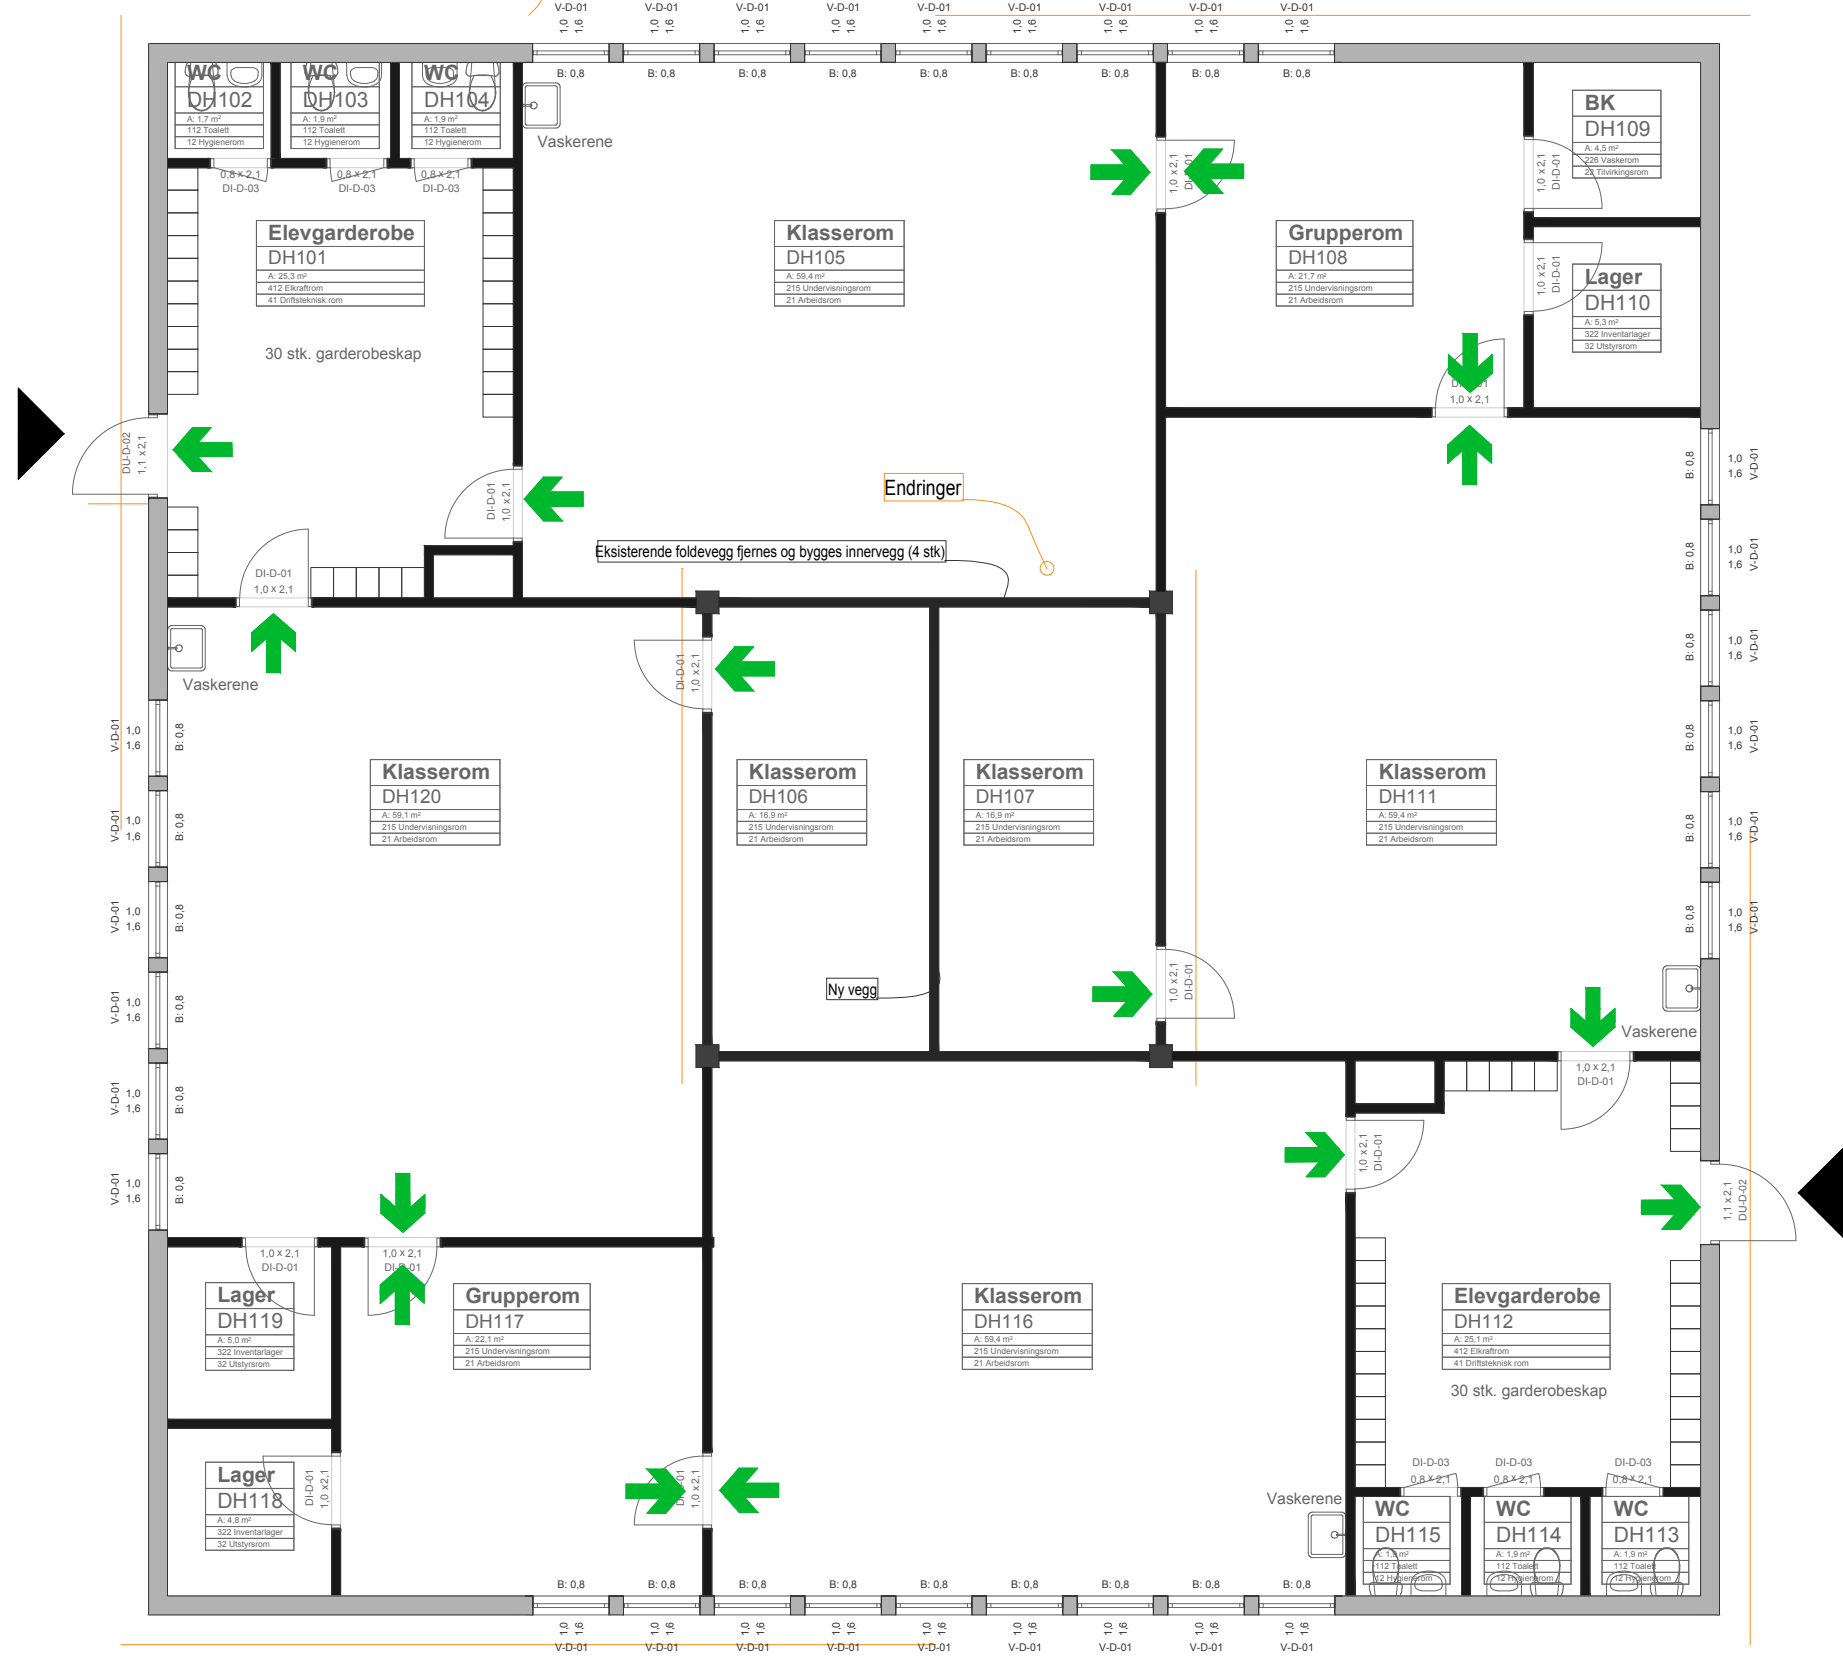

SYMBOLFORKLARING:

➔ Rømningsretning

Plassering av sløkkeutstyr og manuelle
brannmeldere må verifiseres

B	09.03.20	Oppdatert underlag fra ARK	AH	TAB
A	19.02.20	Første utsendelse	AH	TAB
Rev.	Dato	Revisjonen gjelder	Sign	Kontr.
Revisjoner				

As built branntegnig

Fredrikstad kommune

WSP Norge AS
Rådgivende Ingeniører i byggeteknikk
Engbreets vei 5
0276 Oslo
Telefon: 23 27 80 00. Faks: 23 27 80 01

Ambjørnrød senter	Rytterveien 19 1615 Fredrikstad Gnr/bnr 213 / 323
-------------------	---

Bygg D
Brannplan 1. etasje

AMBJØRNRØD SENTER 1901122	TEGN.NR. BR-D-01	MALESTOKK 1 : 100 (A3)
------------------------------	---------------------	---------------------------

Bygg D - 1. Etasje

Endringer. Se notater