


Bygg E - 1. Etasje

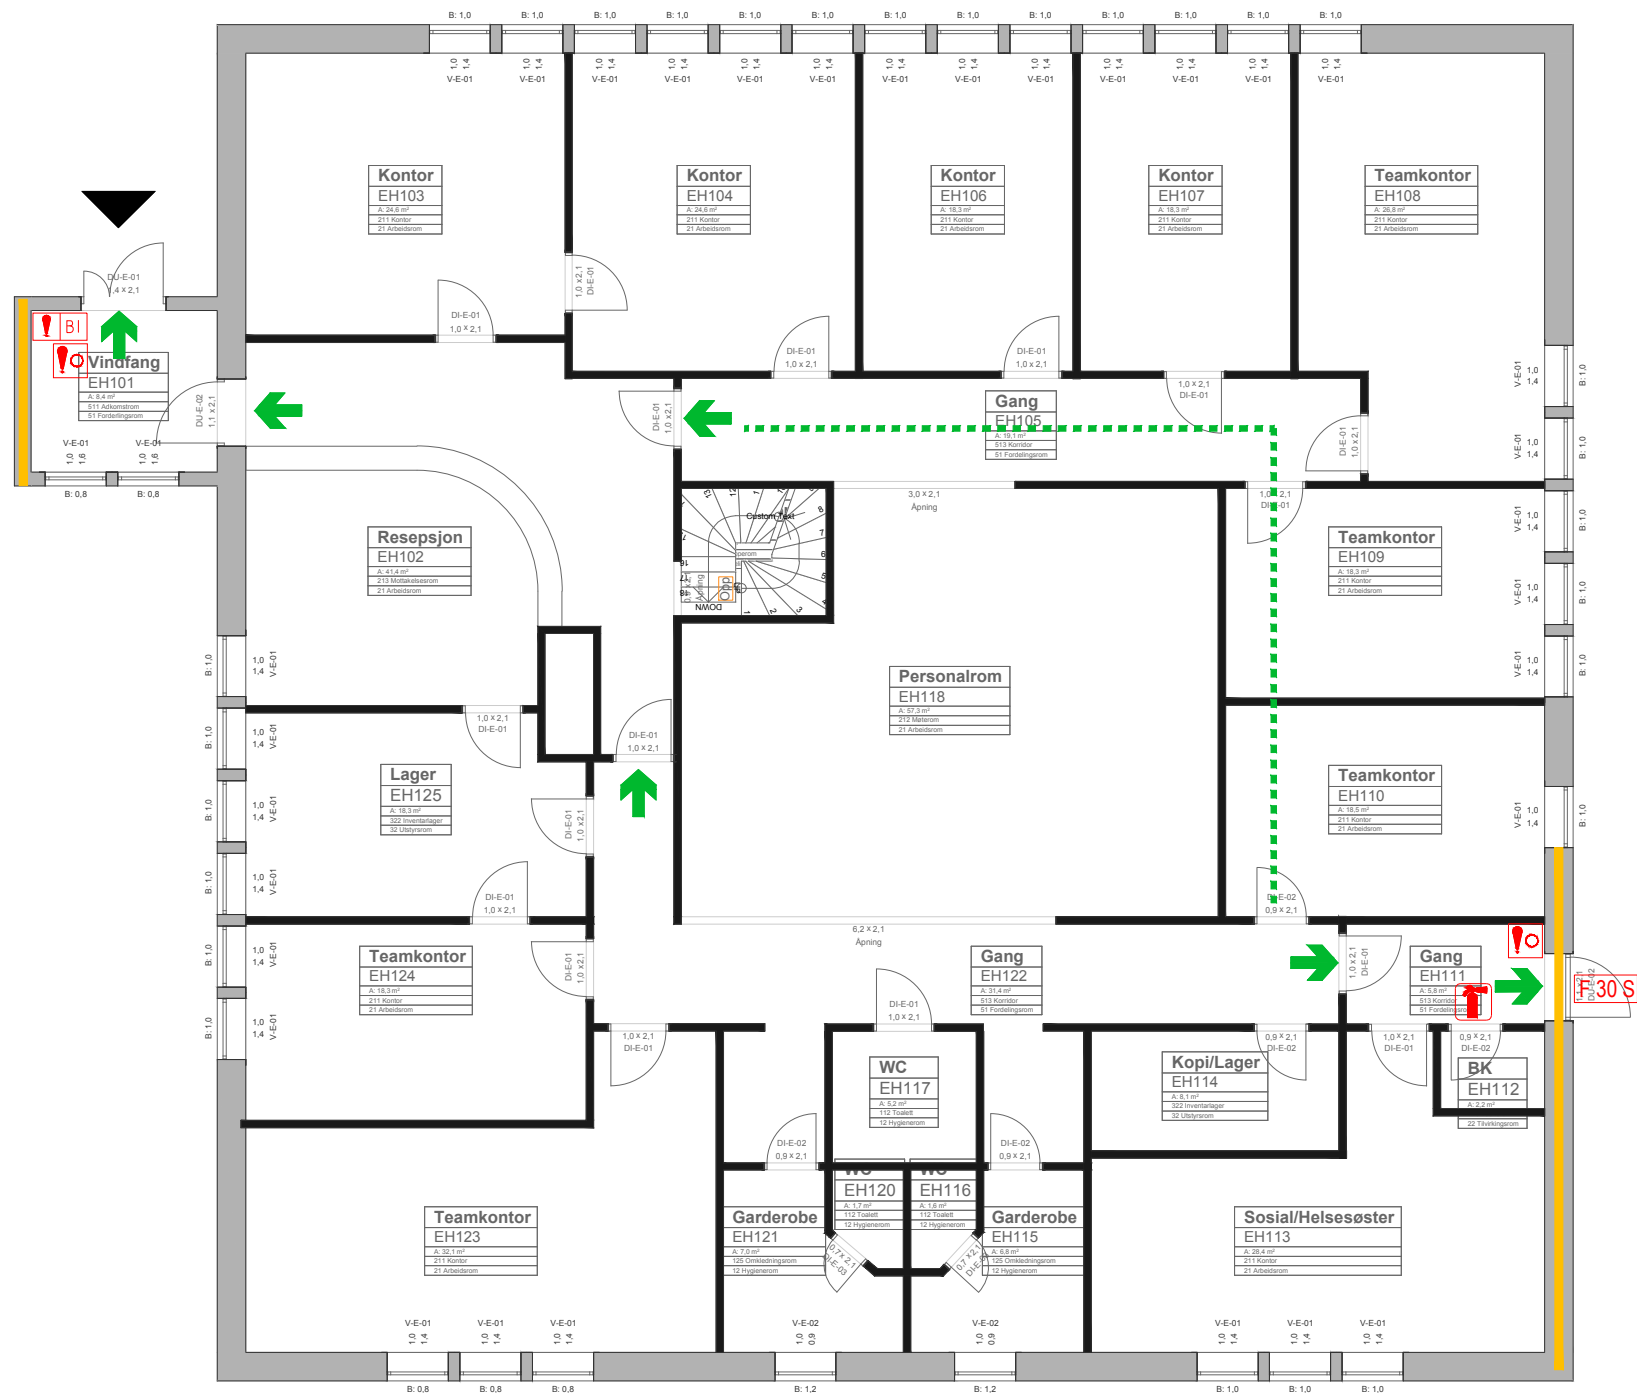

Bygg E - 1. Etasje

- Endringer. Se notater
- Eksisterende vegg som fjernes
- Nye innevegg

SYMBOLFORKLARING:

- Branncellebegrensende skille EI 30 [B 30]
- Rømningsretning
- Manuell utløser brannalarmanlegg
- Brannslange
- Bi-panel til brannalarm
- Håndslukkeapparat

DØRER:

- Dører E 30-CSa

Plassering av manuelle meldere og slukkeutstyr må verifiseres

B	09.03.20	Oppdatert underlag fra ARK	AH	TAB
A	20.02.20	Første utsendelse	AH	TAB
Rev.	Dato	Revisjonen gjelder	Sign	Kontr.
Revisjoner				

As built branntegning

Fredrikstad kommune

WSP Norge AS

Rådgivende Ingeniører i byggeteknikk
Engbreets vei 5
0275 Oslo
Telefon: 23 27 80 00. Faks: 23 27 80 01



Ambjørnrød senter

Rytterveien 19
1615 Fredrikstad
Gnr/bnr 213 / 323

Bygg D
Brannplan 1. etasje

AMBJØRNRØD SENTER	TEGN.NR.	MALESTOKK
1901122	BR-D-01	1 : 125 (A3)