

Bygg E – U1. Etasje


SYMBOLFORKLARING:

- Branncellebegrensende skille EI 30 [B 30]
- Branncellebegrensende skille EI 60 A2-s1,d0 [A 60]
- Rømningsretning

DØRER:

A 60 S Dører EI₂ 60-Sa

Branntette utsparinger i
dekke mellom plan U og 1
Tiltak nr 9 i tilstandsrapport

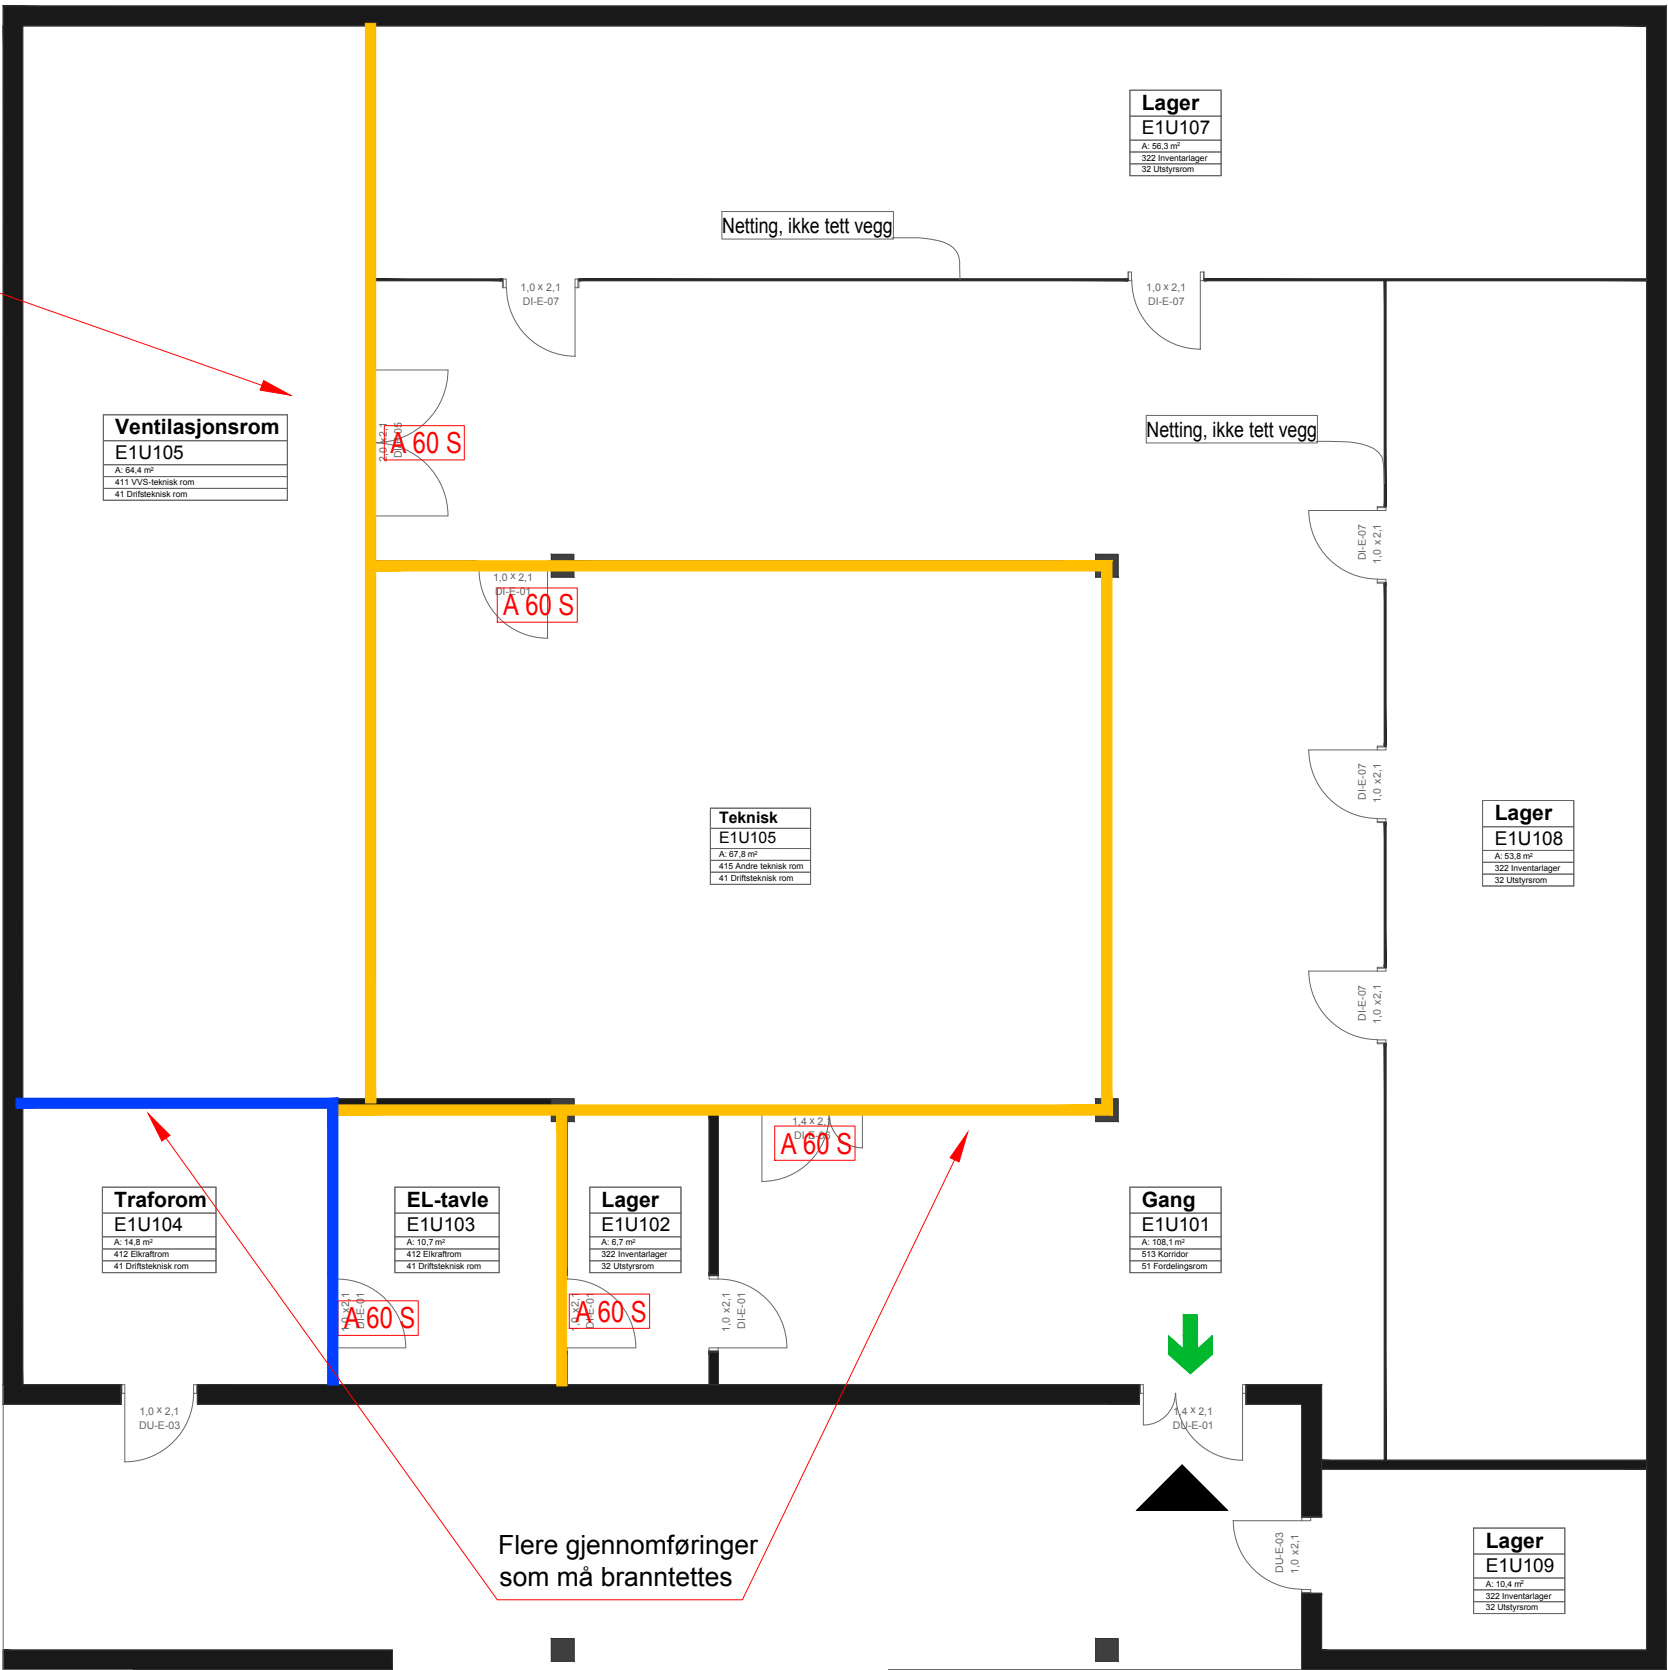

B	09.03.20	Oppdatert underlag fra ARK	AH	TAB
A	20.02.20	Første utsendelse	AH	TAB
Rev.	Dato	Revisjonen gjelder	Sign	Kontr.
Revisjoner				
As built branntegning				
Fredrikstad kommune				
WSP Norge AS				
Rådgivende Ingeniører i byggeteknikk				
Engelbreets vei 5				
0275 Oslo				
Telefon: 23 27 80 00, Faks: 23 27 80 01				
Ambjørnrød senter			Rytteveien 19 1615 Fredrikstad Gnr/bnr 213 / 323	
Bygg E				
Brannplan U. etasje				
AMBJØRNRØD SENTER		TEGN.NR.	MALESTOKK	
1901122		BR-E-00	1 : 100 (A3)	