


Bygg G - 2. Etasje

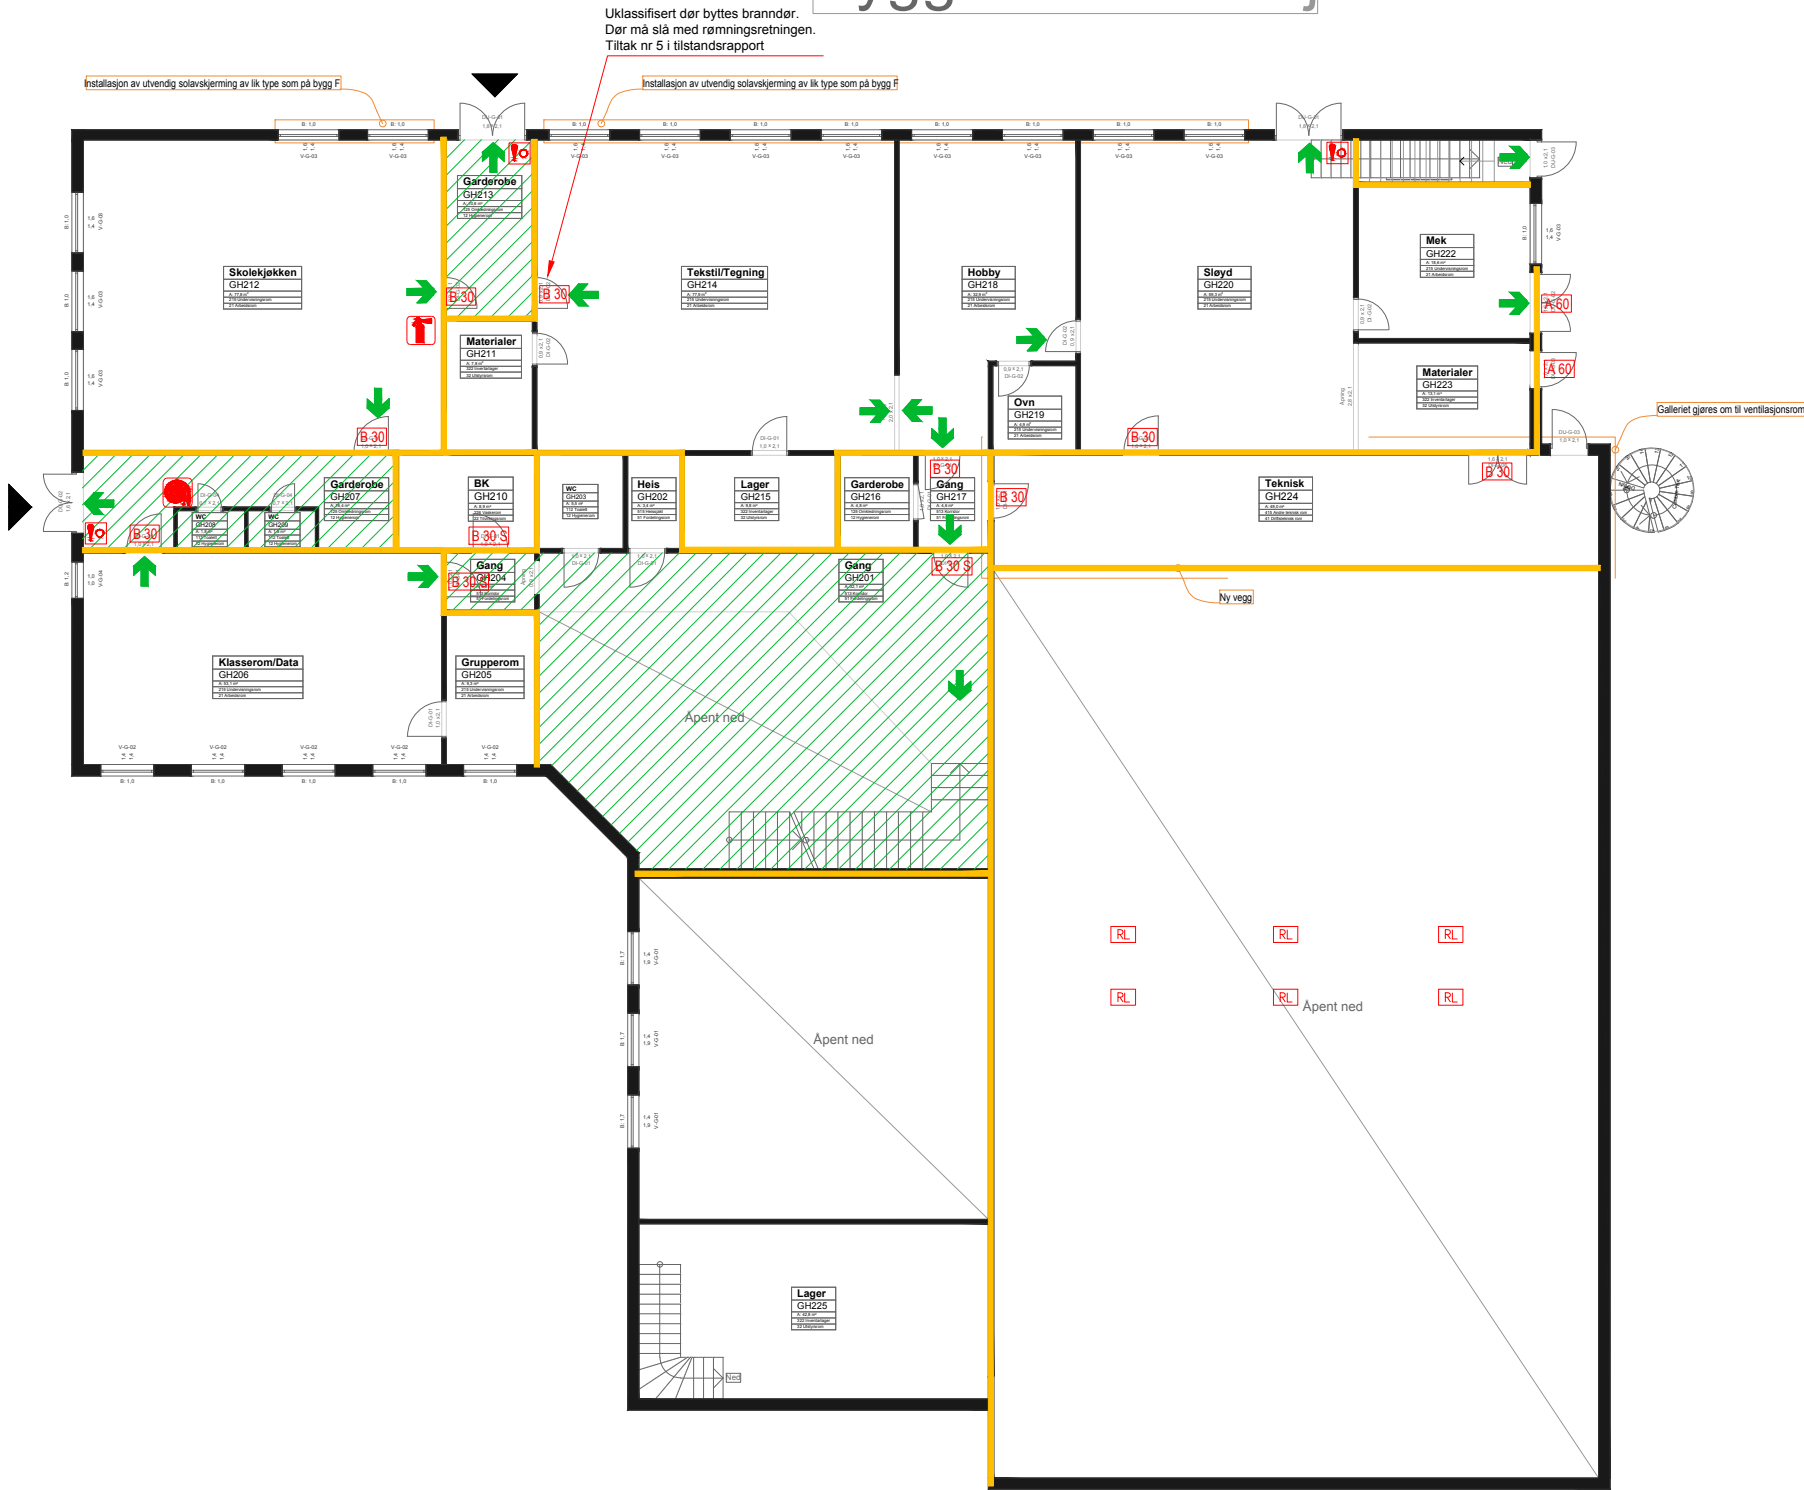

SYMBOLFORKLARING:

- Branncellebegrensende skille EI 30 [B 30]
- Rømningsretning
- Rømningsvei
- Manuell brannmelder
- Brannslange
- Håndslukkeapparat
- Røykluke i tak

DØRER:

- B 30 Dører EI₂ 30-Sa
- B 30 S Dører EI₂ 30-CSa
- A 60 Dører EI₂ 60-Sa

Plassering av manuelle meldere og slukkeutstyr må verifiseres

B	10.03.20	Oppdatert underlag fra ARK	AH	TAB
A	20.02.20	Første utsendelse	AH	TAB
Rev.	Dato	Revisjonen gjelder	Sign	Kontr.
Revisjoner				

As built branntegning

Fredrikstad kommune

WSP Norge AS

Rådgivende Ingeniører i byggeteknikk
Engbretns vei 5
0275 Oslo
Telefon: 23 27 80 00. Faks: 23 27 80 01



Ambjørnrød senter

Rytterveien 19
1615 Fredrikstad
Gnr/bnr 213 / 323

Bygg G
Brannplan 2. etasje

AMBJØRNRØD SENTER
1901122

TEGN.NR.
BR-G-02

MALESTOKK
1 : 200 (A3)