


Bygg G - 3. Etasje

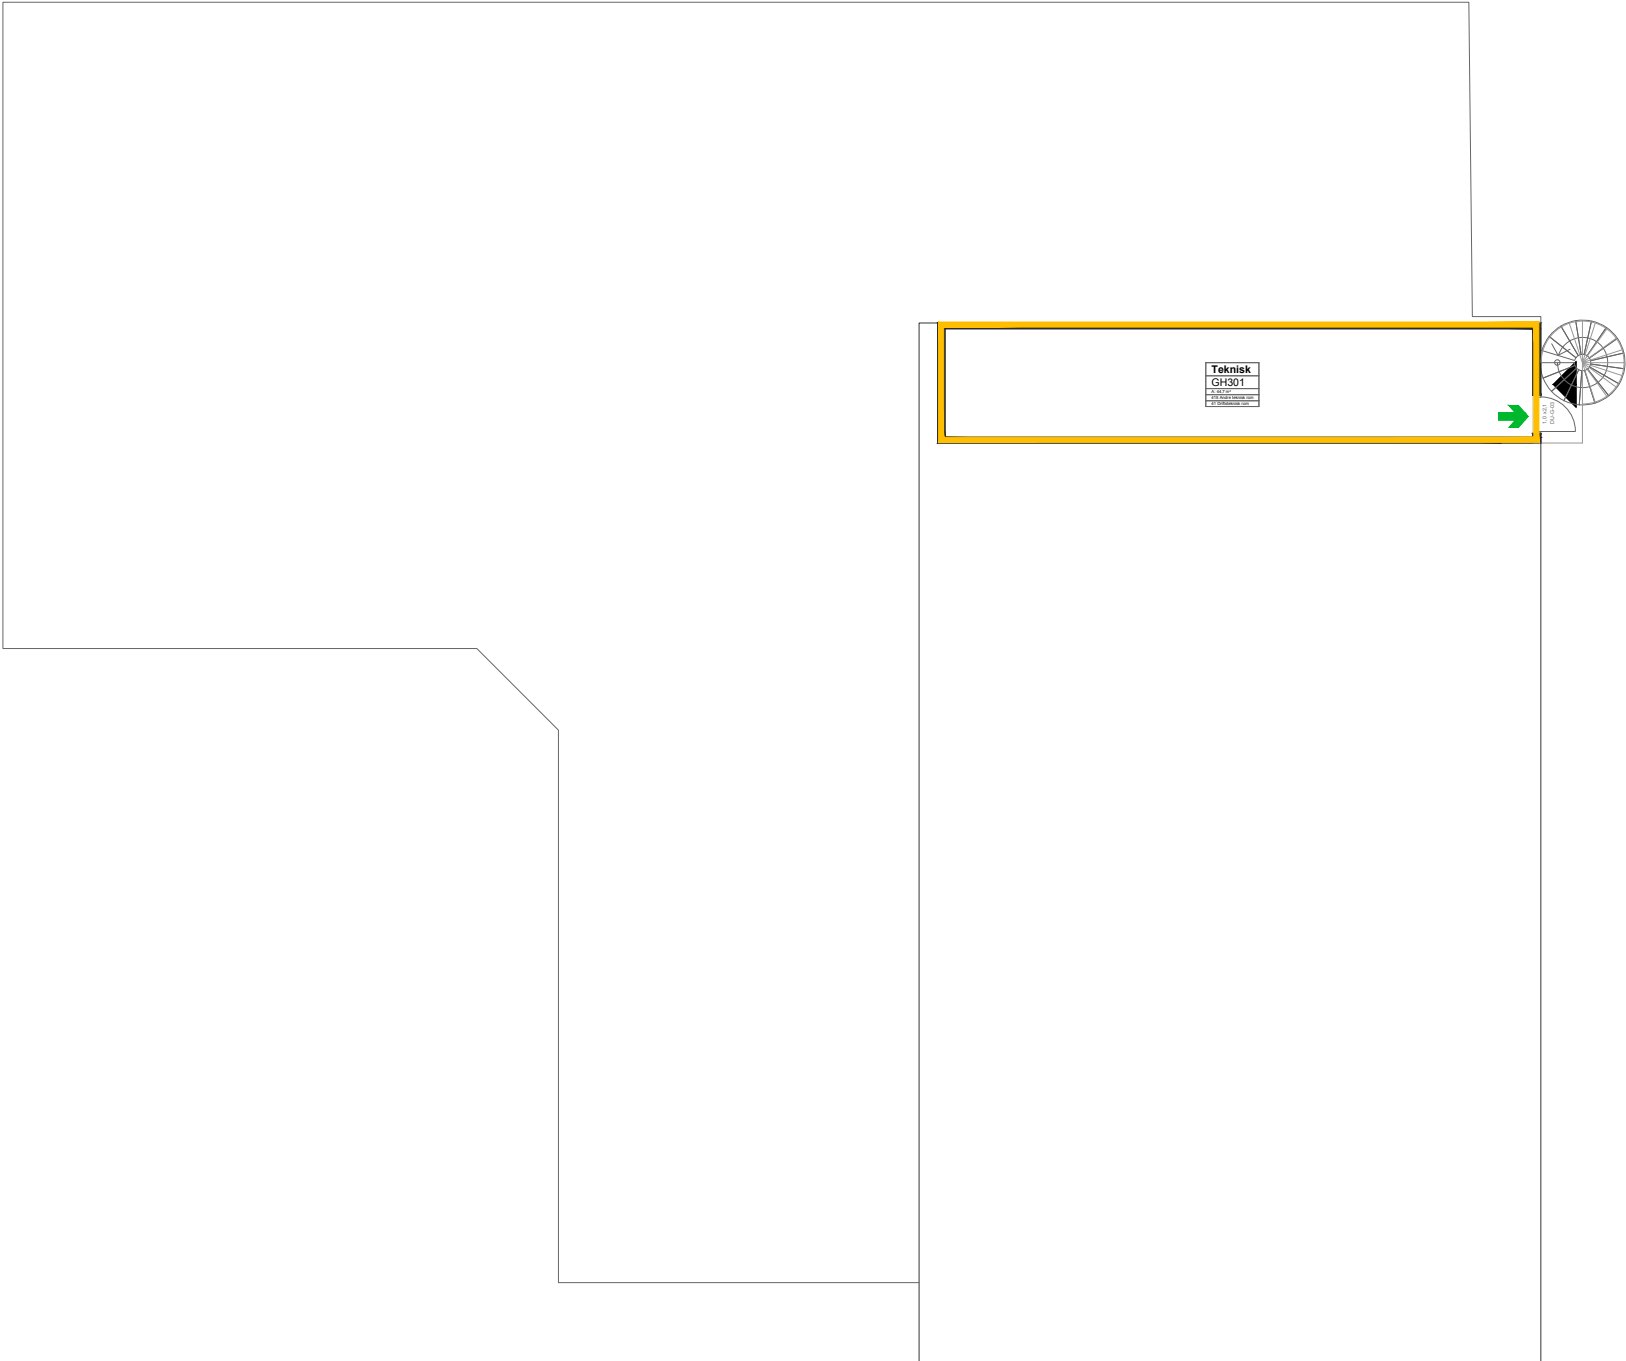

Bygg G - 3. Etasje

Endringer. Se notater
Eksisterende vegg som fjernes
Nye innvegg

SYMBOLFORKLARING:

- Branncellebegrensende skille EI 30 [B 30]
- Rømningsretning

B	10.03.20	Oppdatert underlag fra ARK	AH	TAB
A	20.02.20	Første utsendelse	AH	TAB
Rev.	Dato	Revisjonen gjelder	Sign	Kontr.
Revisjoner				
As built branttegning				
Fredrikstad kommune				
WSP Norge AS				
Rådgivende Ingeniører i byggeteknikk Engelbrets vei 5 0275 Oslo Telefon: 23 27 80 00, Faks: 23 27 80 01				
Ambjørnrød senter		Rytterveien 19 1615 Fredrikstad Gnr/bnr 213 / 323		
Bygg G Brannplan 3. etasje				
AMBJØRNRØD SENTER 1901122		TEGN.NR. BR-G-03		MALESTOKK 1 : 200 (A3)