


Bygg H - 2. Etasje

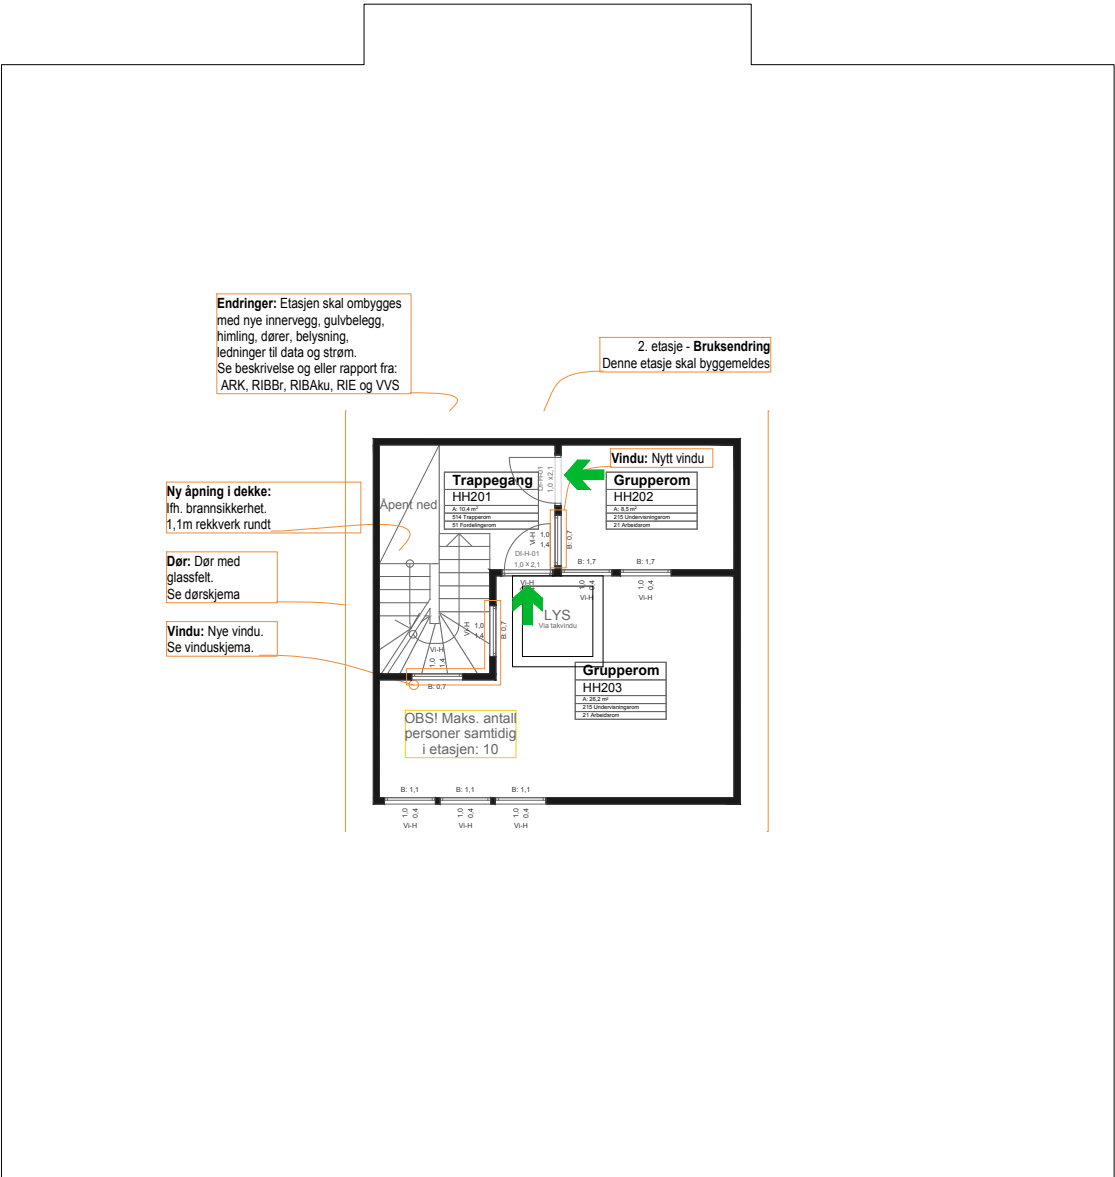

Bygg H - 2. Etasje

Endringer. Se notater
Eksisterende vegg som fjernes
Nye innevegg

SYMBOLFORKLARING:

- Branncellebegrensende skille EI 30 [B 30]
- Rømningsretning

Plassering av manuelle meldere og slokkeutstyr må verifiseres

A	10.03.20	Første utsendelse	AH	TAB
Rev.	Dato	Revisjonen gjelder	Sign	Kontr.
Revisjoner				
As built branntegning				
Fredrikstad kommune				
WSP Norge AS				
Rådgivende Ingeniører i byggeteknikk Engbretnes vei 5 0275 Oslo Telefon: 23 27 80 00. Faks: 23 27 80 01				
Ambjørnrød senter			Ryttersveien 19 1615 Fredrikstad Gnr/bnr 213 / 323	
Bygg H Brannplan 2. etasje				
AMBJØRNRØD SENTER 1901122		TEGN.NR. BR-H-02		MALESTOKK 1 : 150 (A3)