


Bygg H – U1. Etasje

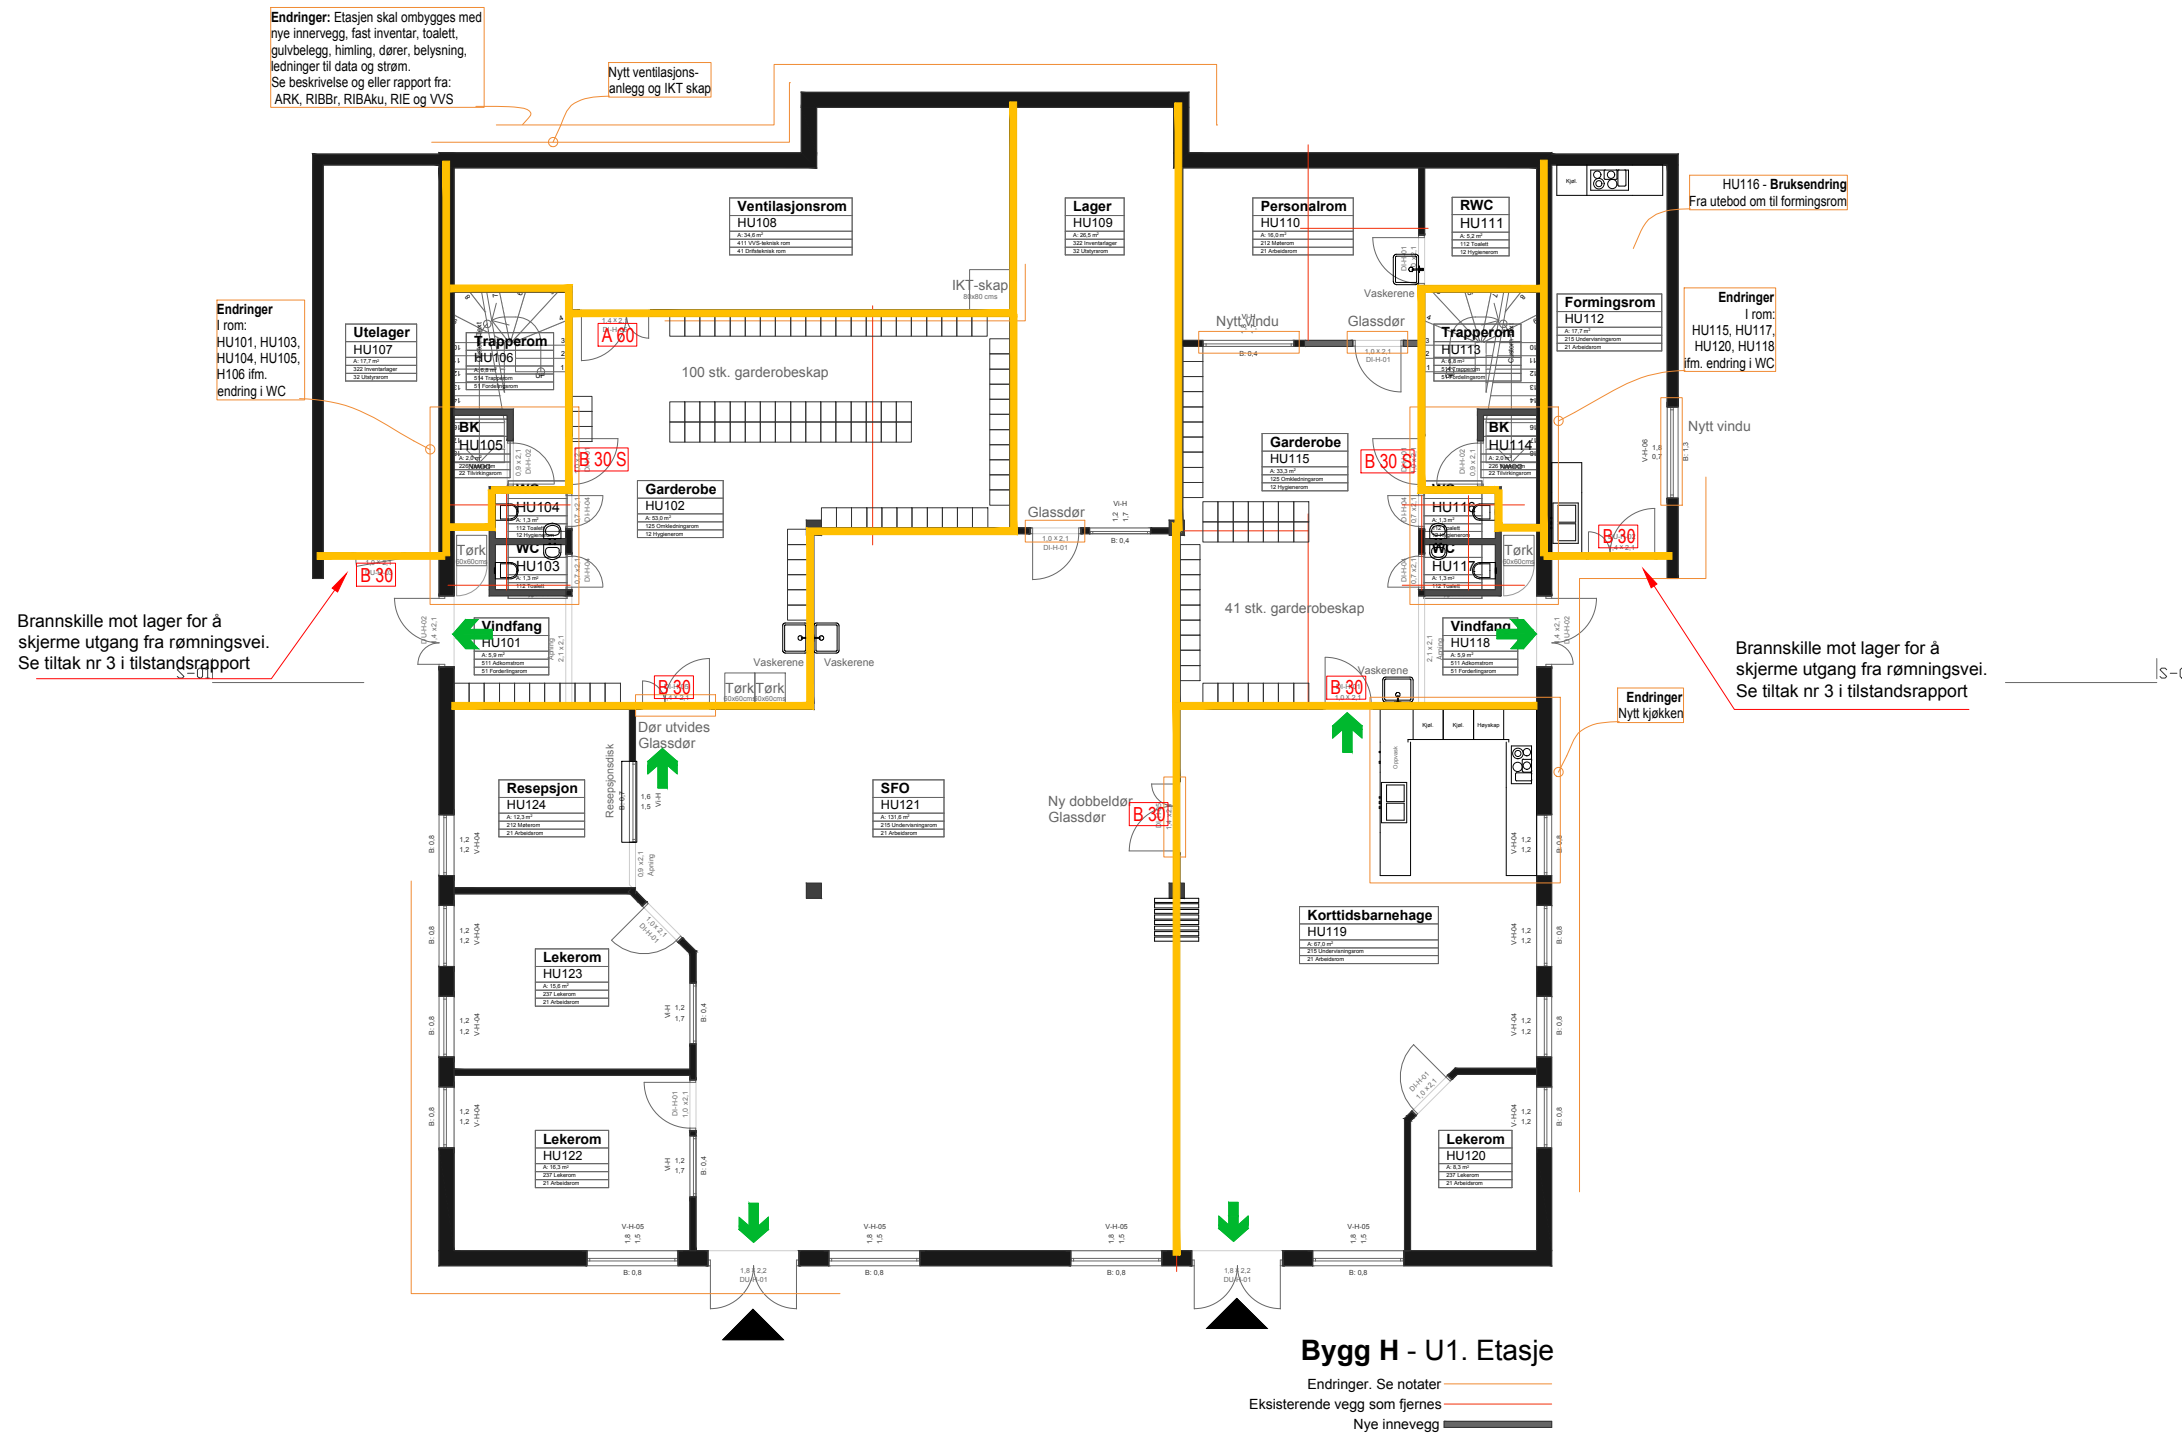

SYMBOLFORKLARING:

Branncellebegrensende skille EI 30 [B 30]

Rømningsretning

DØRER:

Dører EI₂ 60-Sa

Dører EI₂ 30-Sa

Dører EI₂ 30-CSa

Plassering av manuelle meldere og slokkeutstyr må verifiseres

Rev.	Dato	Revisjonen gjelder	Sign	Kontr.
A	10.03.20	Første utsendelse	AH	TAB
		Revisjoner		

As built branntegning

Fredrikstad kommune

WSP Norge AS

Rådgivende ingeniører i byggeteknikk
Engbreets vei 5
0275 Oslo
Telefon: 23 27 80 00. Faks: 23 27 80 01



Ambjørnrød senter

Rytteveien 19
1615 Fredrikstad
Gnr/bnr 213 / 323

Bygg H
Brannplan U. etasje

AMBJØRNRØD SENTER
1901122

TEGN.NR.
BR-H-00

MALESTOKK
1 : 150 (A3)