


Bygg H – U1. Etasje

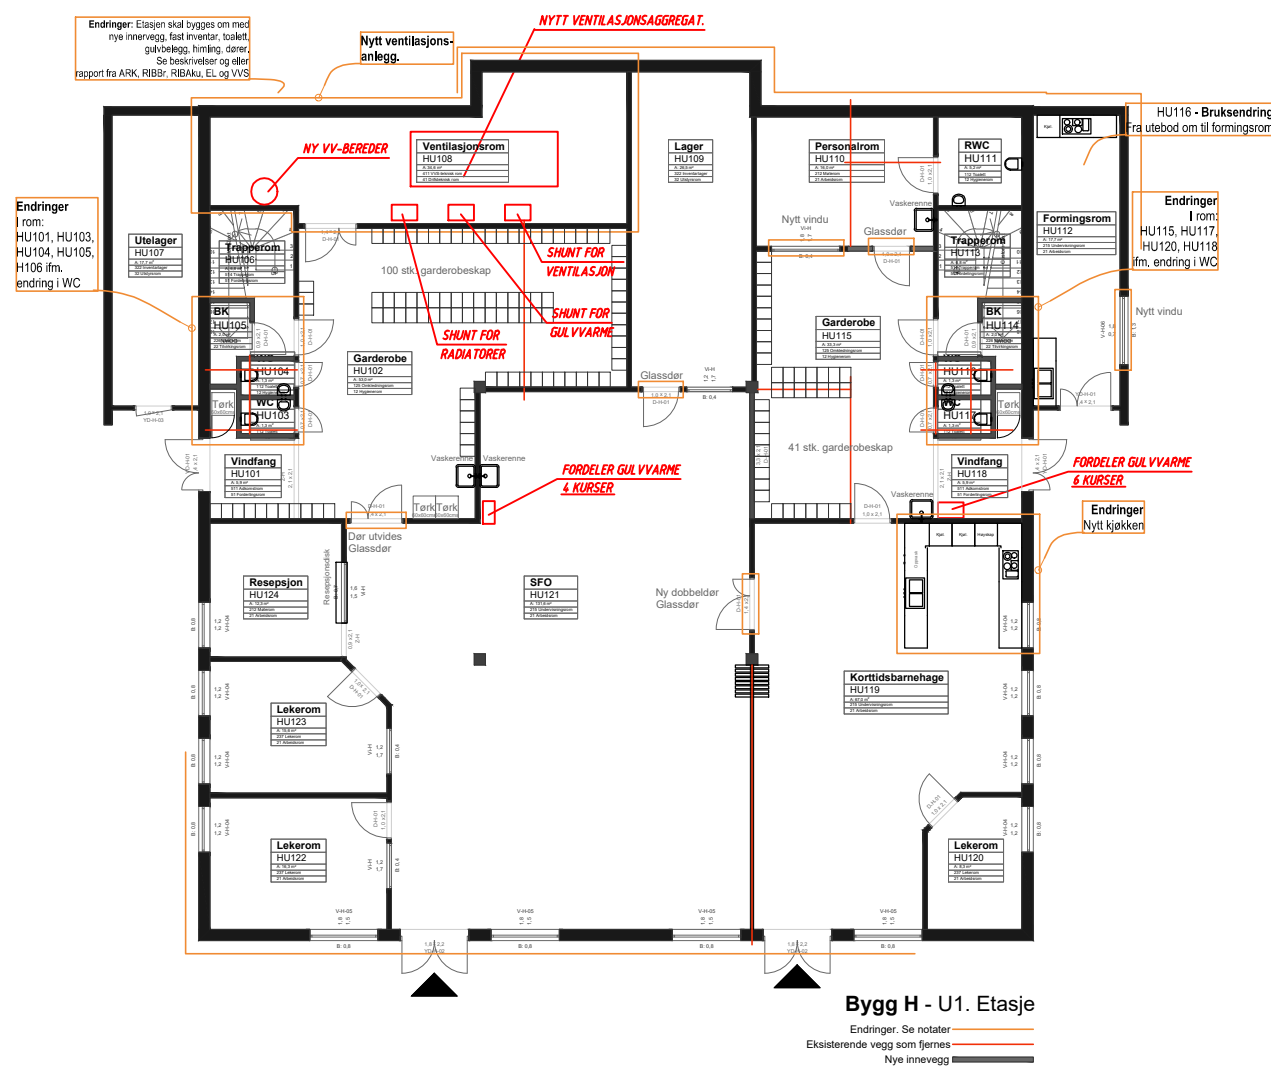

VENTILASJON: NYTT VENTILASJONSAGGREGAT INKL. KANALANLEGG.
VARMEANLEGG: NYTT TEKNISK ROM M/SAMLESTOKK, SHUNTER
SHUNTER, ETC. SKIFTE FORDELERE GULVVARME.
SANITÆRANLEGG: NYTT SANITÆRUTSTYR.

Filnavn: 1615-15-BYGG H-U1.ETASJE.DWG			
Revisjon			
Dato			
Tekst			
Sign			
Lokaliseringsfigur.			
Prosjekt			
Oppdragsgiver			
Byggeplass			
Rytterveien 19, 1615 Fredrikstad			
GNR: 213 BNR: 323			
Status			
☐ FORELØPIG			
☐ SØKNAD			
☒ TILBUD			
☐ ARBEIDSTEGNING			
☐ SOM BYGGET			
PLANTEKNIKK AS			
VVS-TEKNISKE KONSULENTER			
PANCoveien 28, 1624 Gressvik. Tlf. 69 30 08 96			
E-post : firmapost@planteknikk.no			
Tittel			
PLAN U1. ETASJE			
BYGG H			
Tegningstype			
OVERSIKTSTEGNING VVS			
Del av bygg			
BYGG H			
Tegnet dato		Tegnet av	
22.02.20		Ø.N./h.h.k.	
Kontrollert av	Mål	Format	
Ø.N.	1:200	A3	
Tegningsnummer			
1615-H-15			
Revidering		Dato for siste revidering	
Tegningen må hverken helt eller delvis kopieres eller benyttes ved utførelse av arbeider som PLANTEKNIKK AS ikke medvirker i.			
www.planteknikk.no			