


Bygg G - 2. Etasje

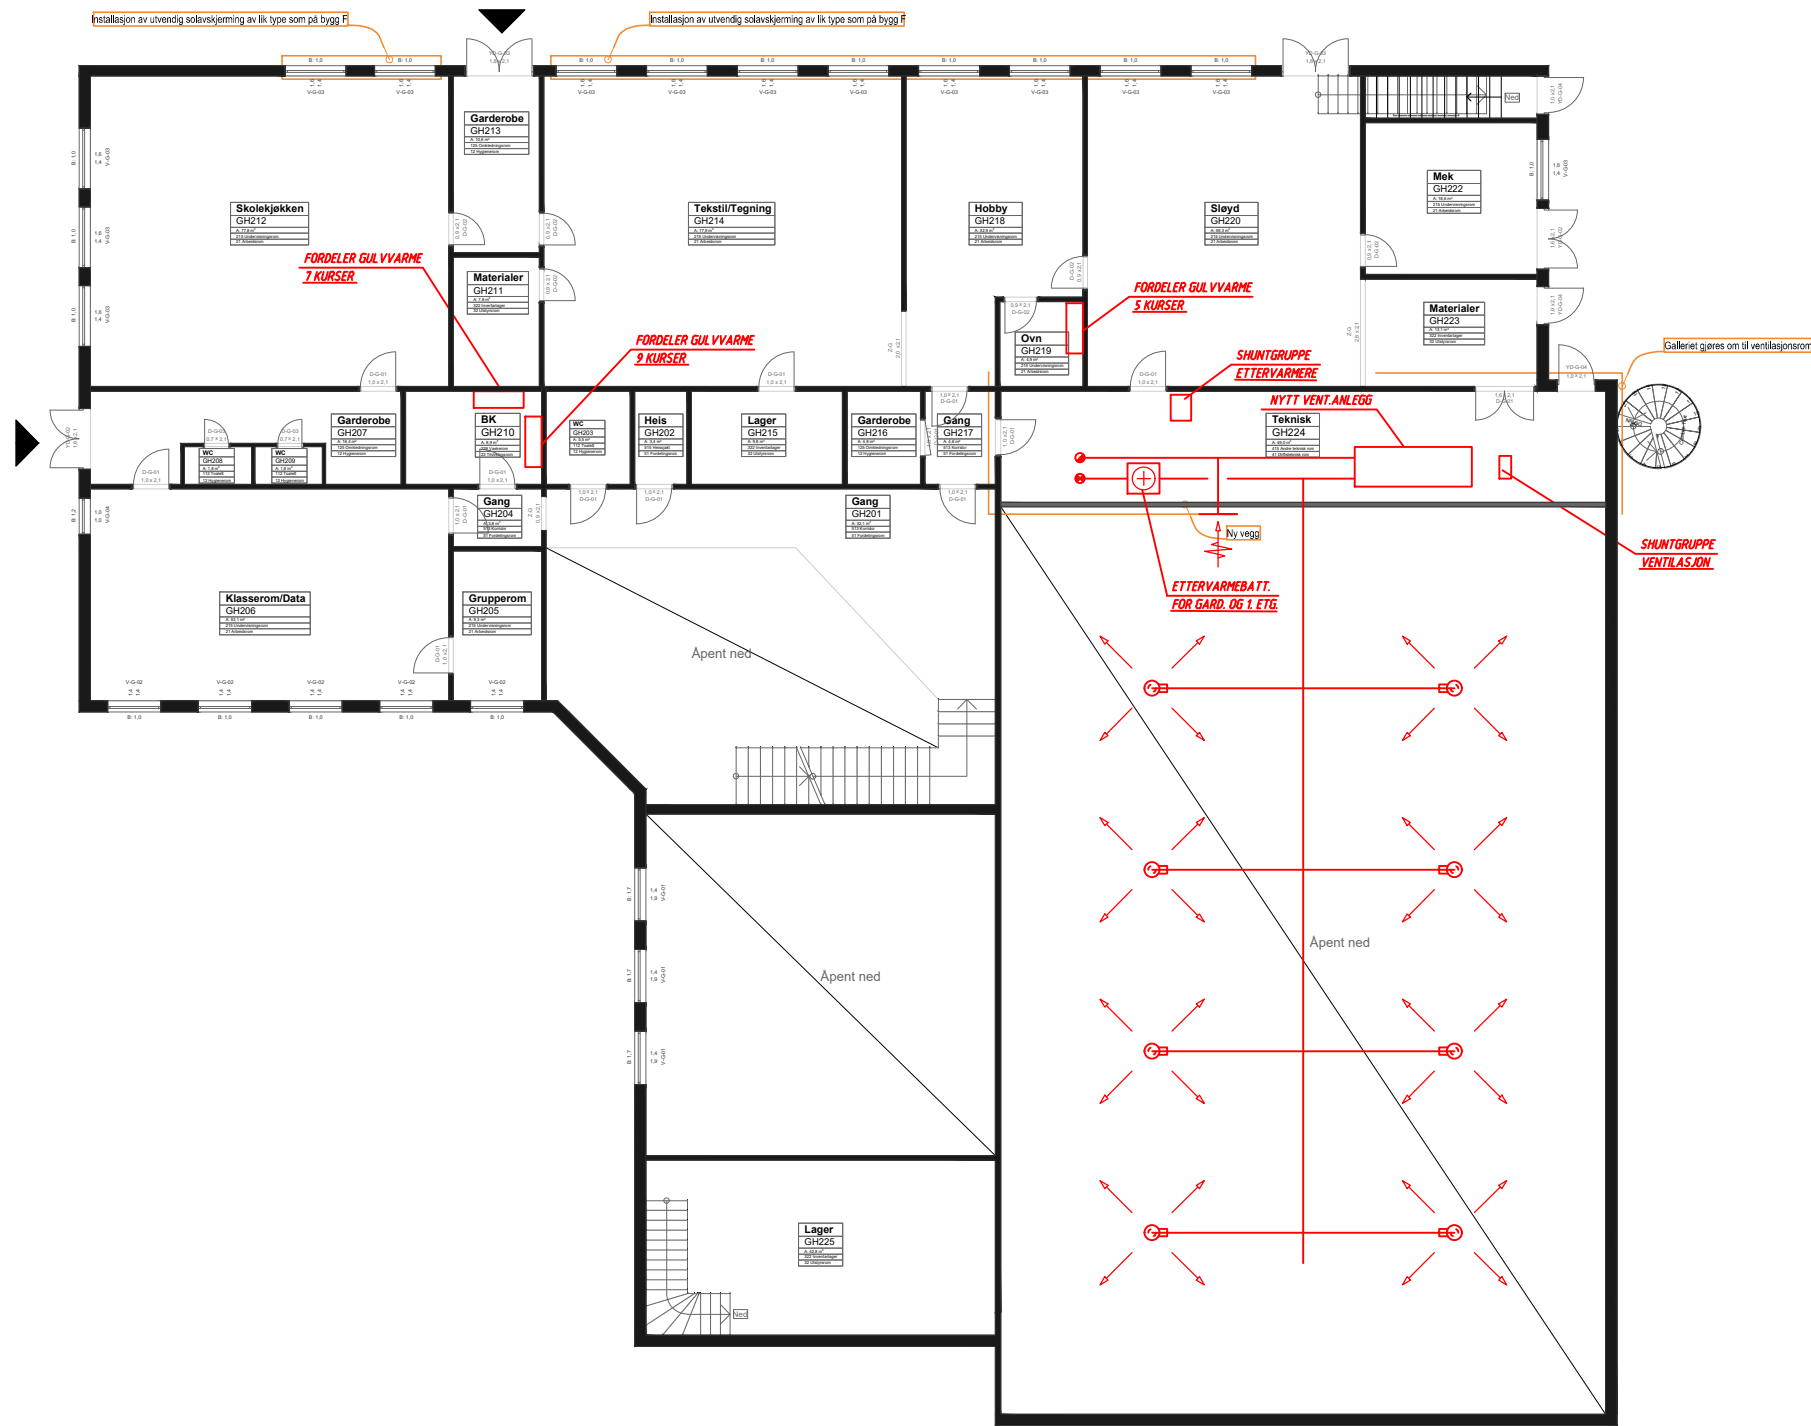

VENTILASJON: NYTT VENTILASJONSANLEGG FOR GYMSAL OG 1. ETG.
VARMEANLEGG: NY SHUNT VENTILASJON OG SKIFTE FORDELERE.
SANITÆRANLEGG: NYTT SLUK OG VASK I NYTT VIFTEROM

Bygg G - 2. Etasje
Endringer. Se notater
Eksisterende vegg som fjernes
Nye innevegg

Filnavn: 1615-13-BYGG G-2.ETASJE.DWG

Revisjon	Dato	Tekst	Sign
----------	------	-------	------

Lokaliseringsfigur. S-01

Prosjekt
Ambjørnrød Senter

Oppdragsgiver

Byggeplass RYTTERVEIEN 19, 1615 FREDRIKSTAD
GNR: 213 BNR: 323

Status

- ☐ FORELØPIG
- ☐ SØKNAD
- ☒ TILBUD
- ☐ ARBEIDSTEGNING
- ☐ SOM BYGGET

PLANTEKNIKK AS
VVS-TEKNISKE KONSULENTER
PANCOSVEIEN 28, 1624 GRESSVIK. TLF. 69 30 08 96
E-post : firmapost@planteknikk.no

Tittel
**PLAN 2. ETASJE
BYGG G**

Tegningstype
OVERSIKTSTEGNING VVS

Del av bygg
BYGG G

Tegnet dato 22.02.20	Tegnet av Ø.N./h.h.k.
Kontrollert av Ø.N.	Mål 1:200
Format A3	

Tegningsnummer
1615-G-13

Revidering	Dato for siste revidering
------------	---------------------------

Tegningen må hverken helt eller delvis kopieres eller benyttes ved utførelse av arbeider som PLANTEKNIKK AS ikke medvirker i.
www.planteknikk.no