


Bygg G - 1. Etasje

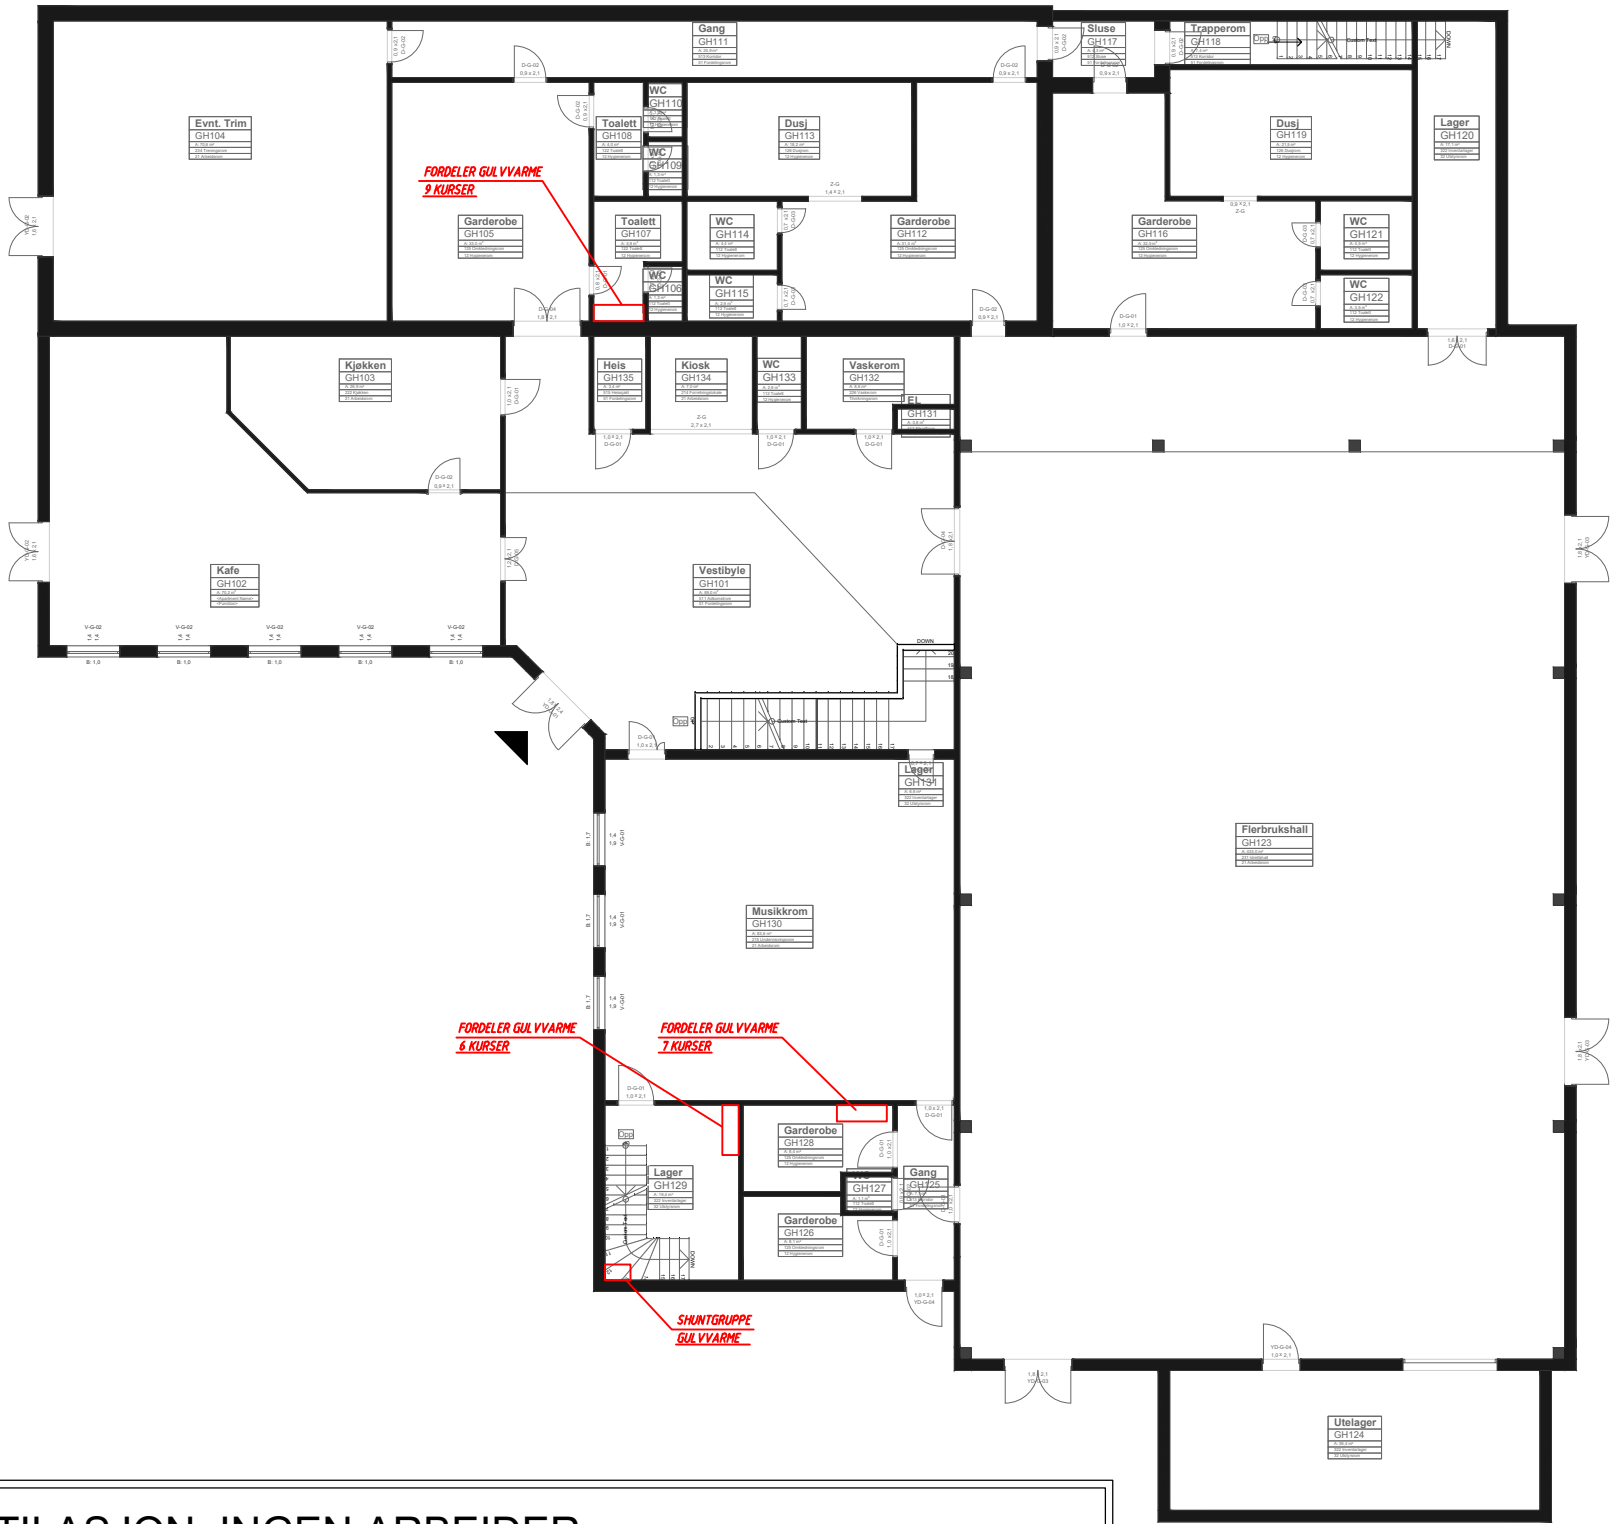

VENTILASJON: INGEN ARBEIDER
VARMEANLEGG: SKIFTE SHUNTGRUPPE OG FORDELERE
SANITÆRANLEGG: INGEN ARBEIDER

Bygg G - 1. Etasje

Endringer. Se notater
Eksisterende vegg som fjernes
Nye innevegg

Filnavn: 1615-12-BYGG G-1.ETASJE.DWG

Revisjon	Dato	Tekst	Sign
----------	------	-------	------

Lokaliseringsfigur.

S-01

N

Prosjekt

Ambjørnrød Senter

Oppdragsgiver

Byggeplass RYTTERVEIEN 19, 1615 FREDRIKSTAD
GNR: 213 BNR: 323

Status

☐ FORELØPIG
☐ SØKNAD
☒ TILBUD
☐ ARBEIDSTEGNING
☐ SOM BYGGET

PLANTEKNIKK AS
VVS-TEKNISKE KONSULENTER
PANCOVEIEN 28, 1624 GRESSVIK. TLF. 69 30 08 96
E-post : firmapost@planteknikk.no

Tittel

PLAN 1. ETASJE
BYGG G

Tegningstype

OVERSIKTSTEGNING VVS

Del av bygg

BYGG G

Tegnet dato	22.02.20	Tegnet av	Ø.N./h.h.k.
Kontrollert av	Ø.N.	Mål	1:200
Tegningsnummer		Format	A3

1615-G-12

Revidering	Dato for siste revidering
------------	---------------------------

Tegningen må hverken helt eller delvis kopieres eller benyttes ved utførelse av arbeider som PLANTEKNIKK AS ikke medvirker i.

www.planteknikk.no