


Bygg F2 - 1. Etasje

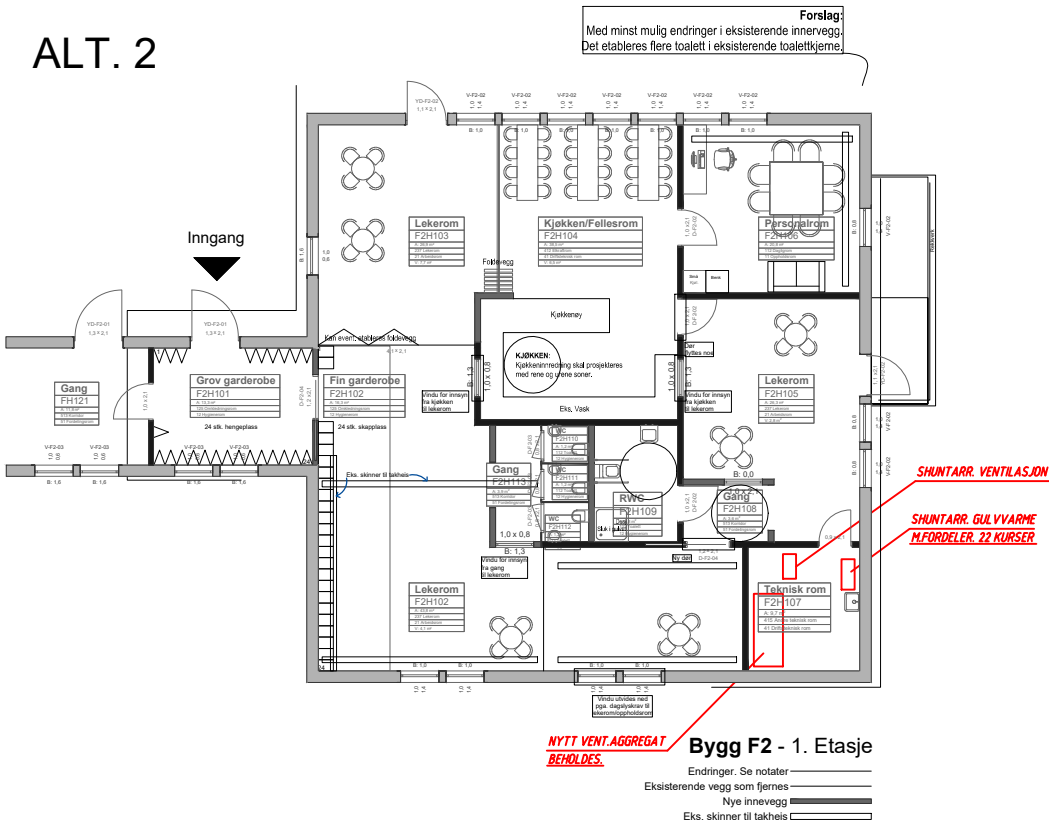

Filnavn: 1615-11-BYGG F2-1.ETASJE.DWG

Revisjon	Dato	Tekst	Sign
----------	------	-------	------

Lokaliseringsfigur.

N

Ø

Prosjekt

Ambjørnrød Senter

Oppdragsgiver

Byggeplass RYTTERVEIEN 19, 1615 FREDRIKSTAD
GNR: 213 BNR: 323

Status

☐ FORELØPIG

☐ SØKNAD

☒ TILBUD

☐ ARBEIDSTEGNING

☐ SOM BYGGET

PLANTEKNIKK AS

VVS-TEKNISKE KONSULENTER

PANCOVEIEN 28, 1624 GRESSVIK. TLF. 69 30 08 96
E-post : firmapost@planteknikk.no

Tittel

PLAN 1. ETASJE

BYGG F2-OPSJON

Tegningstype

OVERSIKTSTEGNING VVS

Del av bygg

BYGG F2

Tegnet dato	22.02.20	Tegnet av	Ø.N./h.h.k.
Kontrollert av	Ø.N.	Mål	1:200
Tegningsnummer		Format	A3

1615-F2-11

Revidering	Dato for siste revidering
------------	---------------------------

Tegningen må hverken helt eller delvis kopieres eller benyttes ved utførelse av arbeider som PLANTEKNIKK AS ikke medvirker i.

www.planteknikk.no