


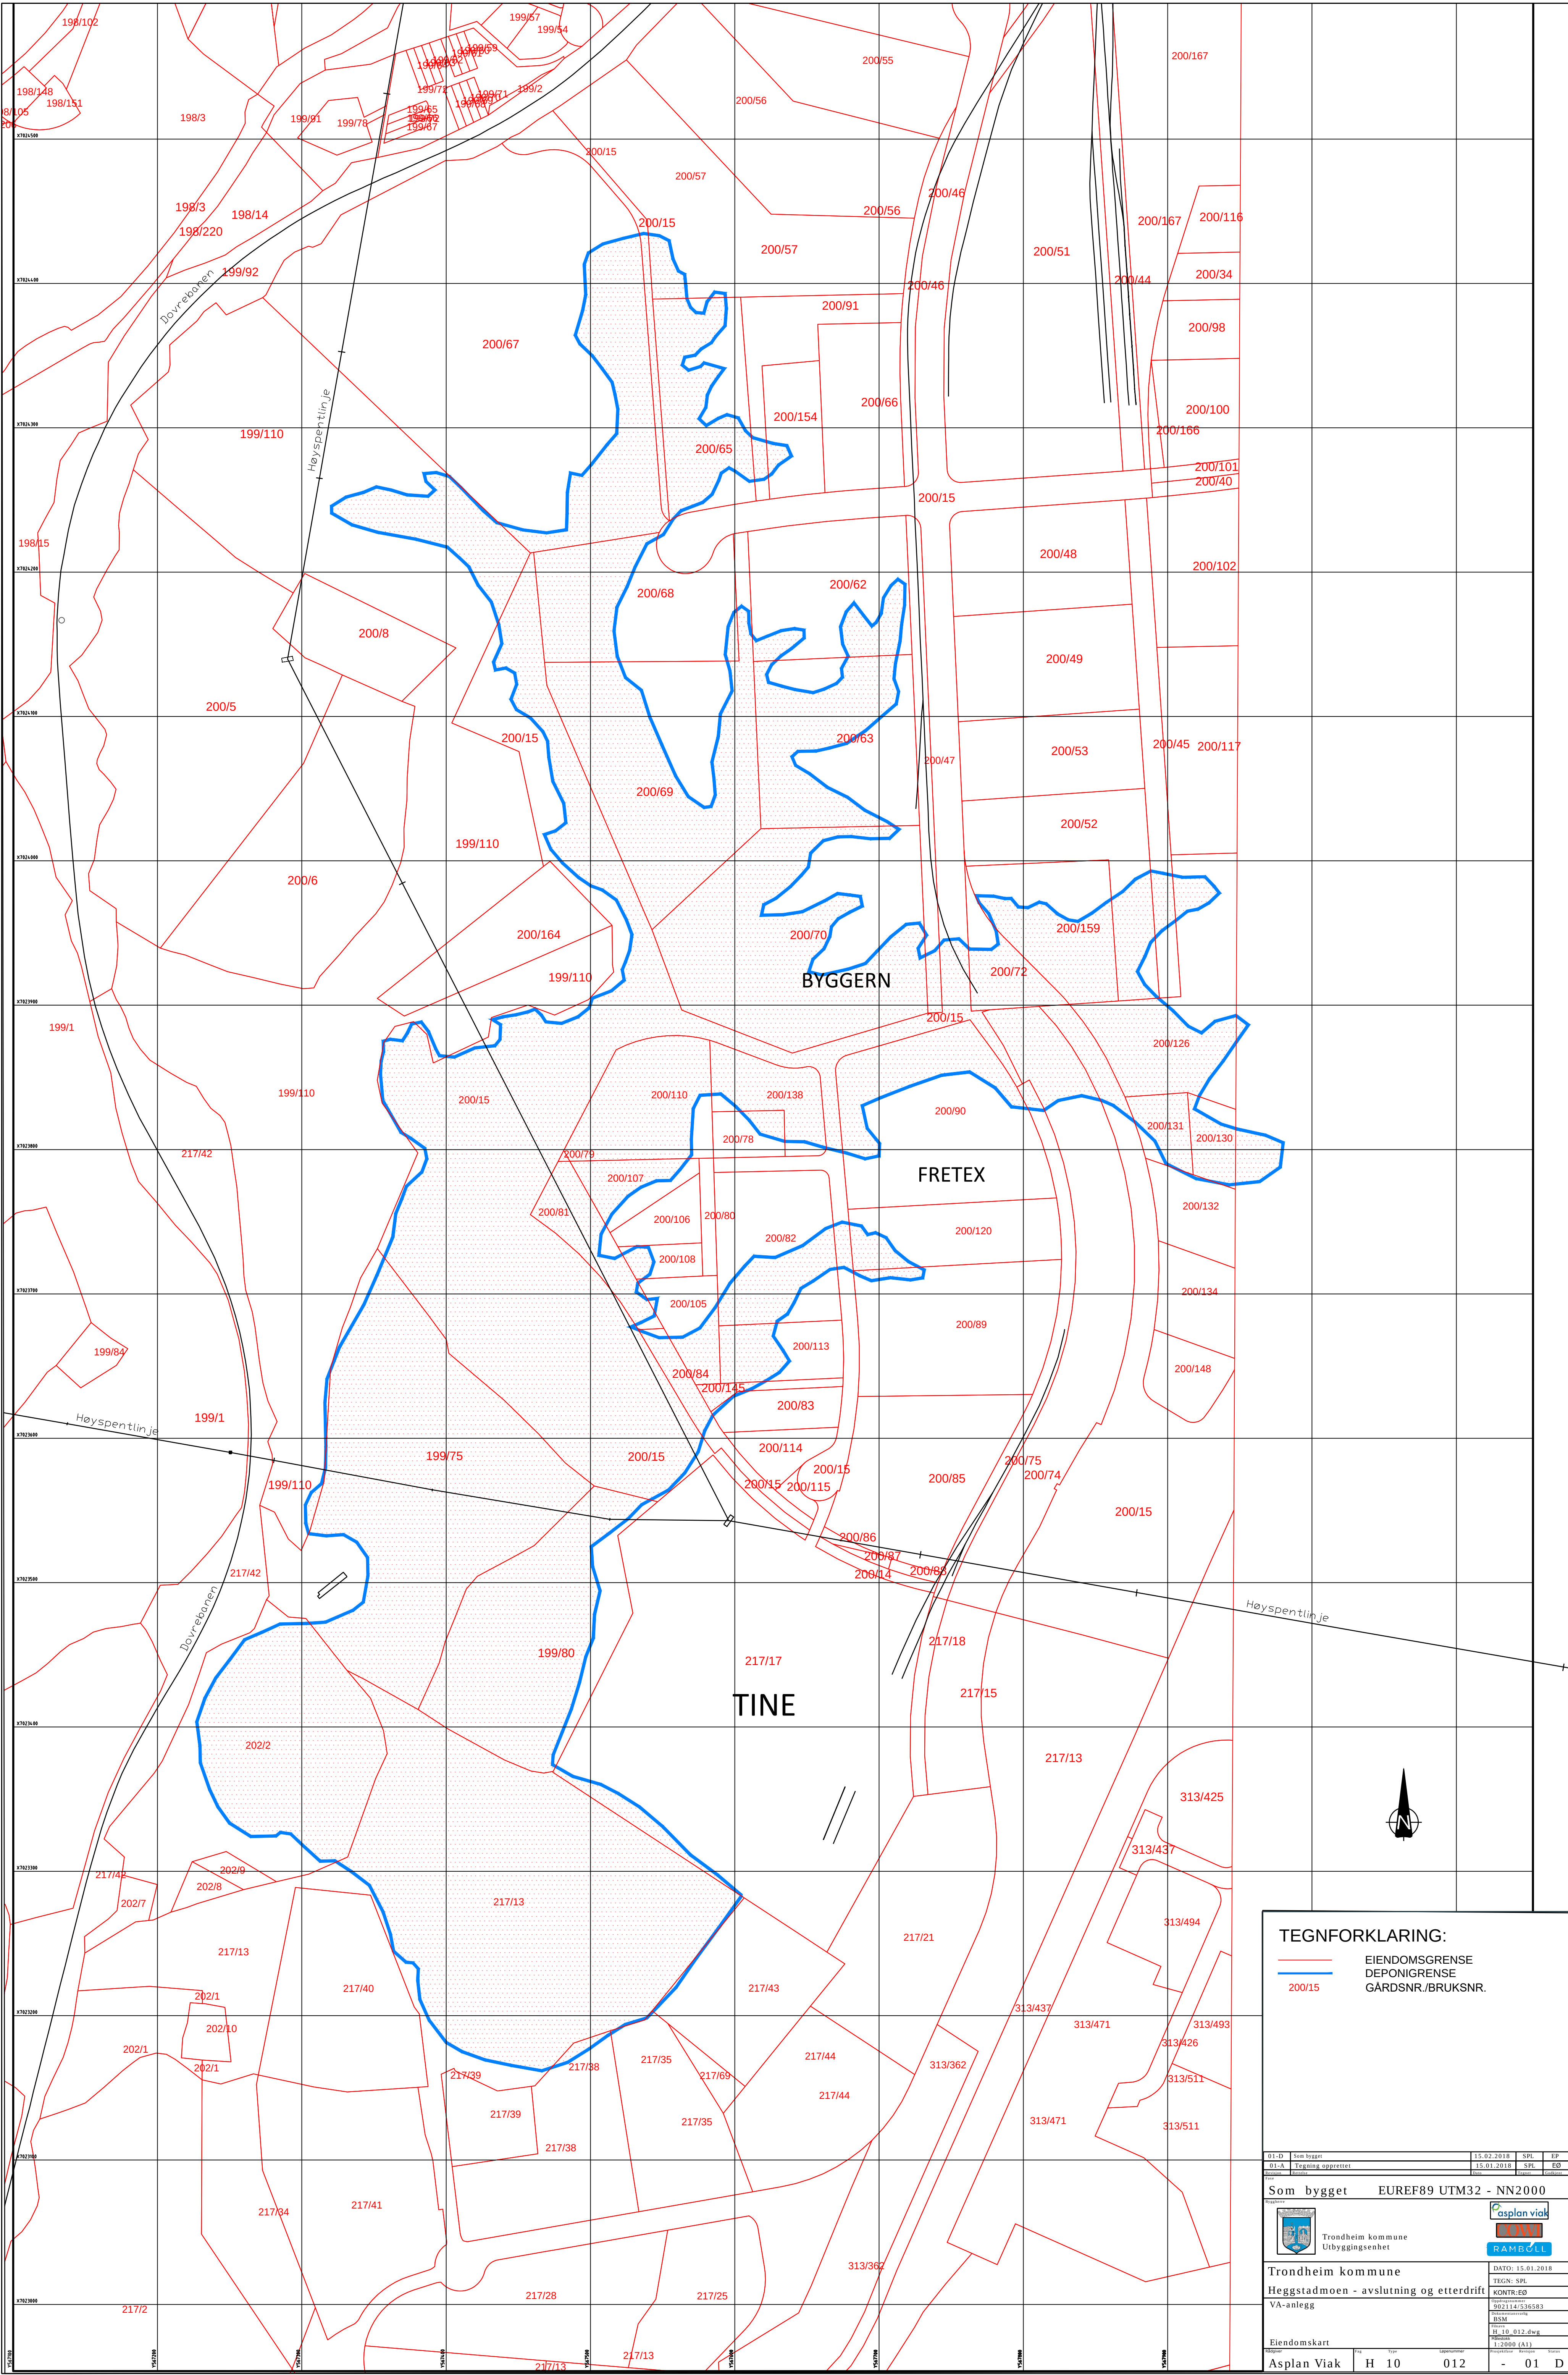

TEGNFORKLARING:

EIENDOMSGRENSE

DEPONIGRENSE

200/15

GÅRDSNR./BRUKSNR.

01-D	Som bygget	15.02.2018	SPL	EP
01-A	Tegning opprettet	15.01.2018	SPL	ED
Som bygget EUREF89 UTM32 - NN2000				
 Trondheim kommune				
Heggstadmoen - avslutning og etterdrift		DATO: 15.01.2018		
VA-anlegg		TEGN: SPL		
		KONTRE: ED		
		Prosjekt: 302114/536583		
		BSM		
		H_10_012.dwg		
Eiendomskart		Skala: 1:2000 (A1)		
Asplan Viak	H 10	012	- 01	D