


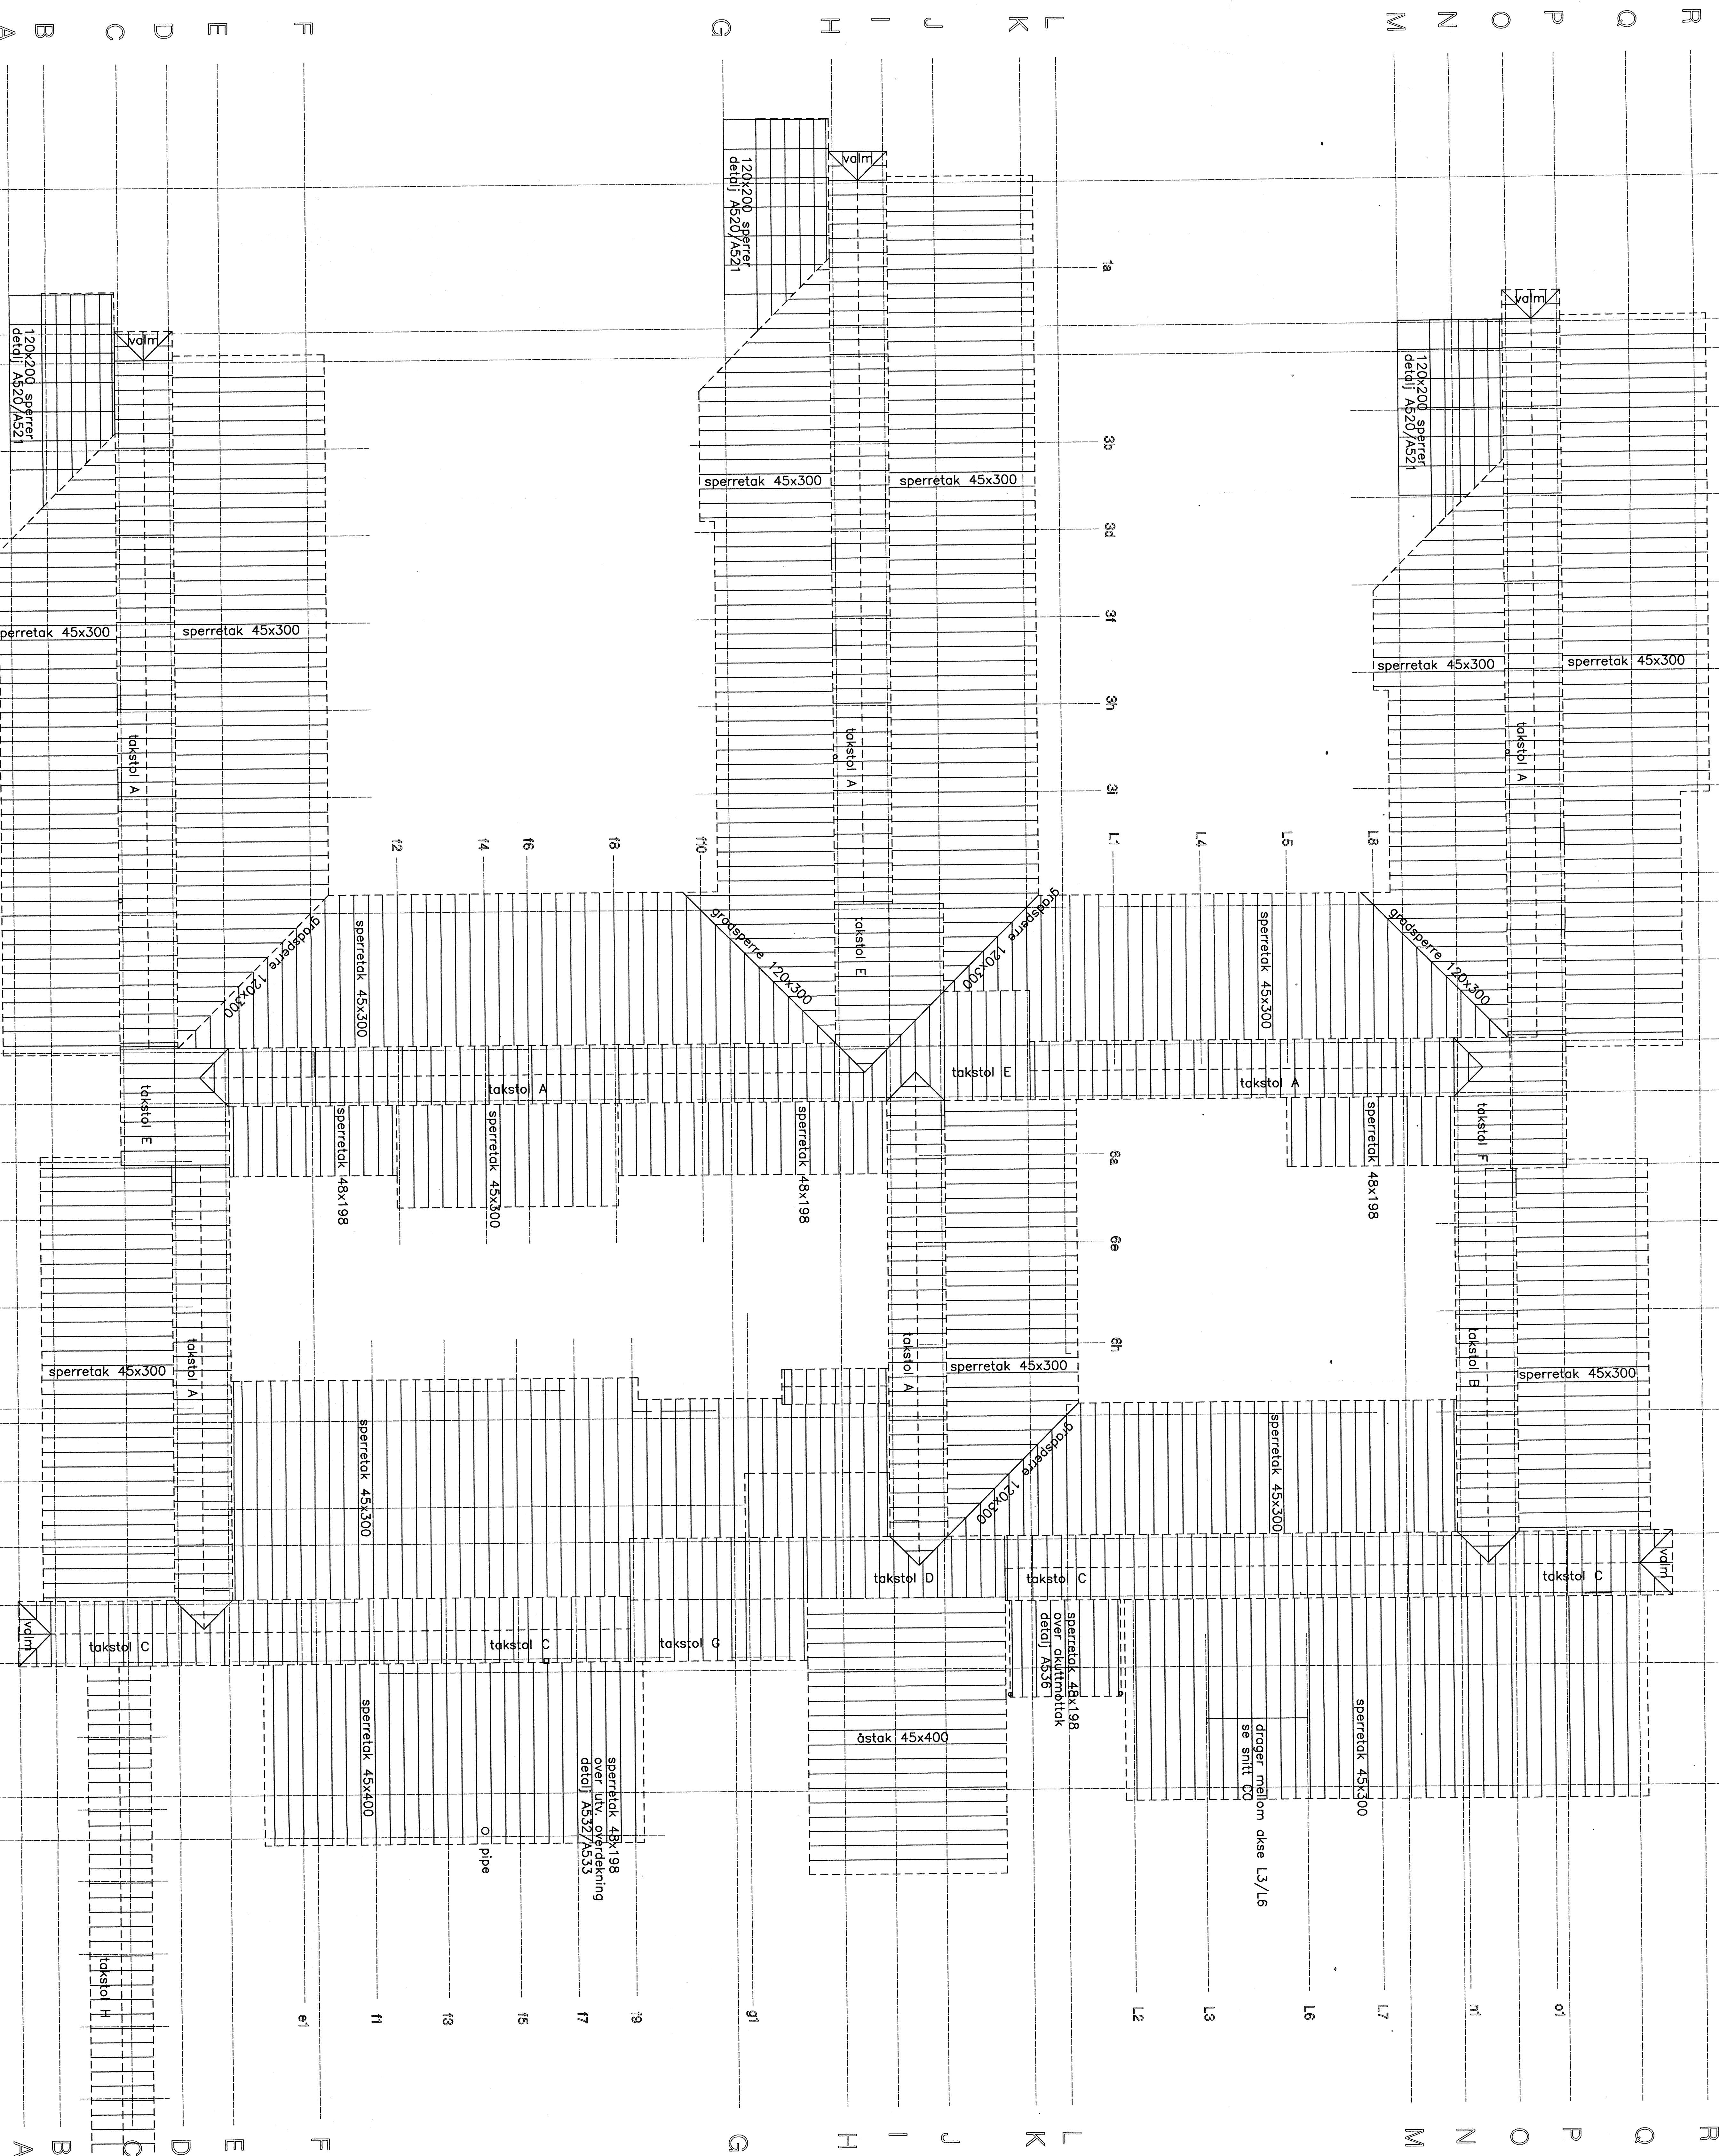

SOM BYGGET

ARK. A	SOM BYGGET	HTW	TS	02.01.01	TEKNIK	ARK.
TELEMARK FLYKESKOMMUNE	TS	11.10.89	0854-A154	A		
TS. FRYMATTISK AKUTTPØST	TS	11.10.89	0854-A154	A		
SOM BYGGET	TS	11.10.89	0854-A154	A		
ARK. A	SOM BYGGET	HTW	TS	02.01.01	TEKNIK	ARK.