


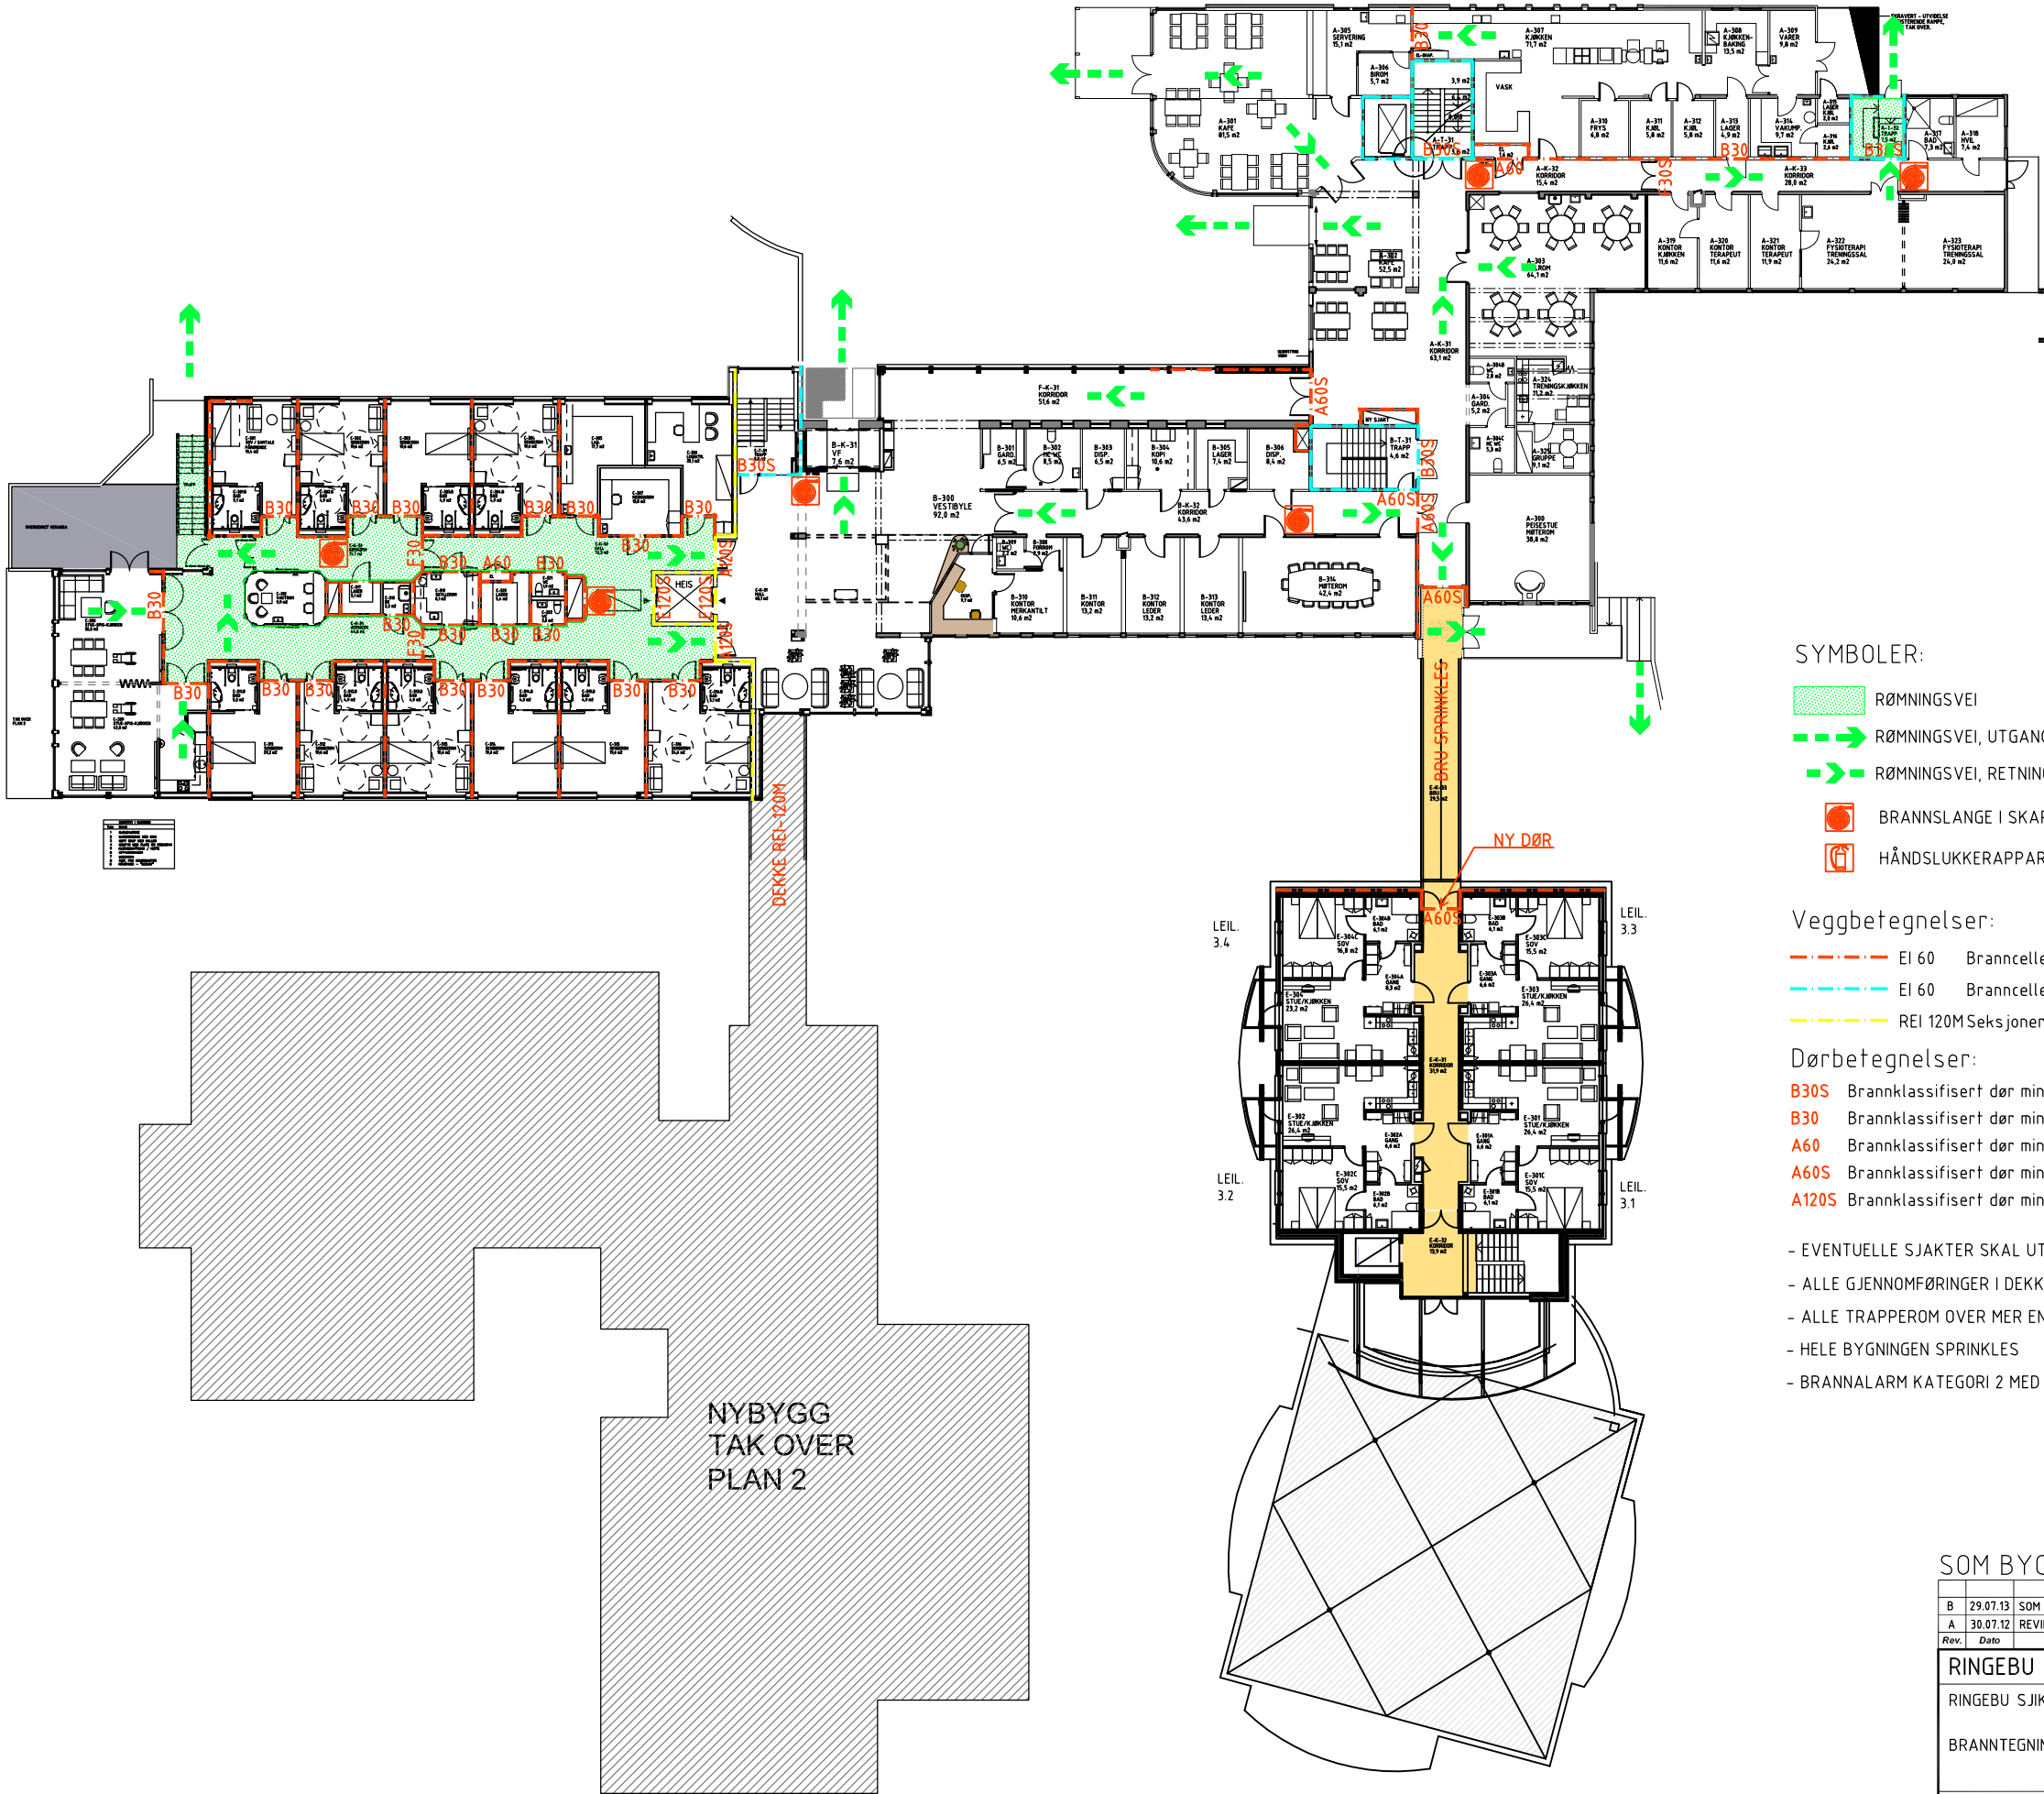

SYMBOLER:

- RØMNINGSVEI
- RØMNINGSVEI, UTGANG
- RØMNINGSVEI, RETNING
- BRANNSLANGE I SKAP.
- HÅNDSLUKKERAPPARAT

Veggbetegnelser:

- EI 60 Branncellebegrensende vegg min. klasse EI 60 D-s2,d0 [B 60]
- EI 60 Branncellebegrensende vegg min. klasse EI 60 A2-s1,d0 [A 60]
- REI 120 Seksjoneringsvegg min. klasse REI 120M A2-s1,d0 [A 120]

Dørbetegnelser:

- B30S Brannklassifisert dør min. klasse EI₂30-CSa/D-s2,d0 [B30 selvlukkende og røyktett]
- B30 Brannklassifisert dør min. klasse EI₂30-Sa/D-s2,d0 [B30 røyktett]
- A60 Brannklassifisert dør min. klasse EI₂60-Sa/A2-s1,d0 [A60 røyktett]
- A60S Brannklassifisert dør min. klasse EI 60-CSa/A2-s1,d0 [A60 selvlukkende og røyktett]
- A120S Brannklassifisert dør min. klasse EI₂120-CSa/A2-s1,d0 [A120 selvlukkende og røyktett]

- EVENTUELLE SJAKTER SKAL UTGJØRE EGNE BRANNCELLER
- ALLE GJENNOMFØRINGER I DEKKE MELLOM PLAN 1 OG 2 BRANNISOLERES TIL EI60
- ALLE TRAPPEROM OVER MER ENN 2 PLAN MÅ RØYKVENTILERES
- HELE BYGNINGEN SPRINKLES
- BRANNALARM KATEGORI 2 MED DIREKTE VARSLING TIL BRANNVESEN I HELE BYGNINGEN

SOM BYGGET

B	29.07.13	SOM BYGGET		AB	IØ	BT
A	30.07.12	REVIDERTE ARK TEGNINGER INNLAGT		BT	IØ	BT
Rev.	Dato	Revideringen gjelder	Nr.	Saksb.	Sidem.k.	Oppdr.a.
RINGEBU KOMMUNE			Tegnet av	BT	Saksbehandler	BT
RINGEBU SJIKEHEIM OG BOFELLESSKAP			Sidemannskont.	IØ	Oppdragsansvarlig	BT
BRANNTEGNING PLAN 3			Fag	BRANN	Målestokk	1:350
			Dato	23.04.10		
			Oppdragsnr.	1982	Status	
			Tegning nr.	1982-103	Rev.	B