


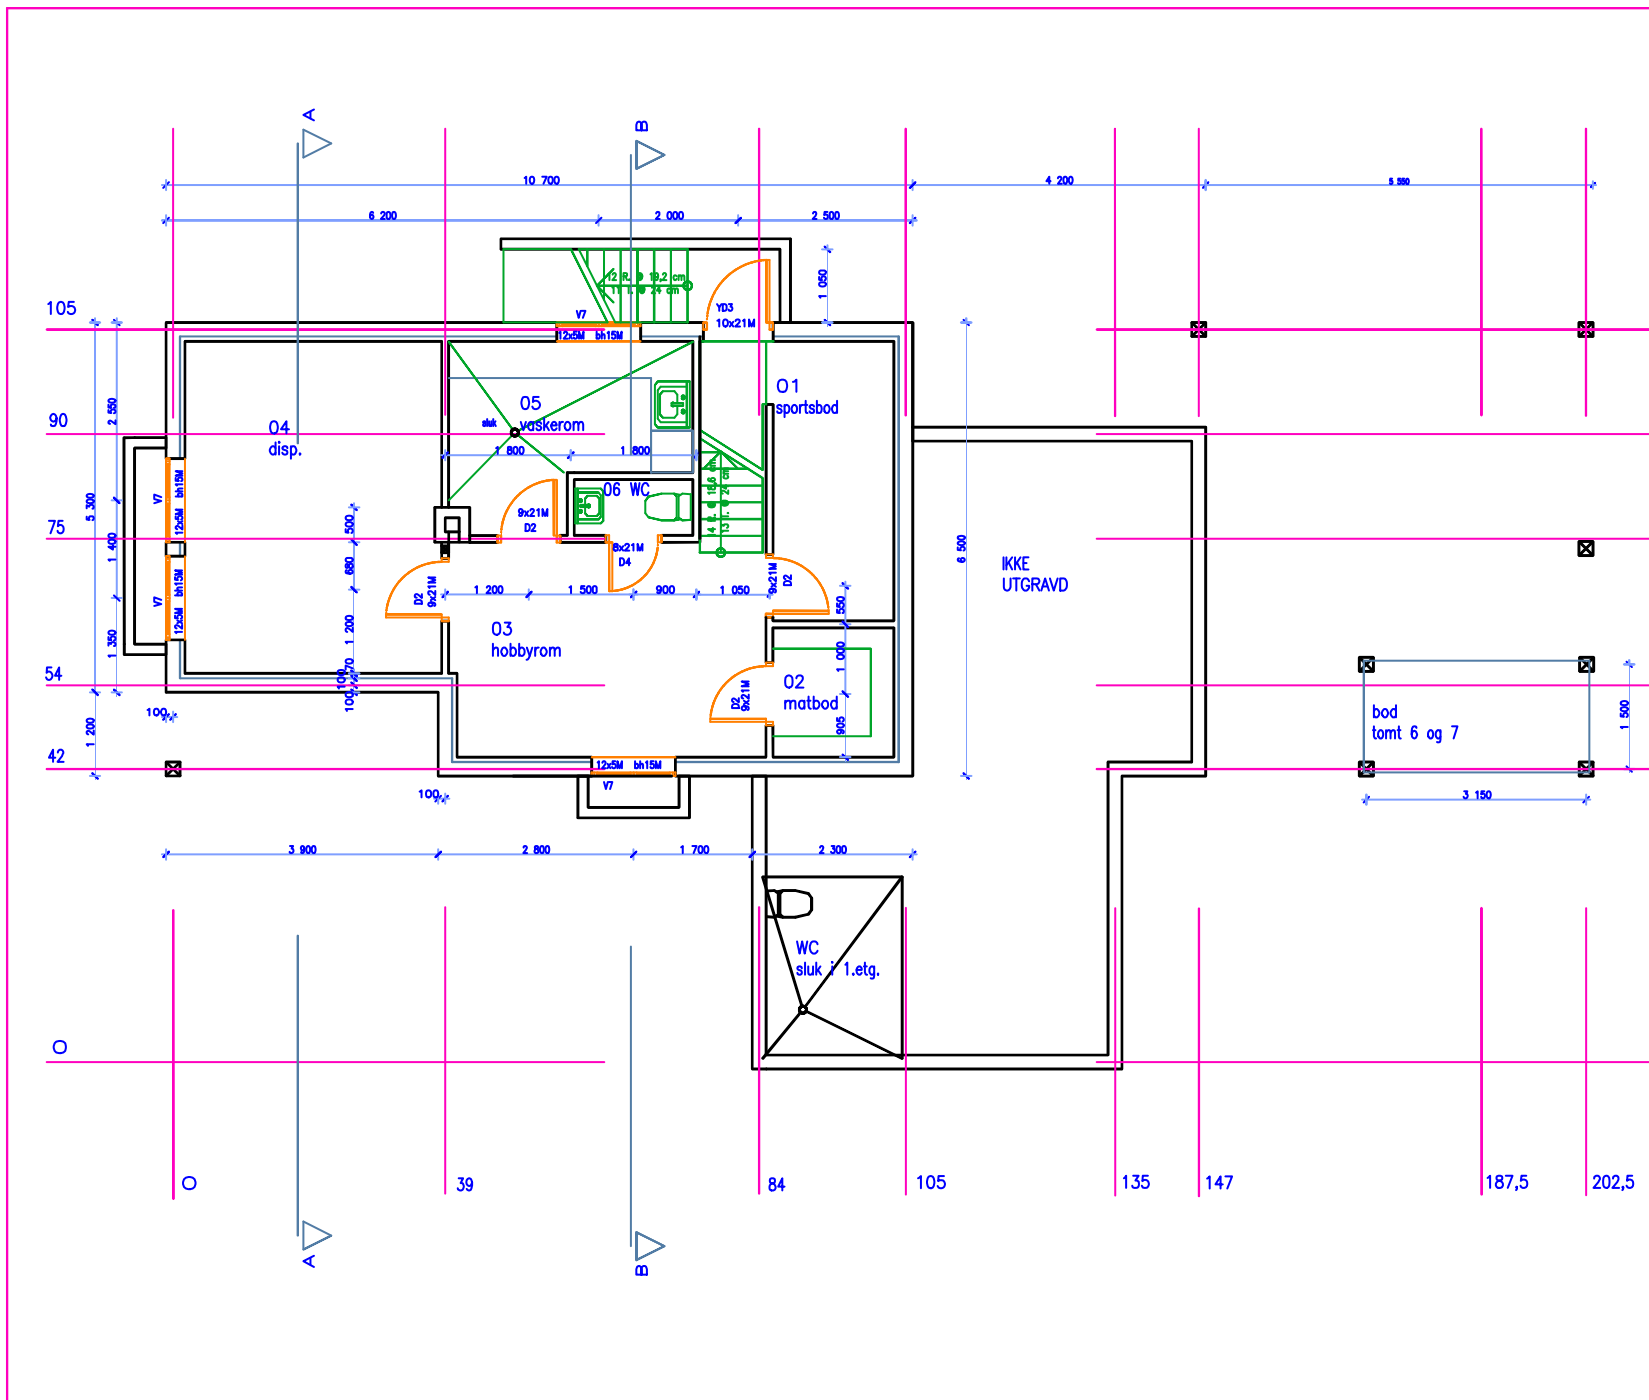

|                                 |                 |           |
|---------------------------------|-----------------|-----------|
| PROSJEKTNUMMER:                 | TEKNOLOGIUMMER: | DATE:     |
| 98017                           | A20.100.6,7     | 02.02.99  |
|                                 |                 | REVISJON: |
|                                 |                 |           |
| AS BUILT                        |                 |           |
| KOMPLEKSJON:                    | SKISSE:         | DATE:     |
|                                 |                 |           |
| BYGGHVERV:                      |                 |           |
| FORSVARETS BYGNINGSTJENESTE     |                 |           |
| TRONDHEIM                       |                 |           |
| PROSJEKT:                       |                 |           |
| 8 BOLIGER FOR ØRLAND FLYSTASJON |                 |           |
| I REKSTERBERG BOLIGFELT         |                 |           |
| ARBEITER:                       |                 |           |
| HUS SIVILARKITEKTER MNAL        |                 |           |
| BARNH. C. SWAN AS               |                 |           |
| HØRSTADVEI 10 7011 TRONDHEIM    |                 |           |
| TIL: 75 01 30 01                |                 |           |
| FRA: 75 01 30 01                |                 |           |
| BYGGMESTER:                     |                 |           |
| BYGGMESTER EINAR BREKSTAD AS    |                 |           |
| TEKNOLOGI:                      | TEKNOLOGI:      | KONTROLL: |
| PLAN KJELLER                    | KF              |           |
| hus 6 og 7                      |                 |           |
| DATE:                           |                 |           |
| 02.02.99                        |                 |           |
| PROSJEKTNUMMER:                 | TEKNOLOGIUMMER: | SKALA:    |
| 98017                           | A20.100.6,7     | 1:50      |
|                                 |                 | REVISJON: |
|                                 |                 |           |