


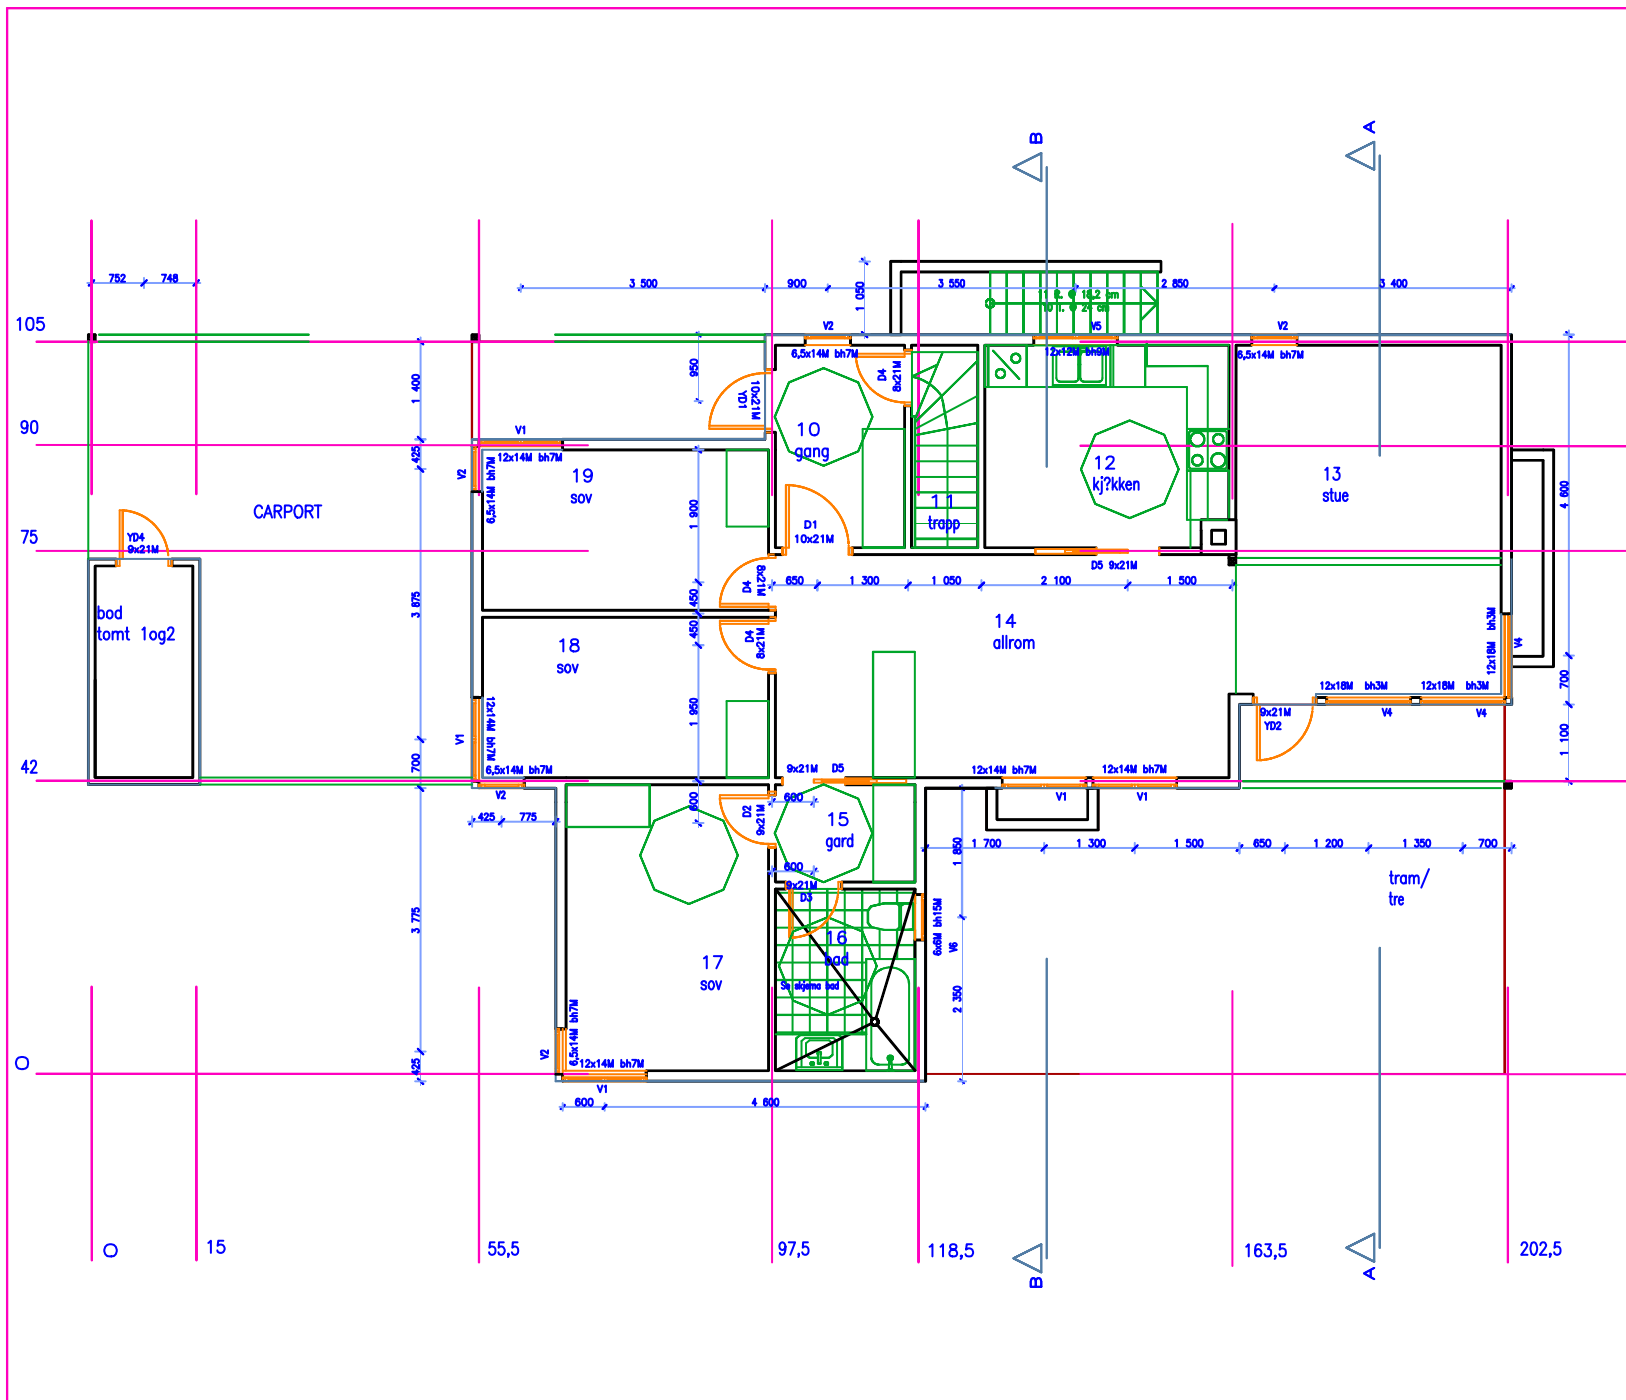

PROSJEKTNUMMER: 98017	TEGNINGSNUMMER: A20.101.1,2	DATE: 02.02.99
AS BUILT		KF 02.02.99
BYGGHVERD:		FORSVARETS BYGNINGSTJENESTE TRONDHEIM
PROSJEKT:		8 BOLIGER FOR ØRLAND FLYSTASJON I REKSTERBERG BOLIGFELT
ARBEITER:		HUS SIVILARKITEKTER MNAL BARNH. C. SUNDH. AS KONTORENE: 10 7011 TRONDHEIM TEL 75 85 30 85 FAX 75 85 30 85
BYGGMESTER:		BYGGMESTER EINAR BREKSTAD AS
TEGNER:		PLAN 1. ETASJE hus 1 og 2
PROSJEKTNUMMER: 98017		TEGNINGSNUMMER: A20.101.1,2
DATE: 02.02.99		SKALA: 1:50
BYGGMESTER:		BYGGMESTER: