


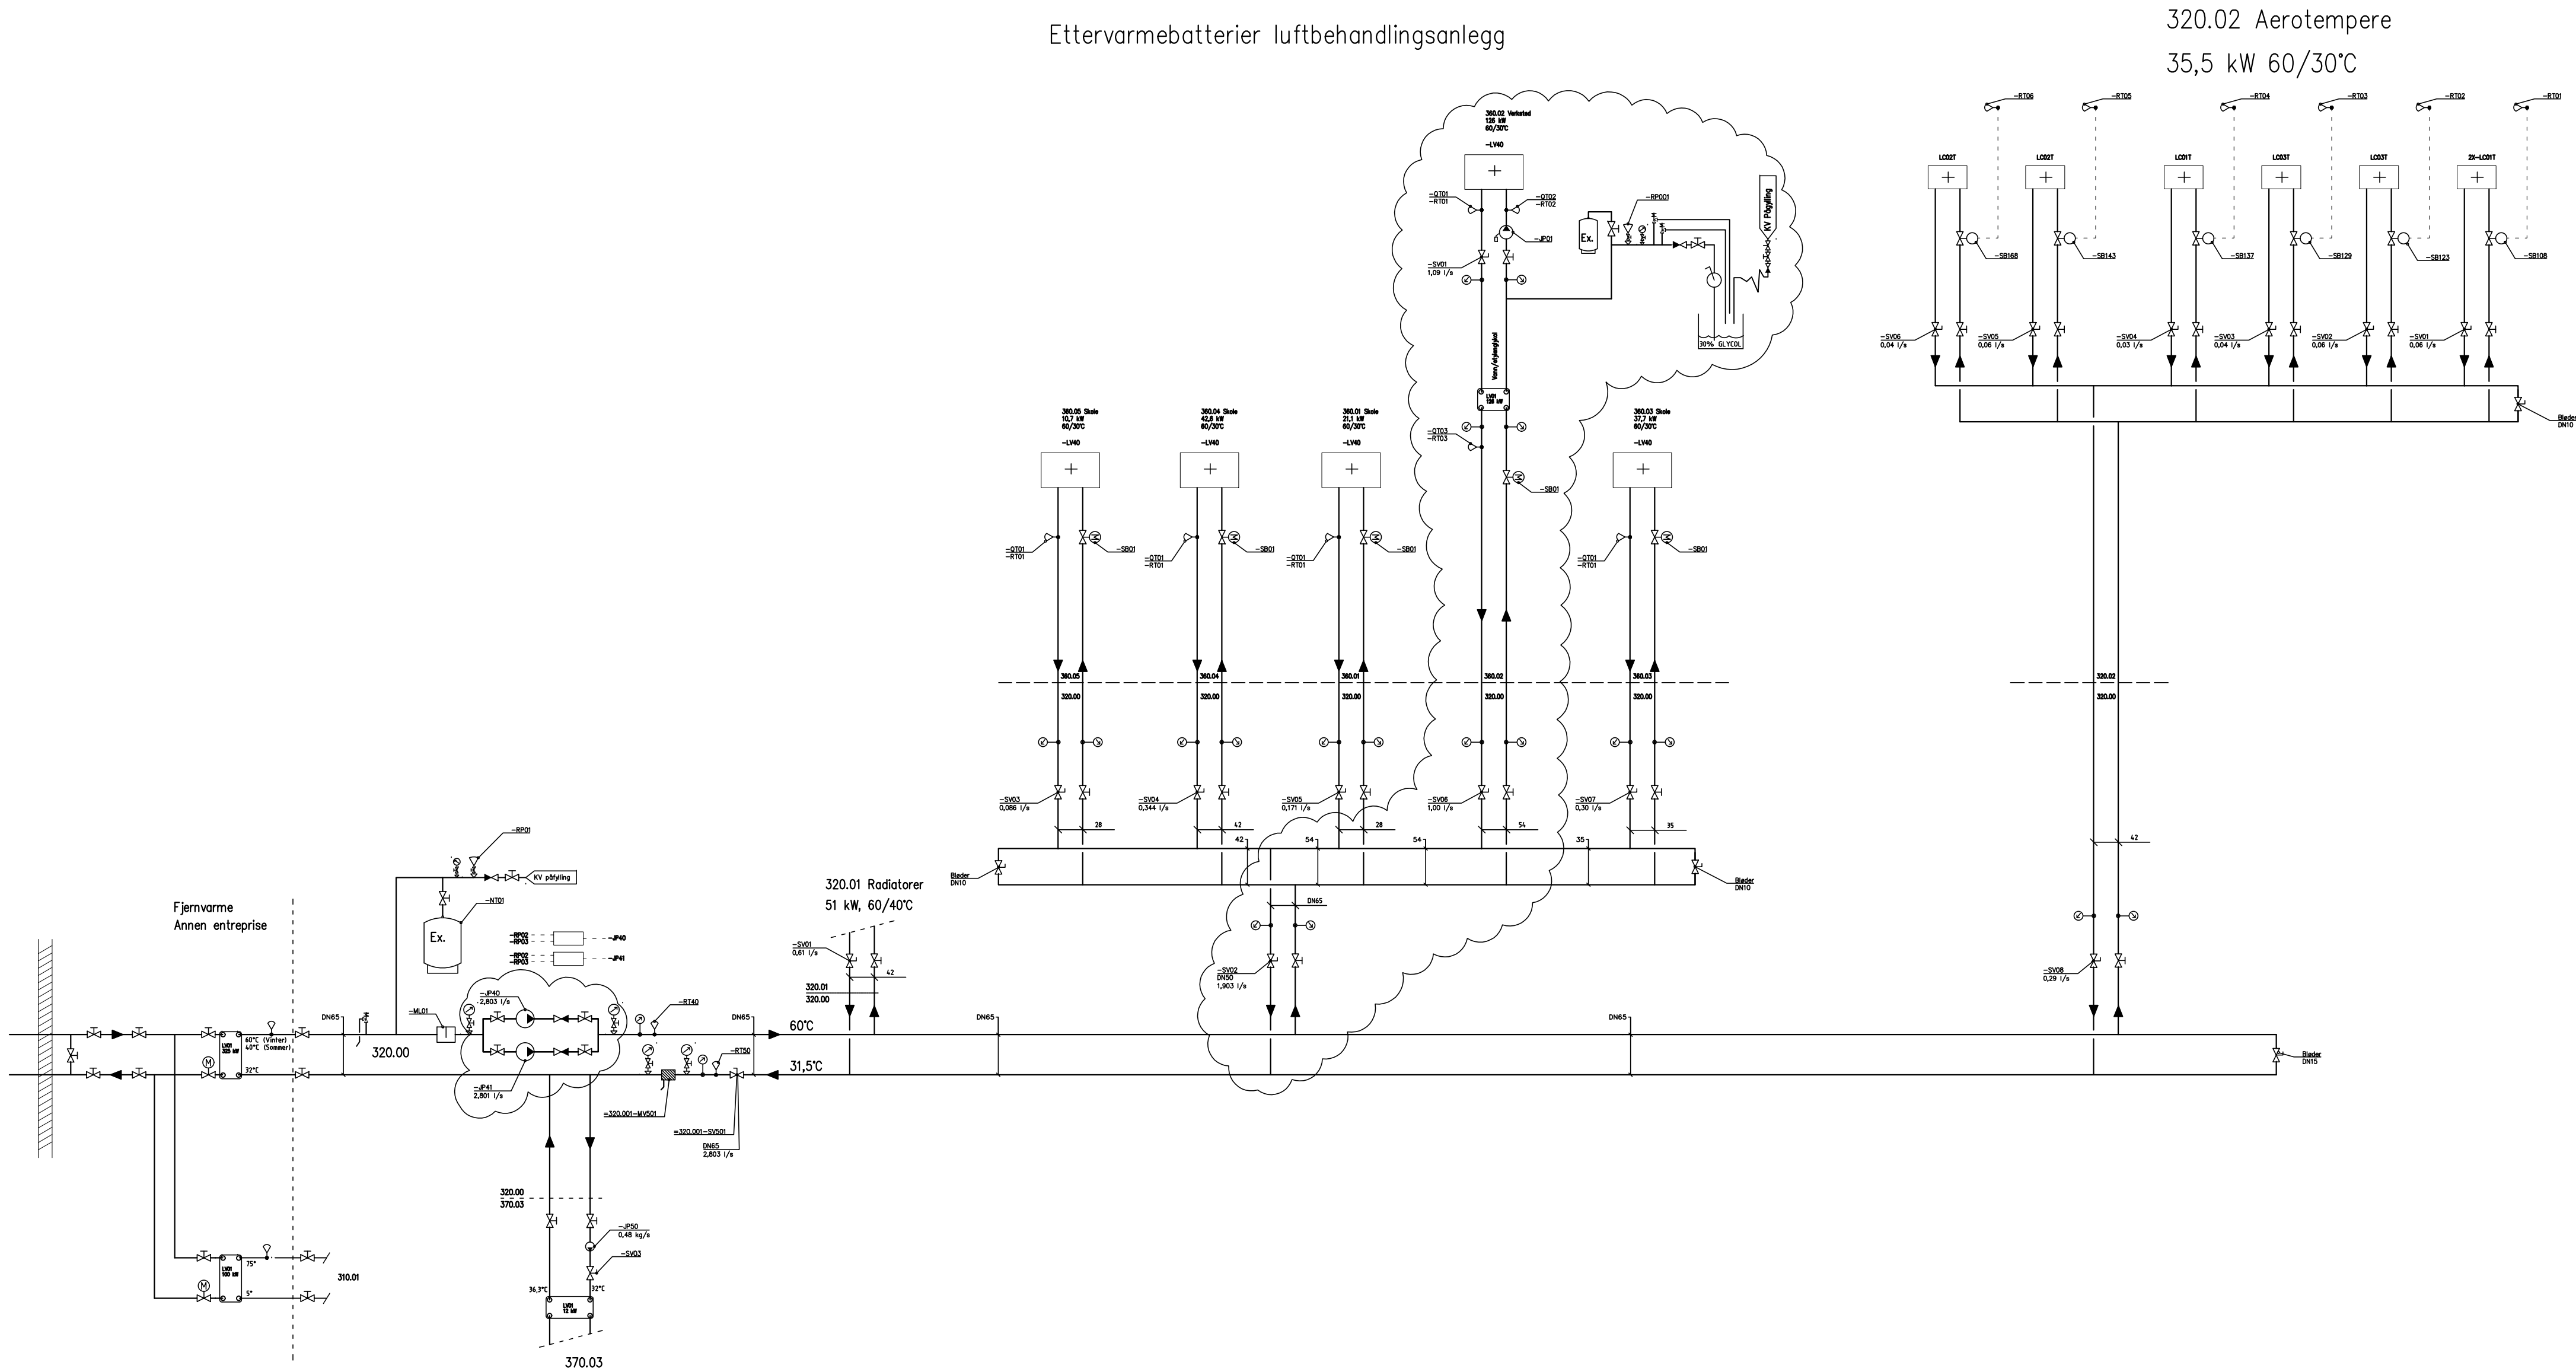

SYMBOLFORKLARING

- Magnetventil
- Manometer
- Trykkgiver
- Temperaturføler
- Termometer
- Tilbakeslagsventil
- Stengeventil
- Stengeventil, normalt stengt
- Strupeventil, innregulering
- Reguleringsventil, motorstyrt
- Sikkerhetsventil
- Reguleringsventil, treveis m/motor
- Strømningsmåler
- Sirkulasjonspumpe
- Twillingpumpe med intern frekvensomformer og trykkdifferansgiver
- Sirkulasjonspumpe med intern frekvensomformer og trykkdifferansgiver
- Fuktføler

Generelt:
"Sky"=nye installasjoner

A	22.10.2020	Anbudstegning
Rev	Dato	Korreksjon

PROSJEKT:
Senja Videregående Skole

- FASE:
- ☒ TILBUDSTEGNING ☐ ARBEIDSTEGNING
- ☐ FORELØPIG ☐ SOM BYGGET
- ☐

BYGGHERRE:

Troms og Finnmark Fylkeskommune

ENTREPRENØR:

PROSJEKTERENDE:



Sweco Norge
Hjalmar Johansens gt. 23
Postboks 931, 9259 TROMSØ
Tlf. 77 60 09 00

TEGNET: NONIGR	KONTR.: NOISAK	DATO: 20.10.2020	PROSJEKTNR.: 10219120
OPPDRAKSANSV: NONIGR	PROSJEKTANSV.: NONIGR	MÅL: - (A1)	

TEGNING:

Systemskjema røranlegg

FILNAVN: **Systemskjema røranlegg**

FAG: TEGNINGSNR.:

V V-320-70-001

REVISJON:

A