


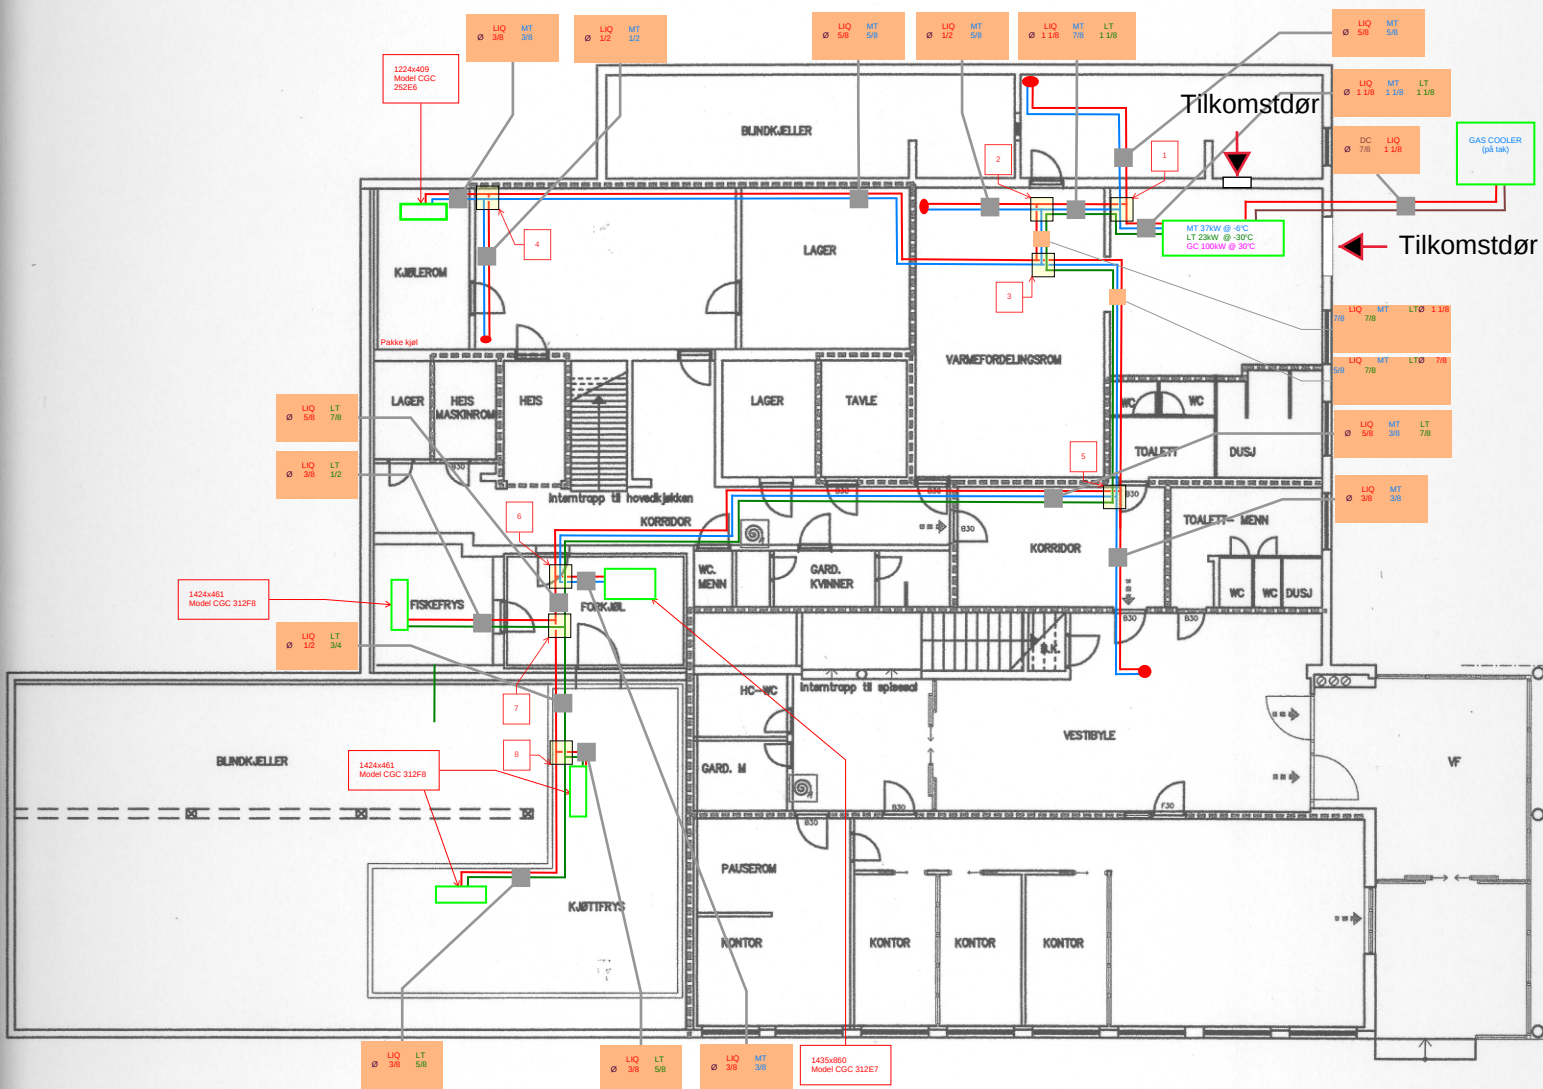

Tegnforklaring:

----- Branncellebegrensende vegg, B60

⊗ Brannslangeskap

BS

==> Rømningsveg

KORRIGERTE BRANNCELLER KORRIDOR SOM BYGGET				RJ		11.12.00	B
KORRIGERTE BRANNCELLER KORRIDOR				LJN		27.11.00	A
TOTALRÅDGIVER				Kongehavnsg. 4 Postboks 150 4050 SOLA Tlf: 51 65 87 01 Fax: 51 65 26 82			
NORMAN AS				TORØY SEGERSTEDSVEI 27 5033 FYLLINGSDALEN Telefon 55 16 58 00 Telefax 55 16 55 02			
ARK				ARKITEKT TORØY SEGERSTEDSVEI 27 5033 FYLLINGSDALEN L. J. NØRE Telefon 55 16 58 00 Telefax 55 16 55 02			
RIB				BYGGETEKNIKK NORMAN AS TORØY SEGERSTEDSVEI 27 5033 FYLLINGSDALEN K. SUNG Telefon 55 16 58 00 Telefax 55 16 55 02			
RIV				VVS TEKNIKK JACOBSEN & AARØ AS SPELHAUGEN 18 5033 FYLLINGSDALEN R. AARØ Telefon 55 16 50 25 Telefax 55 16 13 25			
RIE				EL TEKNIKK SIV.ING. HARALD MONSTAD AS SANDSLUMARKA 31 5049 SANDSJØ T. KALLESTADBAKKEN Telefon 55 98 41 40 Telefax 55 22 95 90			
TILBYGG/OMBYGGING 'SJALUPPEN' Høskøvern				A-810			
BRANNPLAN PLAN UNDERETASJE				3648			
1:100				31.10.00			
120102				HOS			
018				SJALUPPEN			

SOM BYGGET