


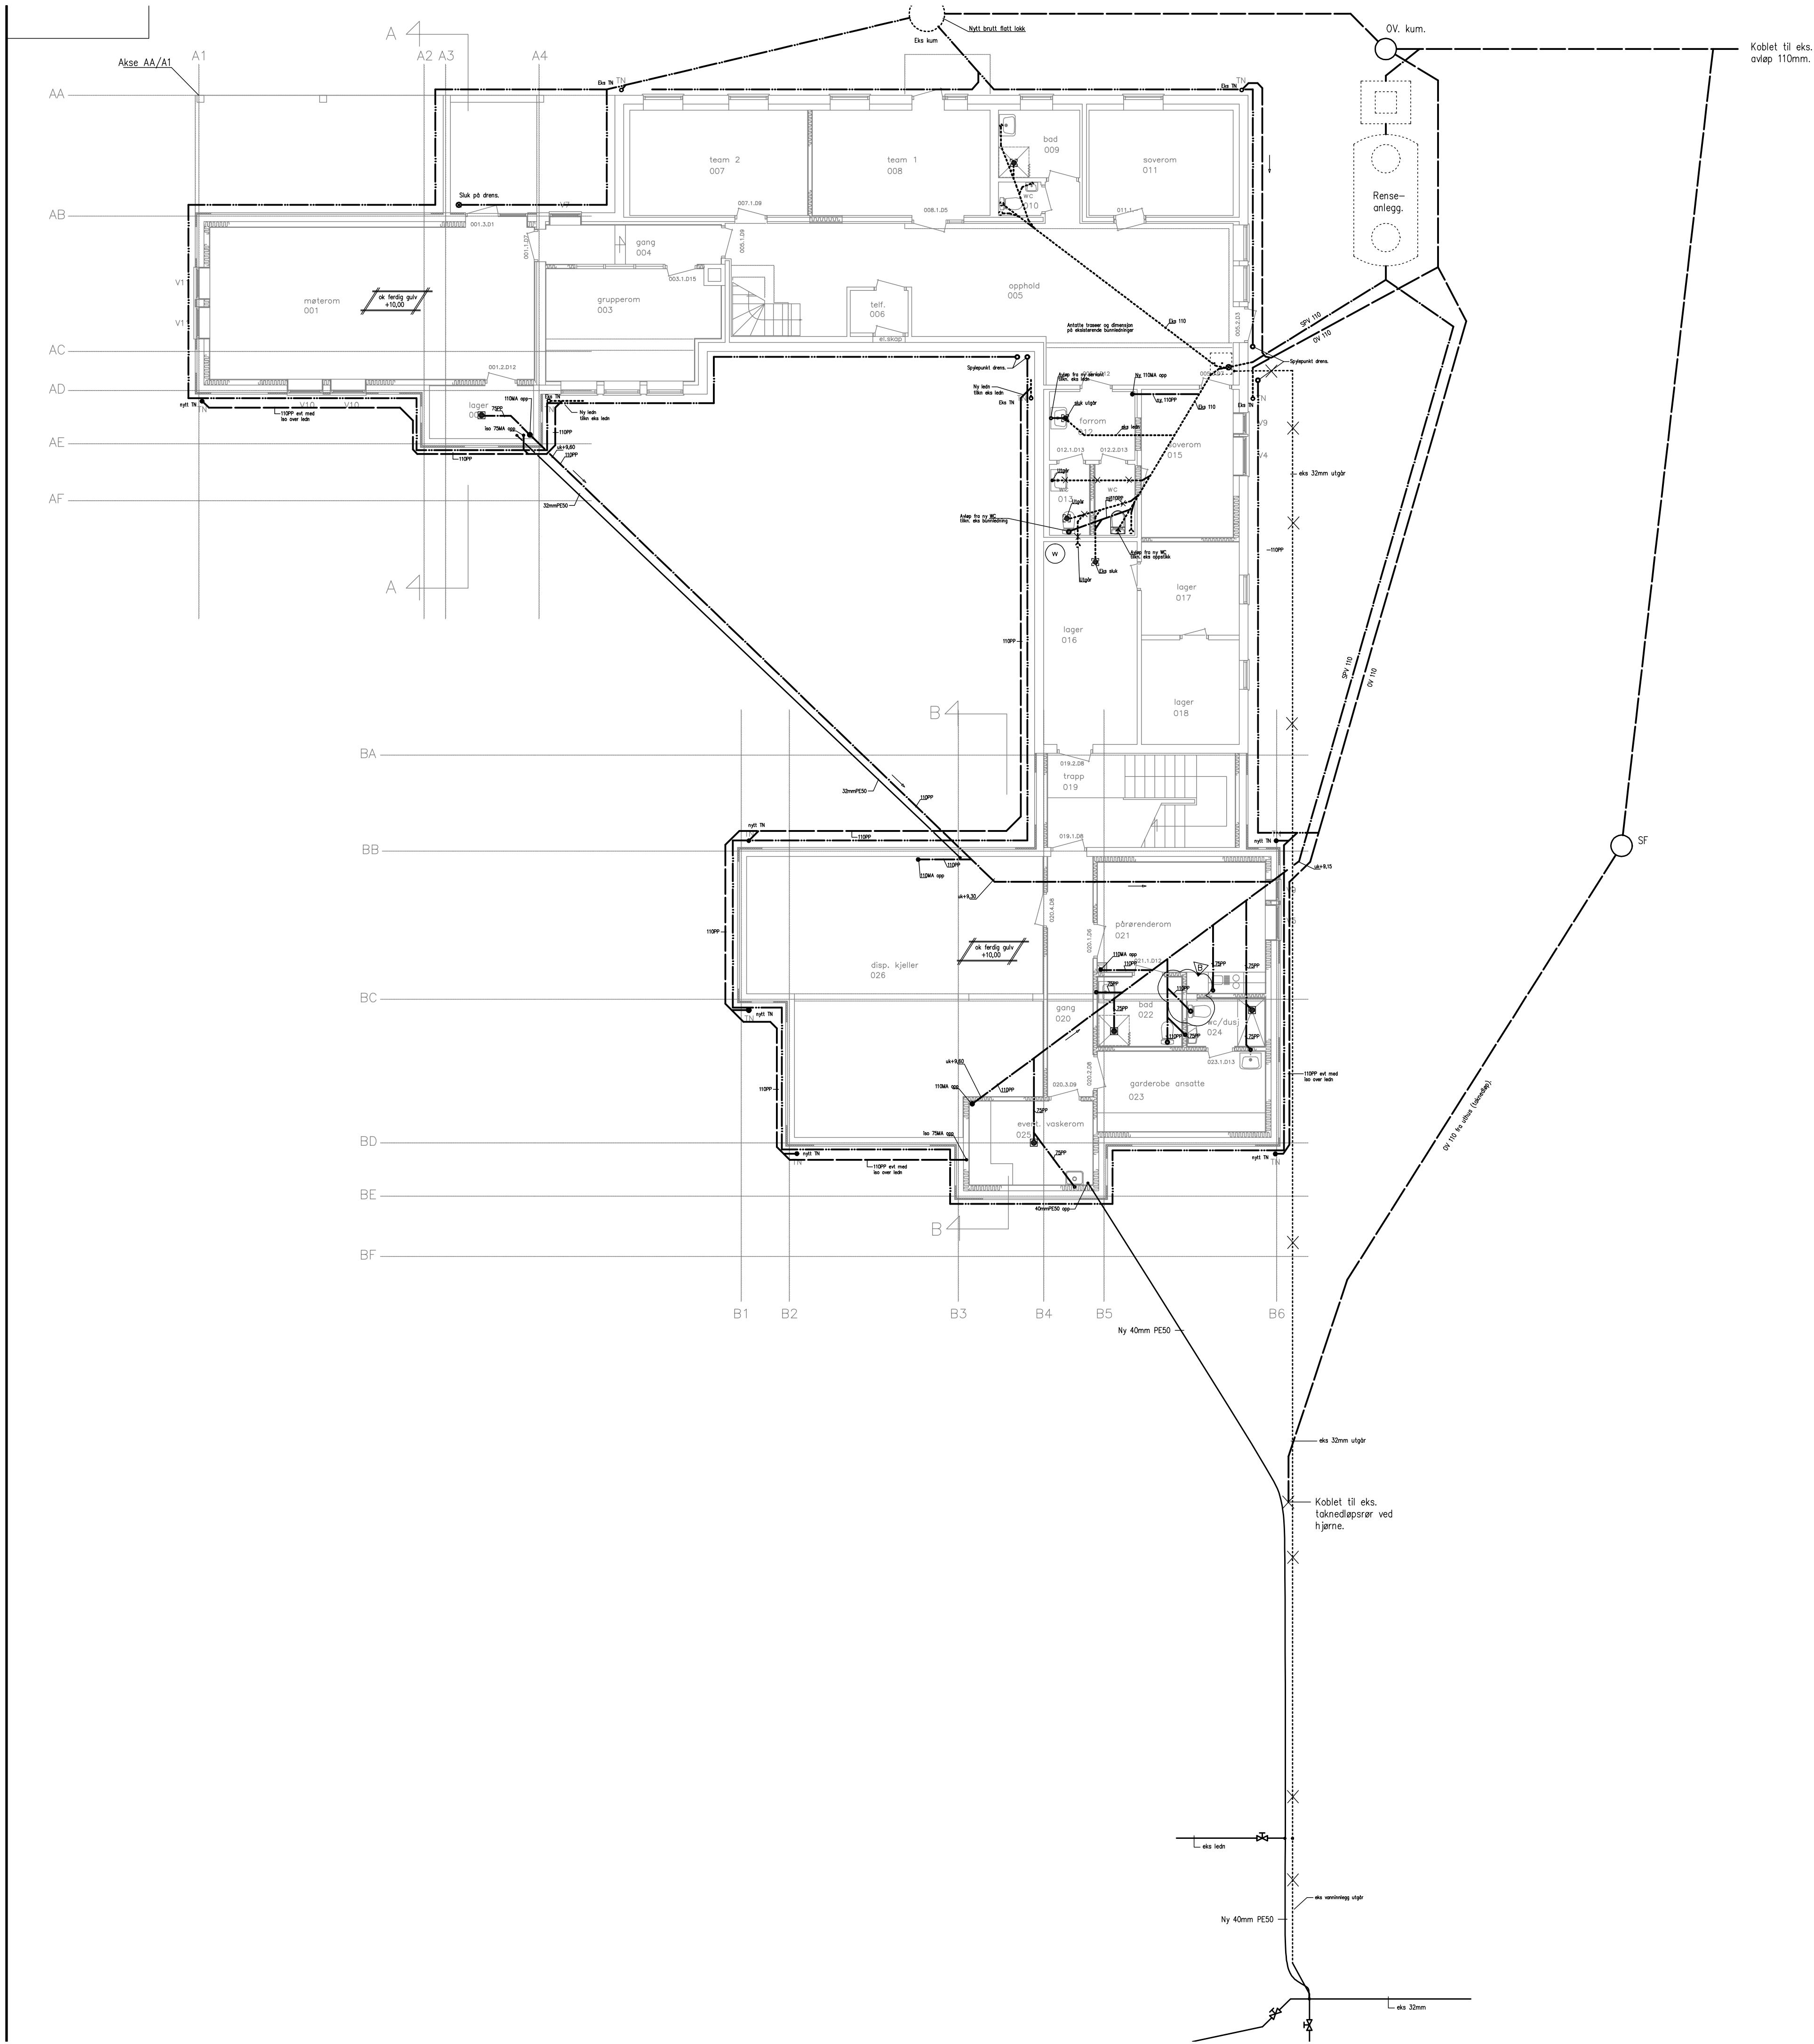

Z2	Som bygget. Utvendig anlegg.	ag	26.03.08
Z	Som bygget.	kb	14.08.07
B	Renseanlegg.	kb	01.12.06
A	Arbeidstegning. Minikummer utg�r	oj	26.10.06
Rev.	For�ndring	Sign.	Dato
Prosjekt: KVAMMEN G�RD, MELHUS			
Oppdragsgiver: STATSBYGG MIDT-NORGE			
Prosjekttdel: VVS-anlegg.			
Utvendige ledninger.			
	Prosj. nr. :	Prosjektsvarlig:	VVS
	05119	OGSusegg	
	Kontrolli :	Saksbehandler:	Dato:
		kb	04.01.06.
	Arkiv nr.:	Tegner:	M�lestokk:
		kb	1:100
	Tegn. nr.:	R	Rev:
05119-01			Z2