


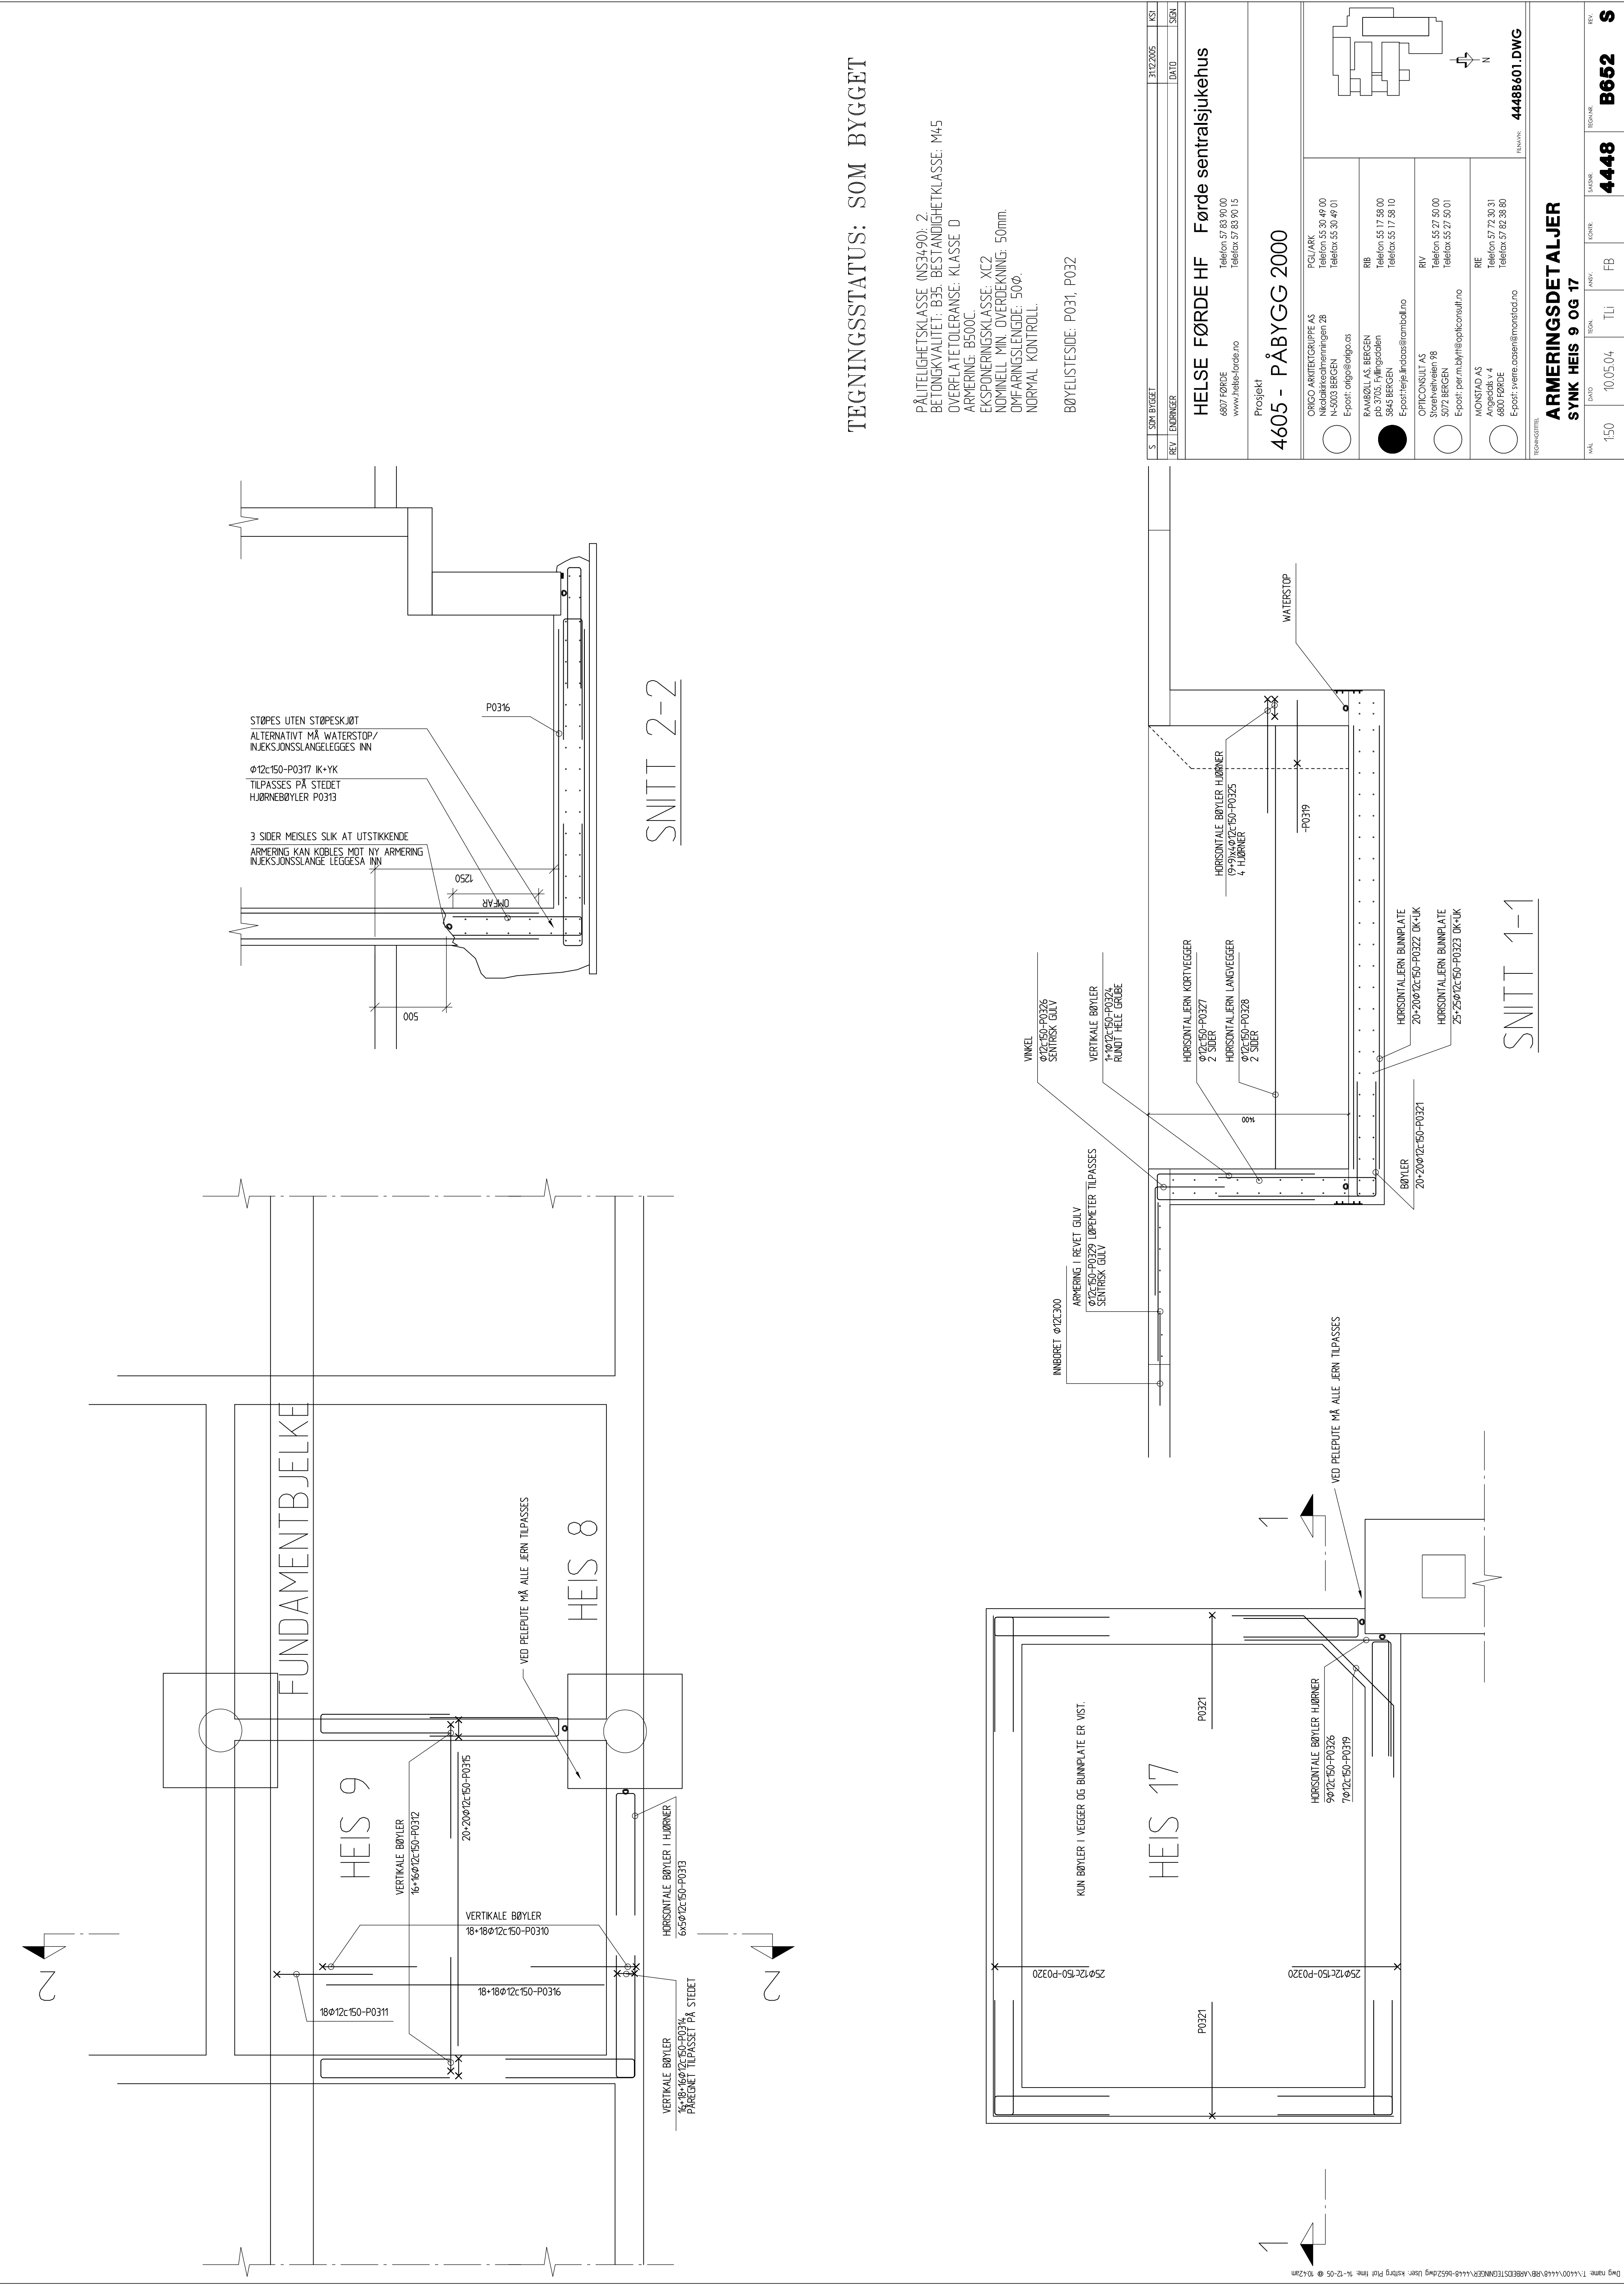

TEGNINGSSTATUS: SOM BYGGET

PÅLITELIGHETSKLASSE (NS3490): 2
BETONGKVALITET: B35, BESTÅNDIGHETSKLASSE: M45
OVERRELATETOLERANSE: KLASSE D
ARMERING: B500C.
EKSPOSERINGSKLASSE: XC2
NOMINELL MIN. OVERDEKNING: 50mm.
OMFARINGSLENGDE: 50Ø.
NORMAL KONTROLL.

BØYELISTESIDE: P031, P032

S	SPR. BYGGET	31.12.2005	KSI
REV	ENDRINGER	DATA	SGR
HELSE FØRDE HF Førde sentralsjukehus			
6807 FØRDE www.helse-forde.no Telefon 57 83 90 00 Telefax 57 83 90 15			
Prosjekt			
4605 - PÅBYGG 2000			
ORGO ARKITEKTGRUPPE AS Niddalshavnveien 2B N-5003 BERGEN E-post: orgo@orgo.as			
PGU/ARK Telefon 55 30 49 00 Telefax 55 30 49 01			
RIB Telefon 55 17 58 00 Telefax 55 17 58 10			
RIV Storehveien 198 3072 BERGEN E-post: per.m.bjvi@opticon.no			
RIE Angedals v 4 6800 FØRDE E-post: sverre.assen@monstad.no			
TEGNINGSTITTEL			
ARMERINGSDETALJER			
SYNK HEIS 9 OG 17			
MÅL	150	1005,04	TLi
