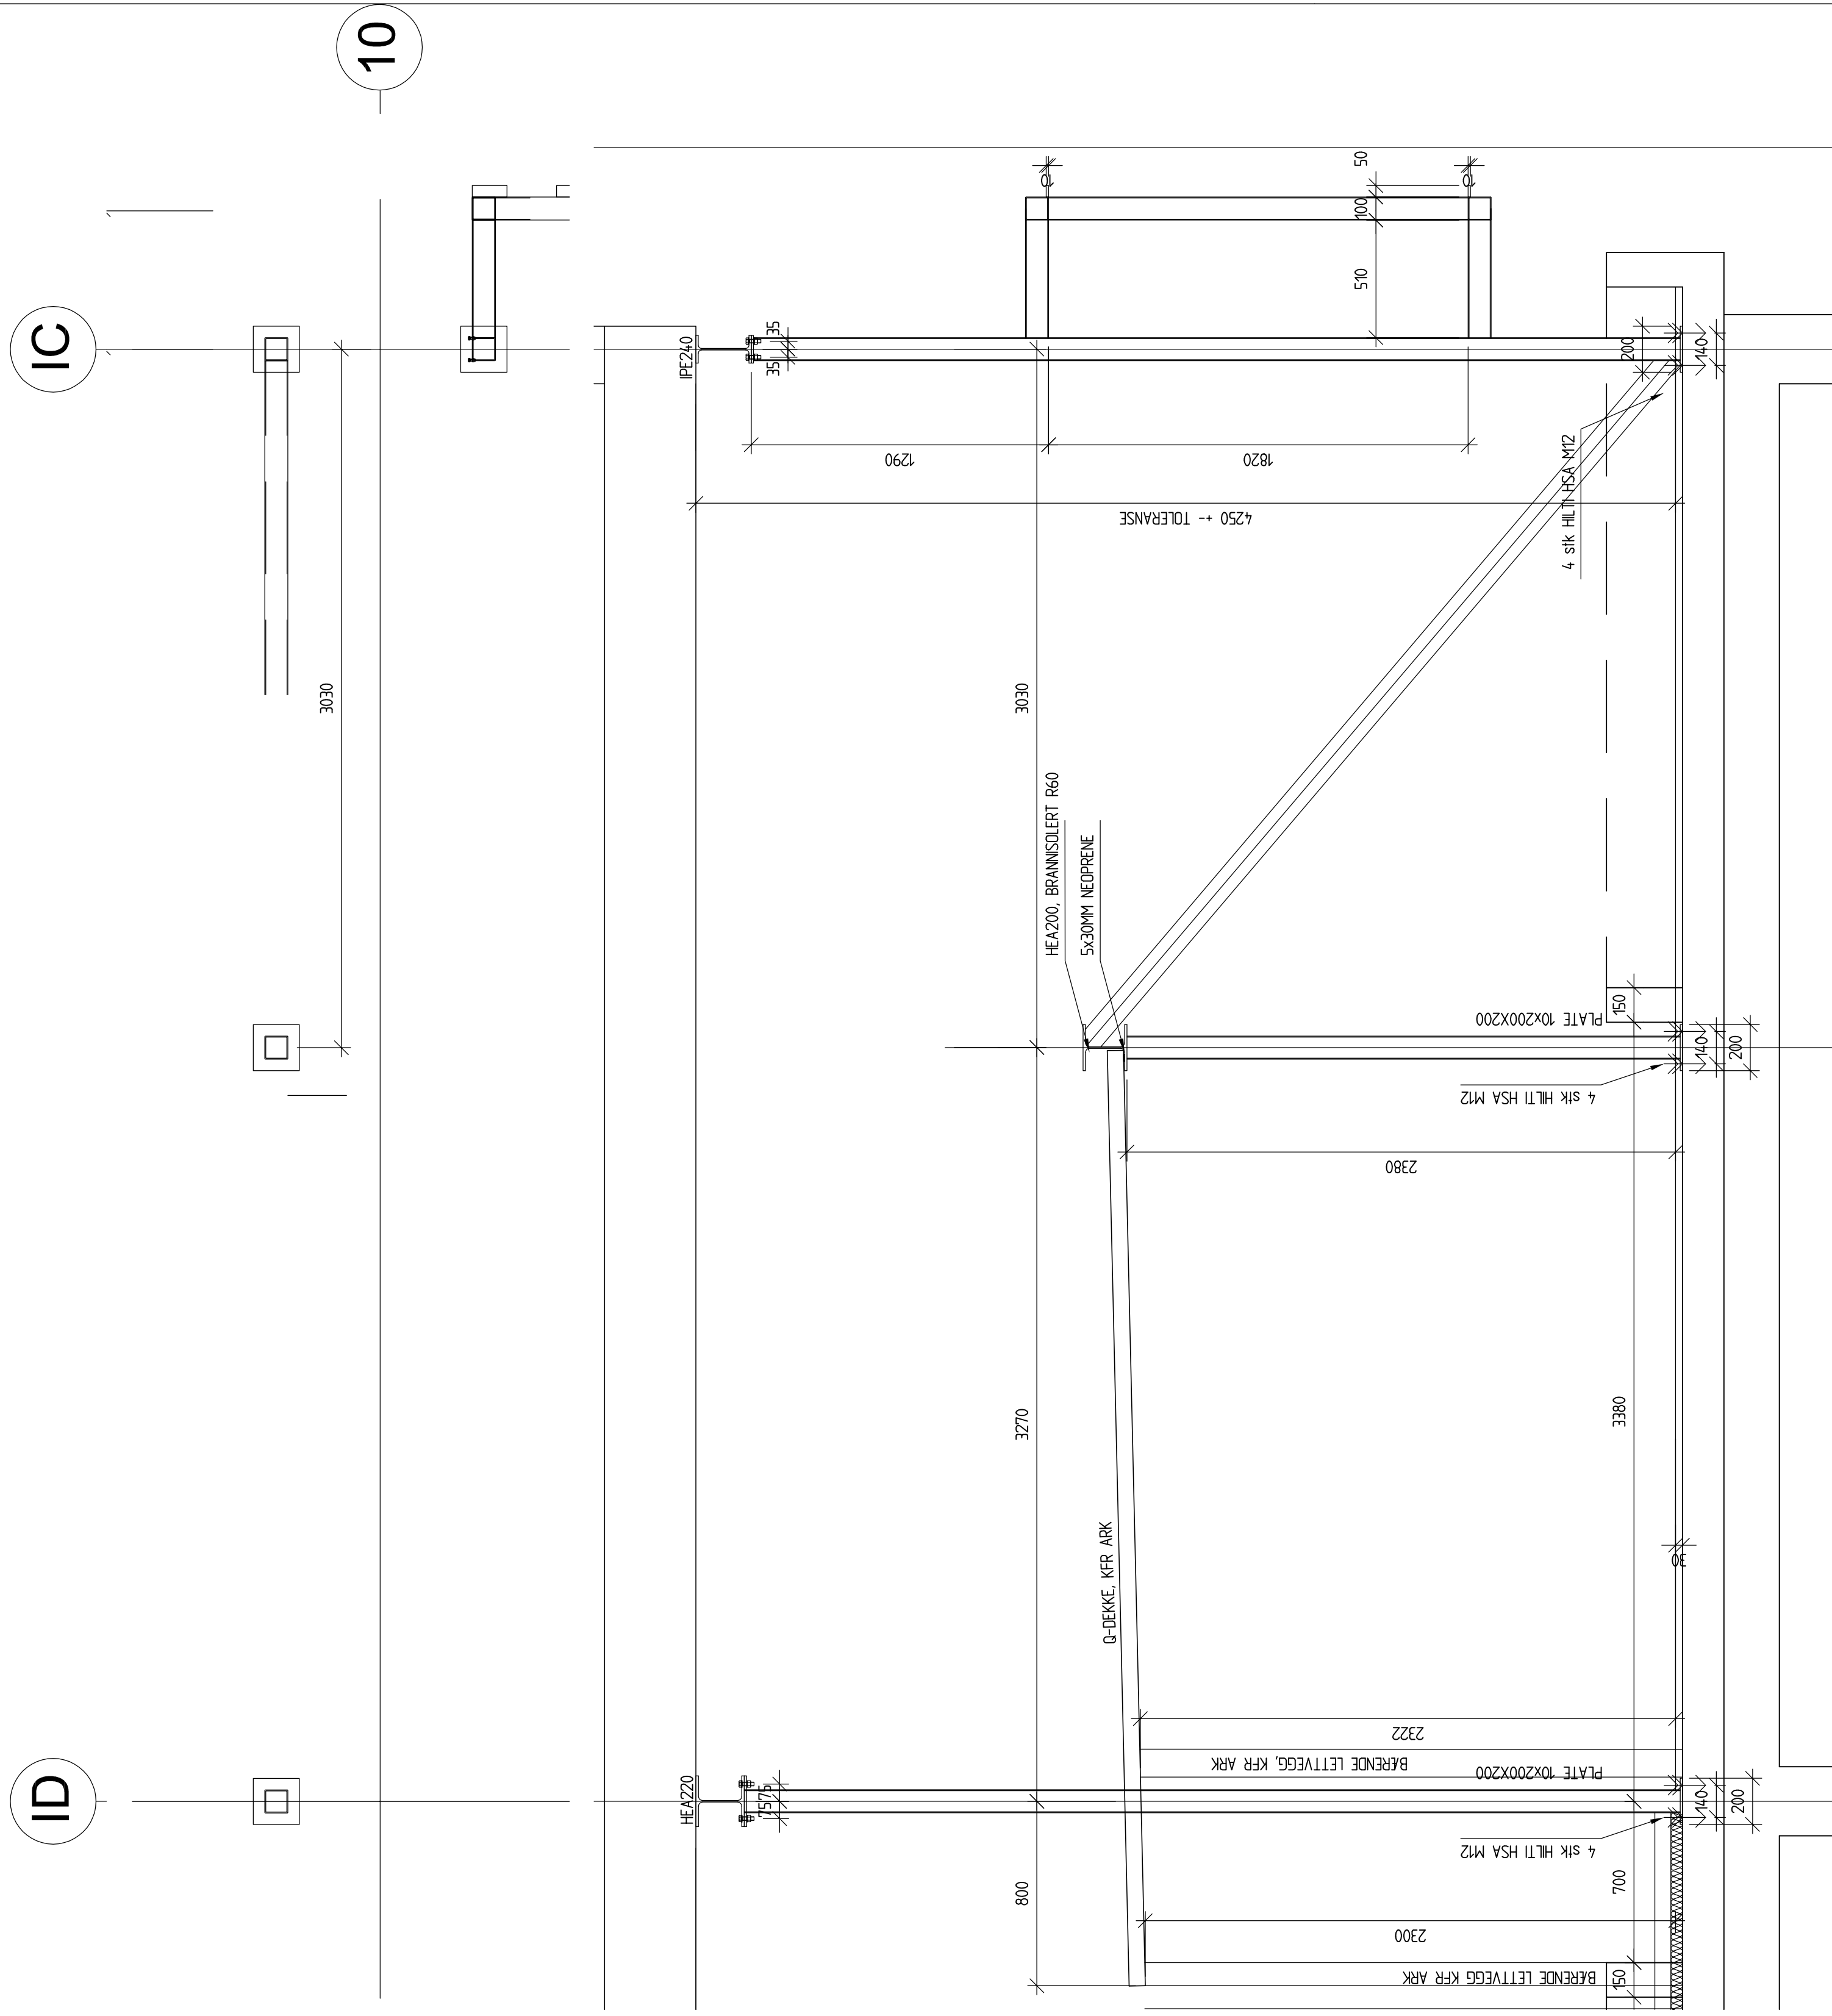
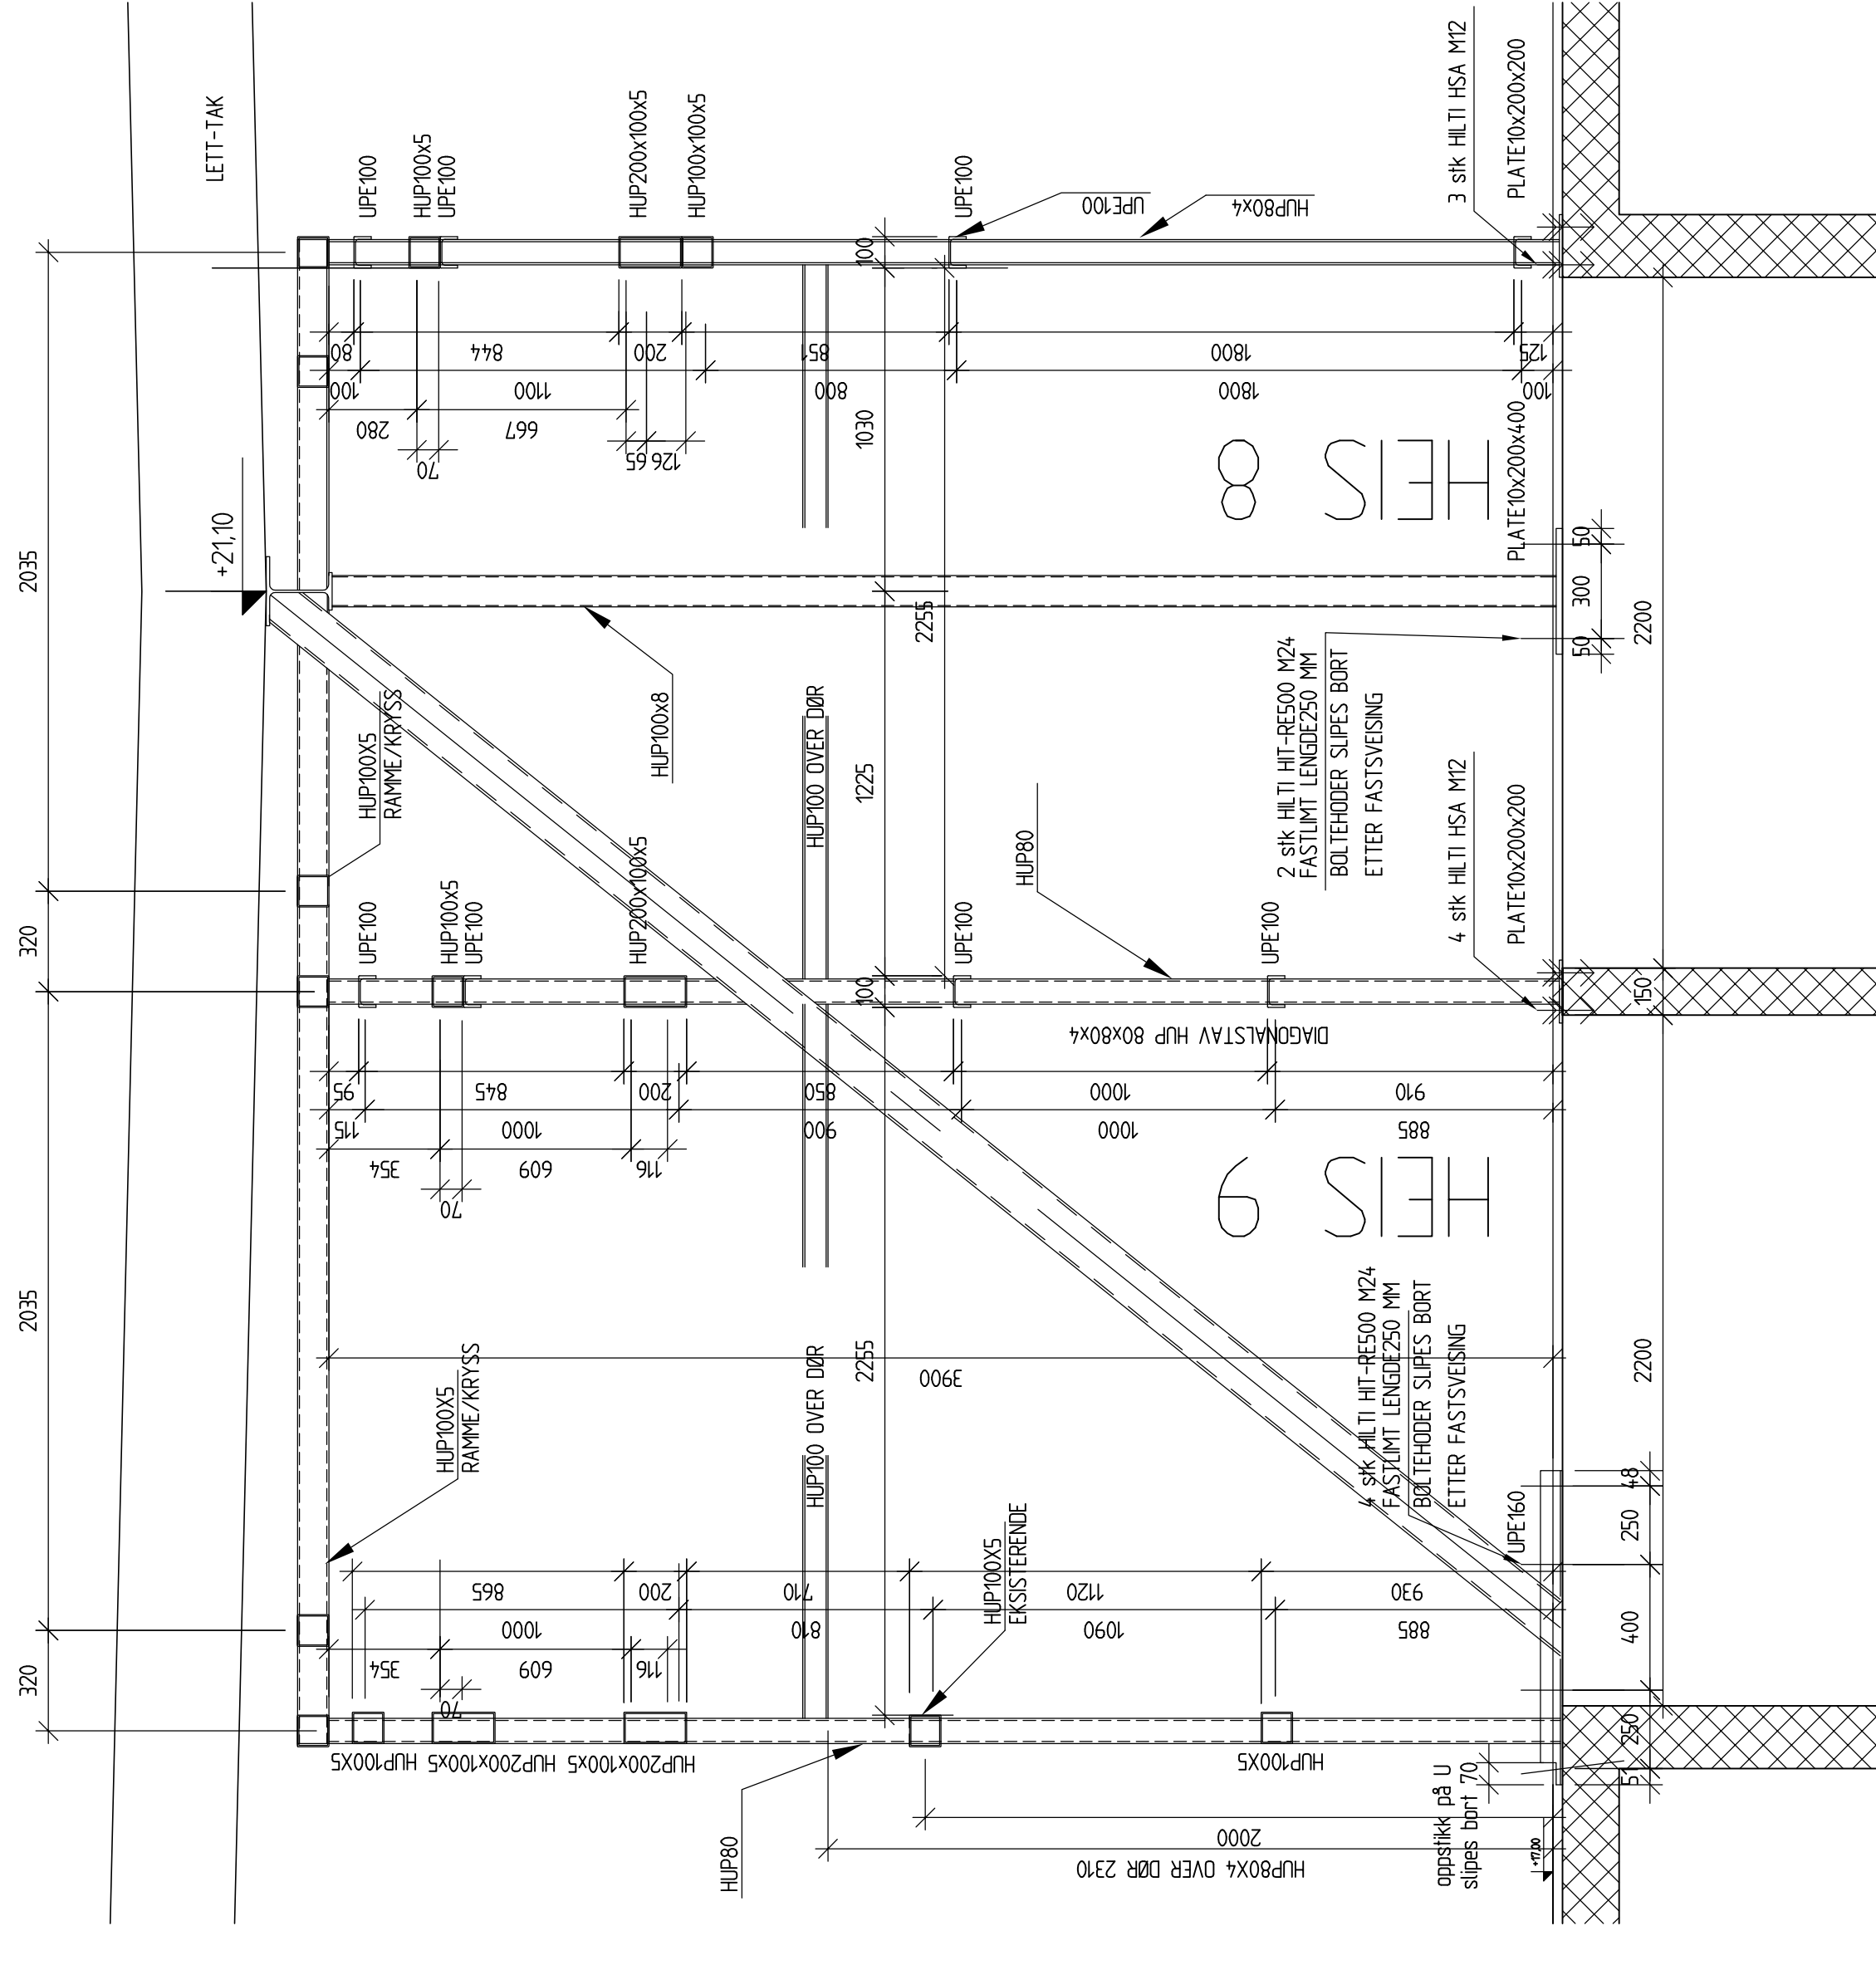
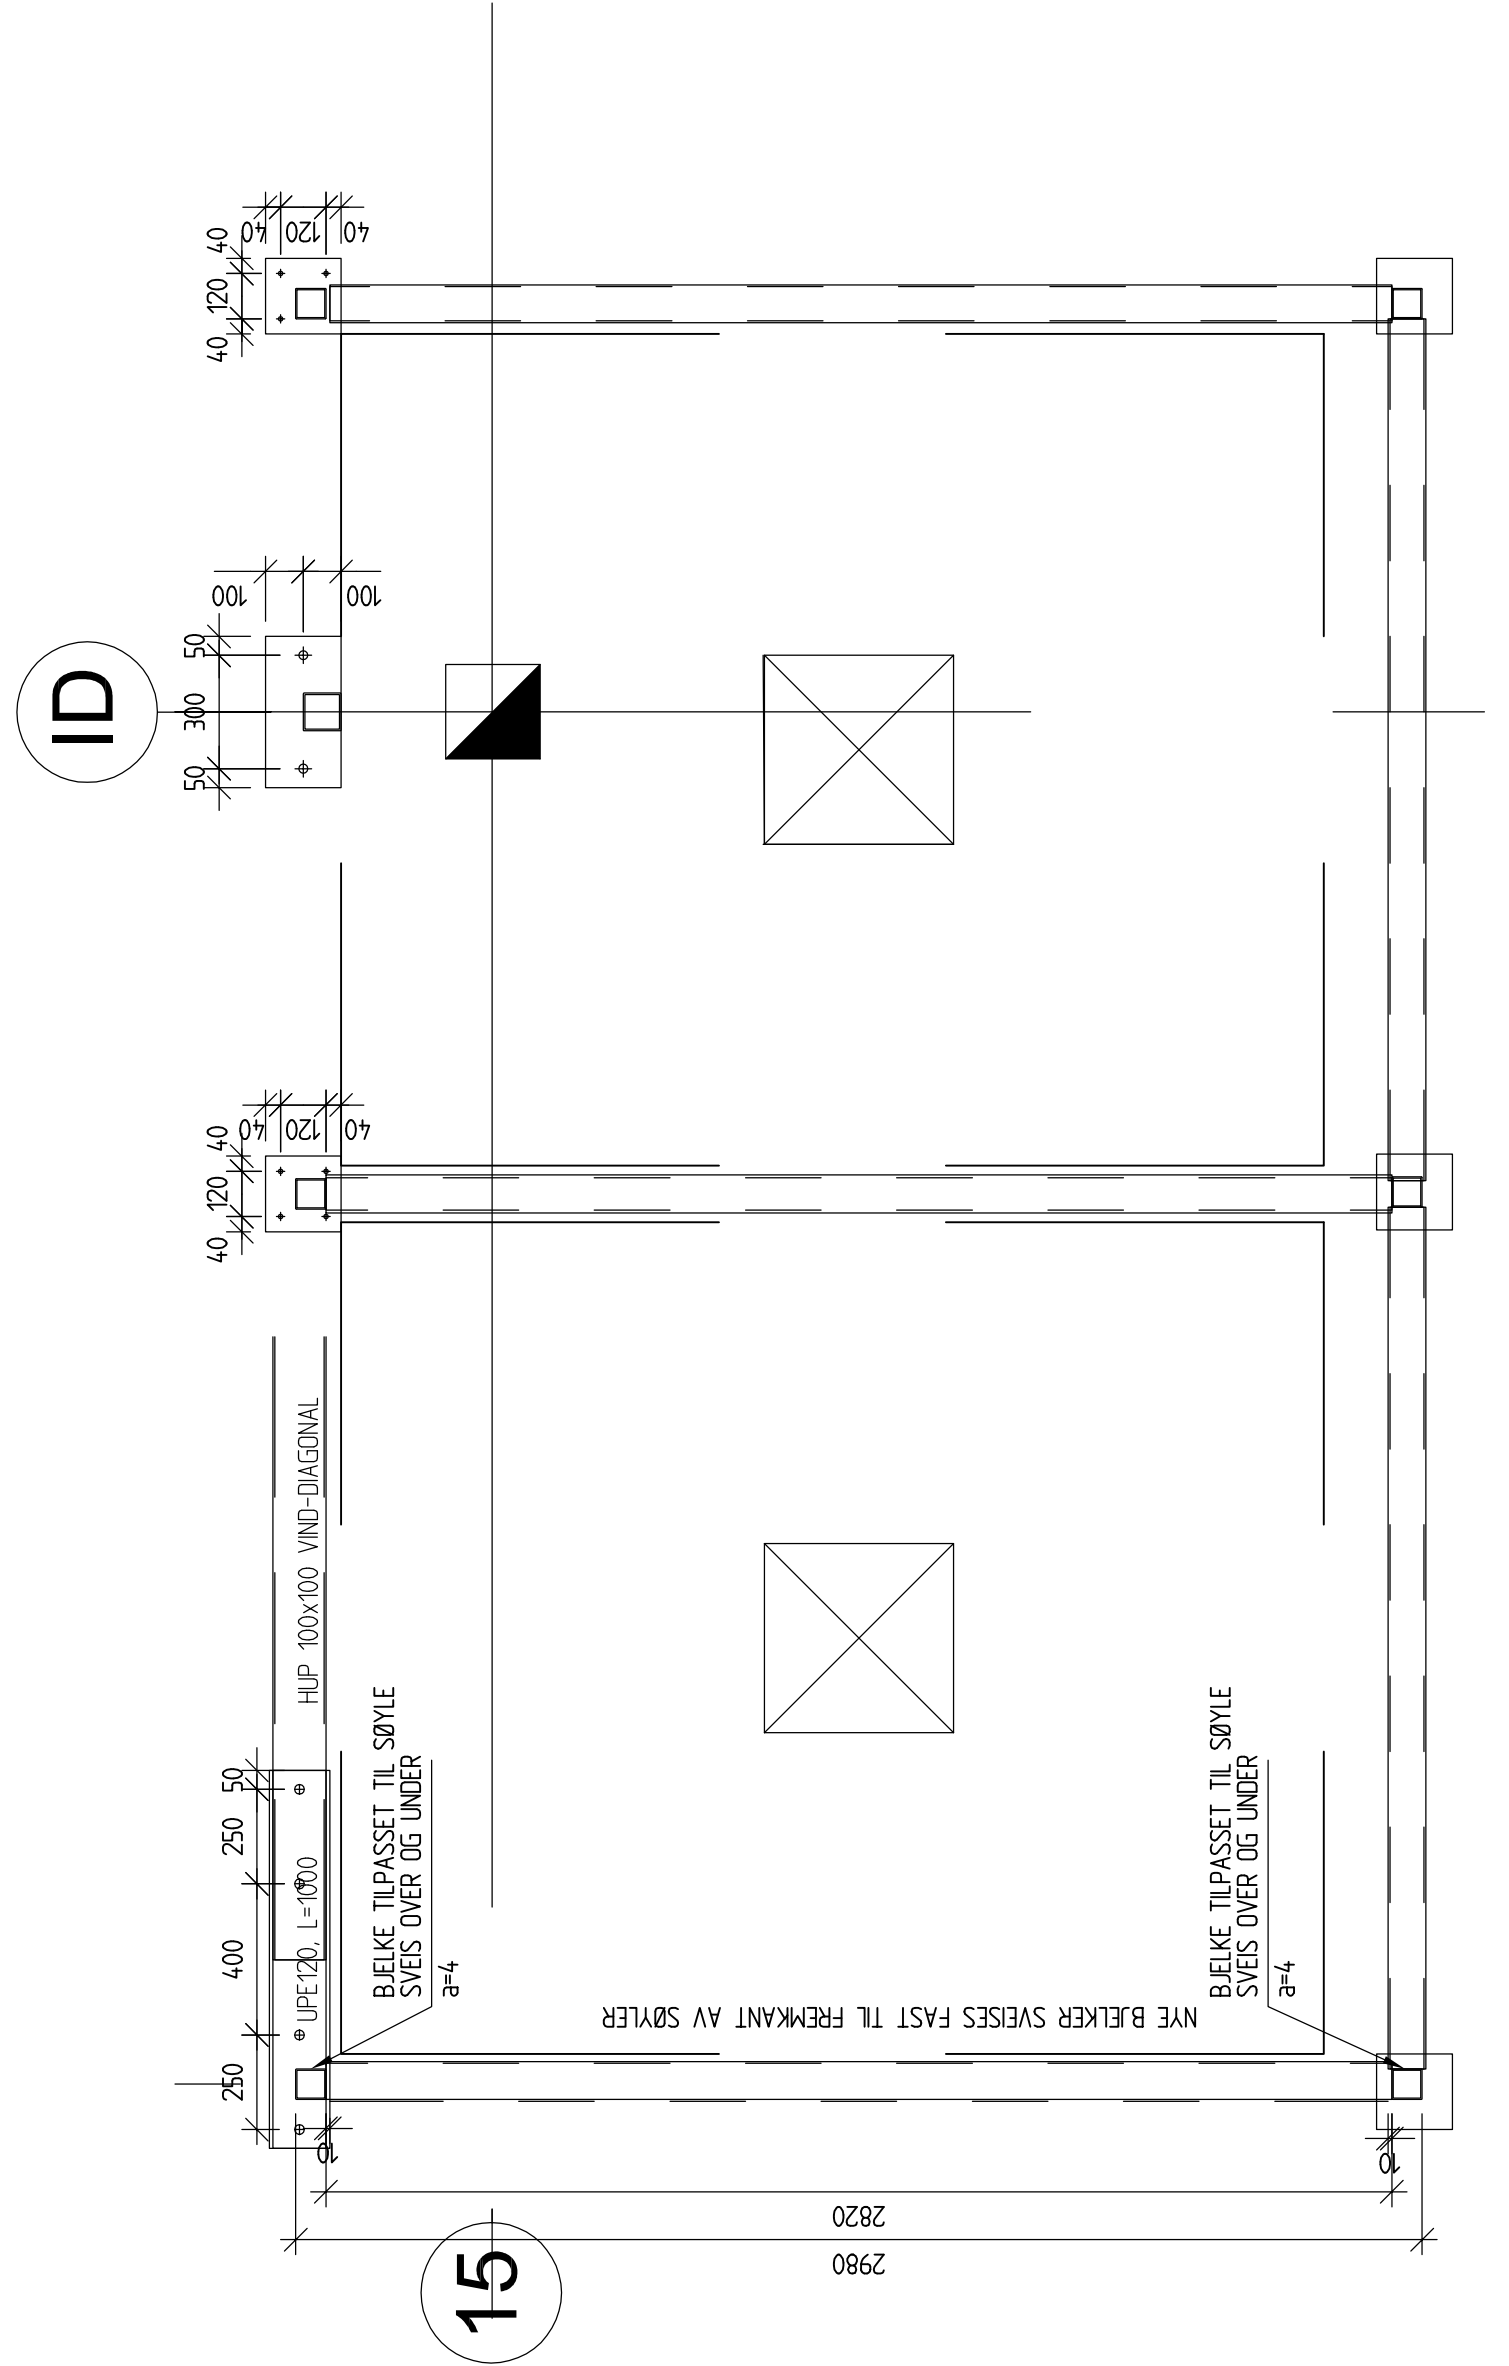




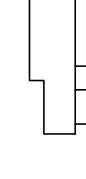
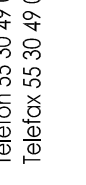
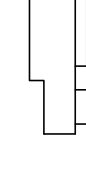
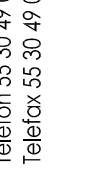
C	SOM BYGGET	31/12/2005	KSI
C	STÅL FÆS 8 OG 9	31/07/05	TU
B	DUPRESS STÅL ANKSE C-40/40	11/08/04	TU
A	ARBEJDSLEGNING	29/06/04	TU
REV	ENDRINGER	DATO	SIGN

HELSE FØRDE HF Førde sentralsjukehus

6807 FØRDE
www.helse-forde.no

Telefon 57 83 90 00
Telefax 57 83 90 15

Prosjekt
4605 - PÅBYGG 2000


TECHNINGSITTIL.

SKRÅSTAG AKSE 15/ID- PLAN OG SNITT(V.I.D.O.3 ETG.)

DETAILJ 4

SKRÅSTAG AKSE 15/ID- PLAN OG SNITT(V.I.D.O.3 ETG.)

TEGNINGSSTATUS: SOM BYGGET

DETALJER DEKKE OVER 3.ETG.

MÅL	DATO	TEGN.	ANSV.	KONTR.	SAKSNR.	TEGNSNR.	REV.
400	400601	TL	ED		4418	BE03-03	6