






whiteboard  
b:2000xh1200

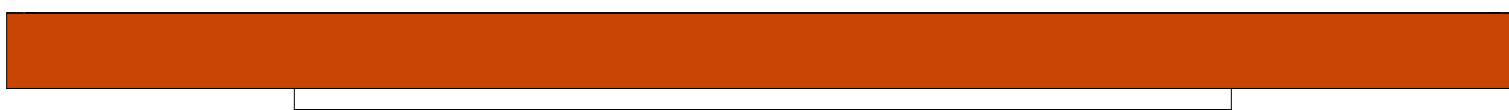


tavle med midtstilt prosjektor  
b:2000xh1200

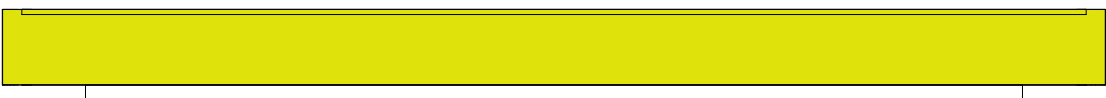

midtstilt skjerm og strømpunkt grupperom og samtalerom  
b1459xh841

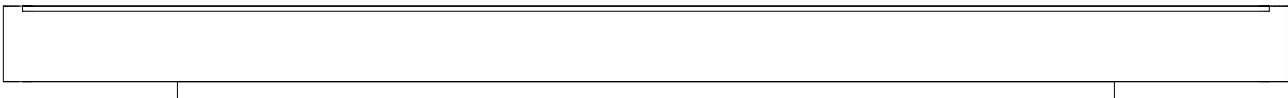

infoskjerm b1700 x h950

 

whiteboard b:3000

X11 avtrekksskap for oppbev. av gass  
direkte kobling til uteluft  
- avklart med ØMF

Z04 BH ønsker flyttbart avtrekksskap koblet til  
internt ventilasjonssystem  
- løsningen må avklares med leverandøren

ALT1 - finnes det avtrekksløsning for flyttbart skap  
ALT2 - fast plassert kjemikalskap

X09 KOMBI KJEMIKALIESKAP/SYRESKAP  
avtrekksskap kobles til internt ventilasjonssystem  
Eksempel:


<http://www.jiwa.se/kemikalie-och-gasforvaring/kemikalskap/jiwa-syraskap/>  
Kjemikalskap G803GLL (øvre del av skap) 30m2 pr time .  
Syreskap SS4 (nedre del av skap) 40m2 pr time.  
Total mål: B1350 D450 H2150.



6. Snusirkel Ø - 1600

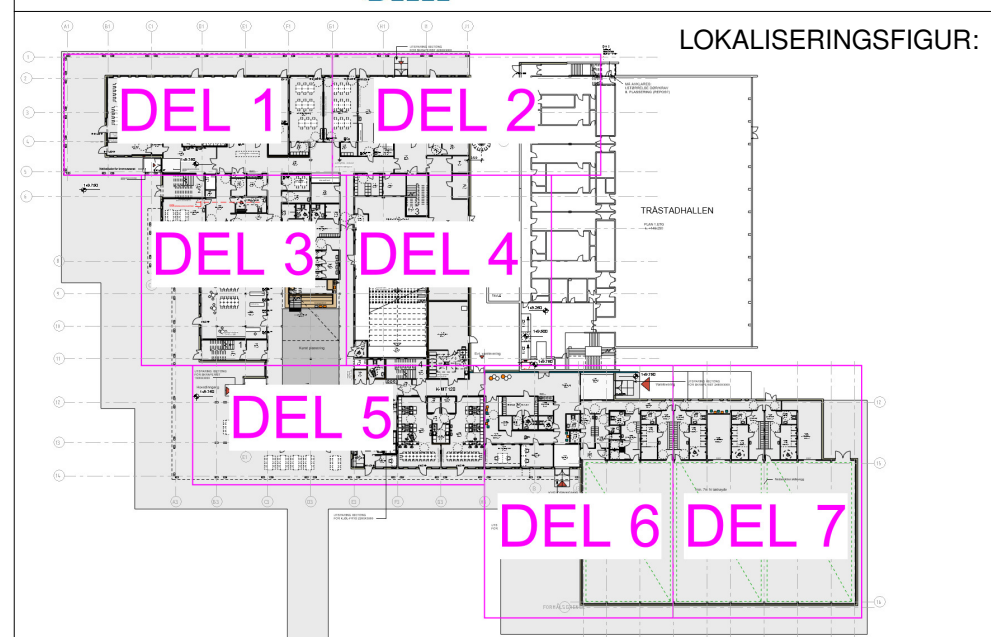

|                          |                     |
|--------------------------|---------------------|
| Fase:                    | Som bygget          |
| Tittel:                  | Kongsvinger kommune |
| Kongsvinger ungdomsskole |                     |
| Møbleringsplan 01 A0     |                     |
| Godkjent av:             |                     |
| Kontrollert av:          |                     |
| Signert av:              |                     |
| Dato:                    | 01.07.2016          |
| As indicated             |                     |
| Kontrollert av:          |                     |
| Signert av:              |                     |
| Dato:                    |                     |
| Tegningsnummer           | 01 A 121 00         |
| Rev.                     | NN                  |