


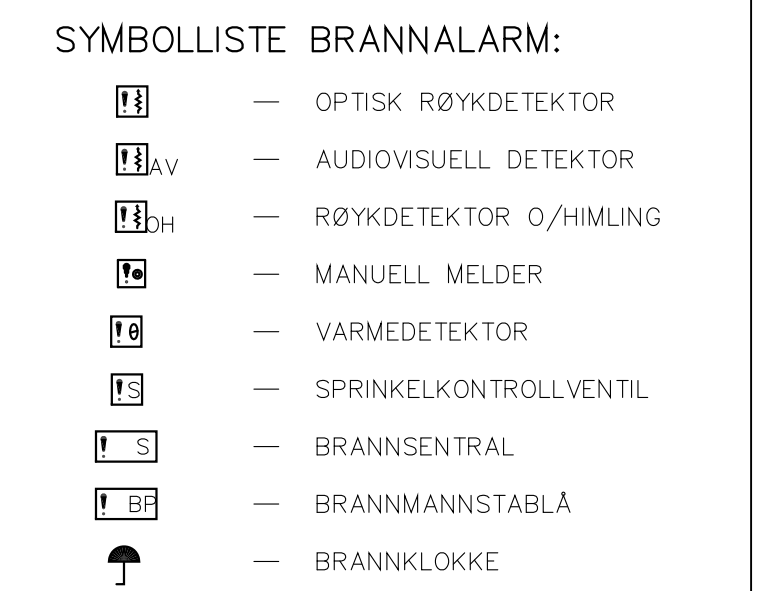

TYPE, TEIGNING:		TEGN. NR.		REV.	
E		1E-542-2-01		—	
TYPE, TEIGNING:					
SOM BYGGET					
—	01.10.14	Som bygget		PAE	BAF
REV.	DATO	BESKRIVELSE		ANSV.	KONTR.
ILLUSTRASJON					
PROSJEKTERINGSGRUPPE: ARK RIB RIBR RIV					
		MAUNES OG ENDRESEN AS LYNGBAKKVEIEN 5, 3736 SKED TLF. 23 24 57 00			
BYGGHERRE					
		Sykehuset Telemark			
PROJ.	01.10.14	SK.	1:100	UTG.	RSG
PROJ.	PAE	SK.	BAF	UTG.	BAF
				TEGNET	114043
				TEGNET	B03_IETG_F_PLAN
STHF-BYGG 3-PLAN 1 BRANNVARSLING BRANNALARMANLEGG				1E-542-2-01 —	