


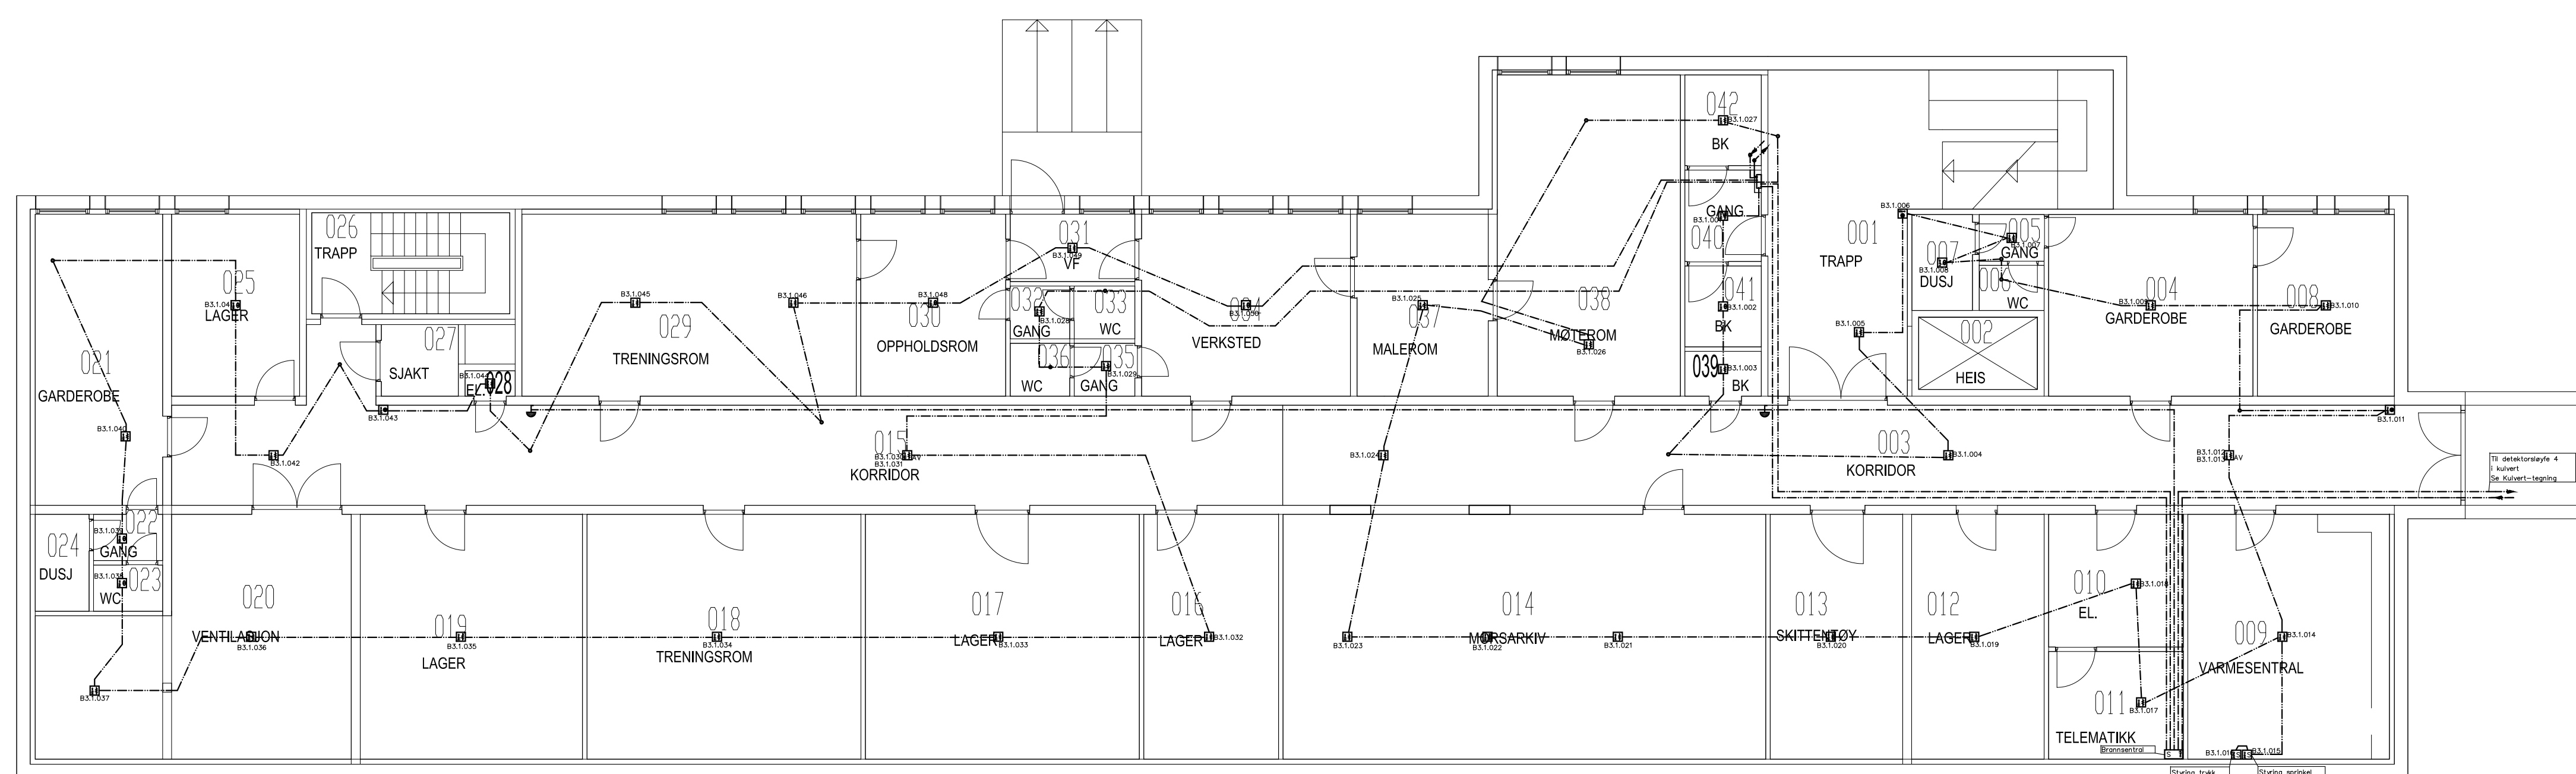

SYMBOLLISTE BRANNALARM:

	— OPTISK RØYKDETEKTOR
	— AUDIOVISUELL DETEKTOR
	— RØYKDETEKTOR O/HIMLING
	— MANUELL MELDER
	— VARMEDETEKTOR
	— SPRINKELKONTROLLVENTIL
	— BRANNSENTRAL
	— BRANNMANNSTABLA
	— BRANNKLOKKE

TYPE TEGNING:		TEGN. NR.		REV.	
E		UE-542-2-01		—	
TYPE TEGNING:					
SOM BYGGET					
-	01.10.14	Som bygget		PAE	BAF
REV.	DATO	BESKRIVELSE		ANSV.	KONTR.
ILLUSTRASJON					
PROSJEKTERINGSFORUPP:					
ARK					
RIB					
RIBR					
RIV					
		MAILTES OG ENDRESEN AS LYNGBARKVEIEN 5, 3736 SHED TUF. 23 24 57 00			
BYGGHERRE		Sykehuset Telemark			
STP	01.10.14	LAR	1:100	OPDR	RSG
				PROSJEKT	
				114043	
UTV	PAE	INT	BAF	UTV	BAF
				B.T.	
				B03_U_ETG_E_PLAN	
TITTEL PÅ PROSJEKTET				TEGNER	
STHF-BYGG 3-PAN U				UE-542-2-01	
BRANNVARSLING				—	
BRANNALARMANLEGG					
—					