


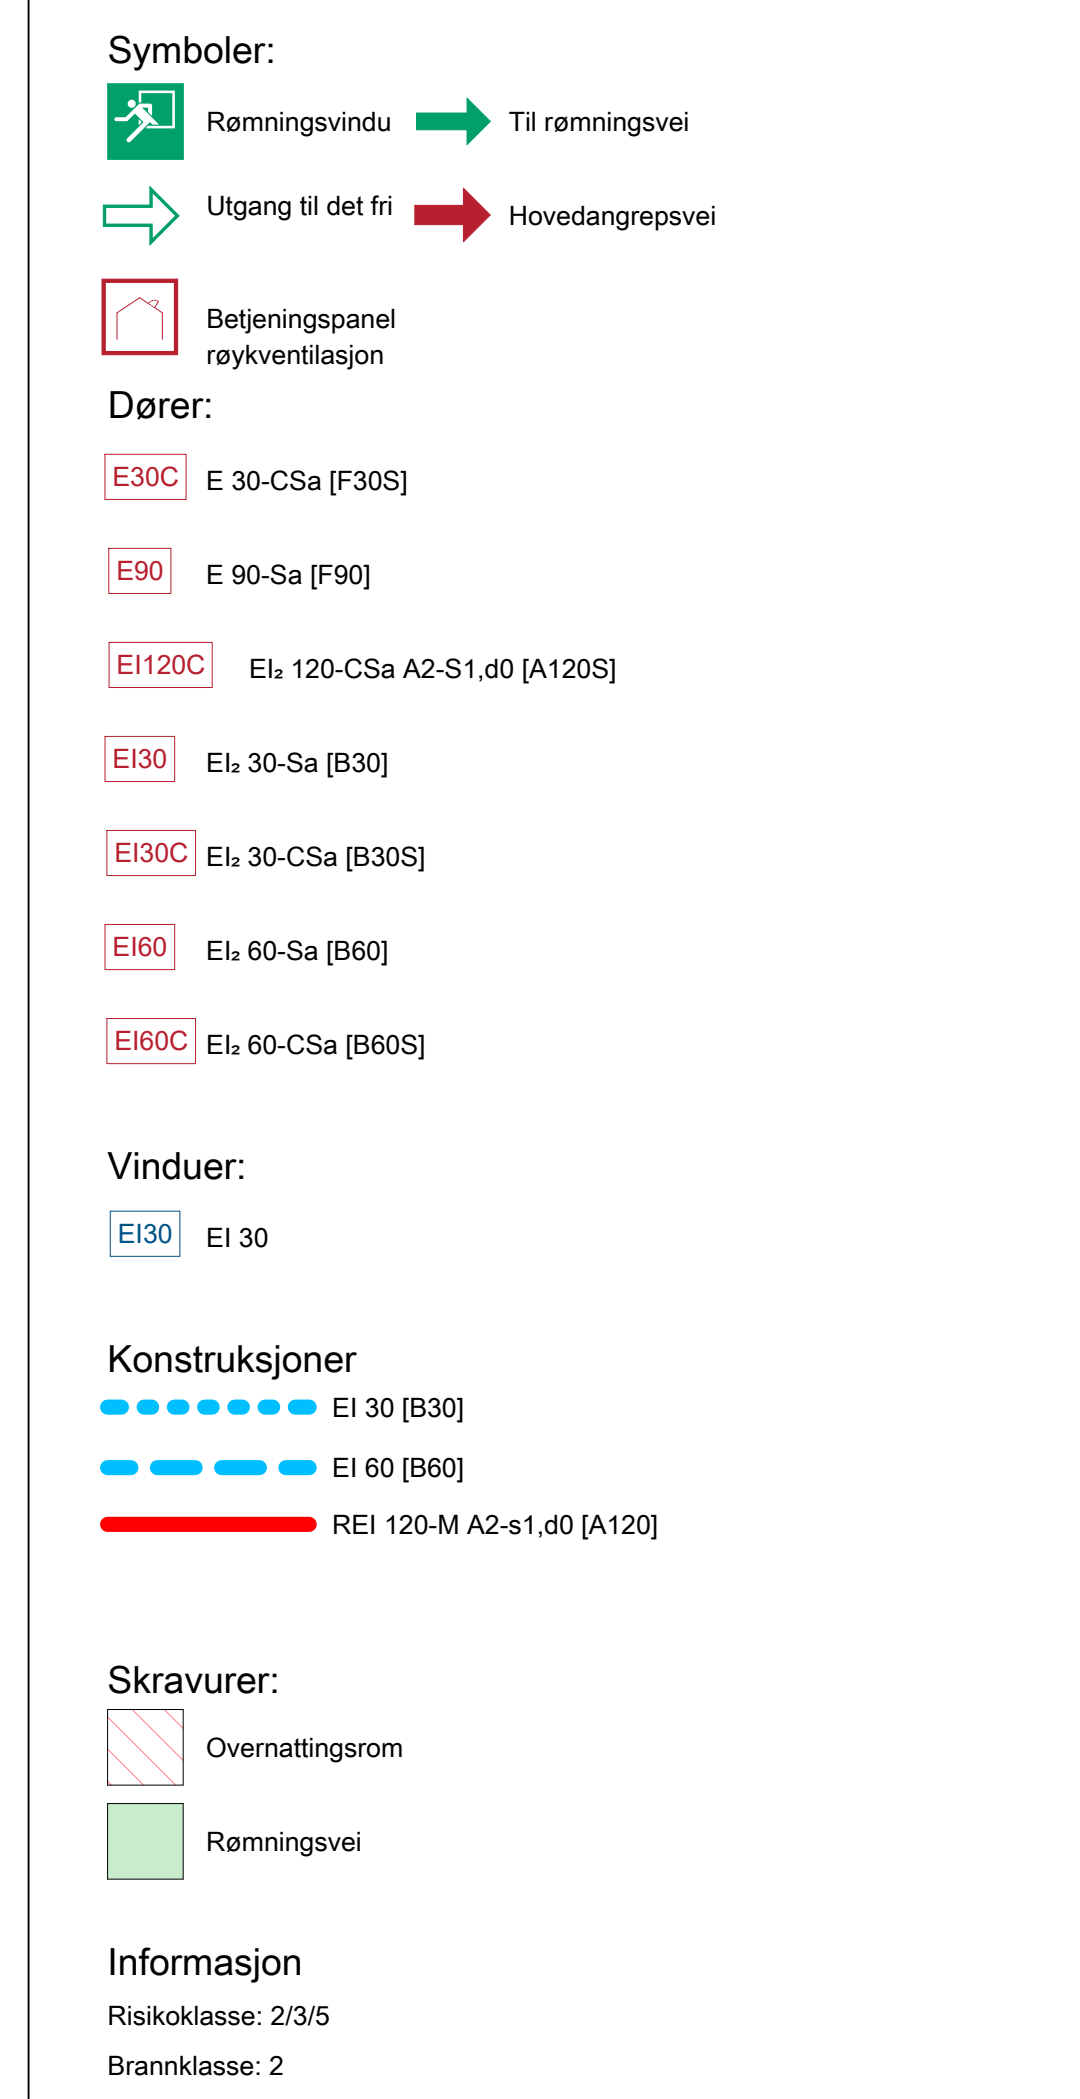

Annet

Tegningen er å anse som konsepttegning og skal leses sammen med brannstrategidokumentet. Den har ikke status som byggetegning.

Revisjon	Revisjonslogg	Dato	Tegnet	Kontrollert

Projektphase	Konzeptphase
--------------	--------------



RAMBØLL NORGE AS - BODØ
Olav V gt. 100, Postboks 1363, N-8004 Bodø
T +47 75 55 13 00

Værøy kommune					Oppdragsnummer 1350030392	
Værøy skole og idrettshall					Tilbudt av GHAN	
					Kontrollert av AAS	Dato
Branntegning - Uderetasje					Dato 	
					Opprinnelse AAS	
					Utskrift dato 28.11.2022	
					Skala 1:100	
Kompleks	Dragg	Stp	Fag	System	Type	Løpnummer
		00 F 200 20 001				
Revisjon						Statustekst
D						



D	Rev. ARK grundlag, div. endringer, se revisionsmærkning	05.01.2023	GHAN	AAS
C	Div. endringer	28.11.2022	GHAN	AAS
B	Nytt ARK underlag	21.11.2022	GHAN	AAS
A	Nytt ARK underlag, Komplet tilsættelt tegning 001. Fjernet krav til posicioneringsskille i 3. etasje. Løst til krav av rekvventasjon i trapperom og	14.03.2022	GHAN	AAS
0	Første versjon	11.02.2022	GHAN	AAS
Revisjon	Revisjonsnotat	Dato	Tegnet	Kontrollert

Konzeptphase



RAMBØLL NORGE AS - BODØ
Olav V gt. 100, Postboks 1363, N-8004 Bodø
T +47 75 55 13 00

Værøy kommune
Værøy skole og idrettshall

Branntegning - 1. etasje

							28.11.2022	
							Målestid:	
							1:100	
Kompleks	Dygg	Btg	Fag	System	Type	Løpenummer	Ravljøst	Status
		01	E	200	20	002	D	

