



Bygg D fasade sør


Kassettyper DS

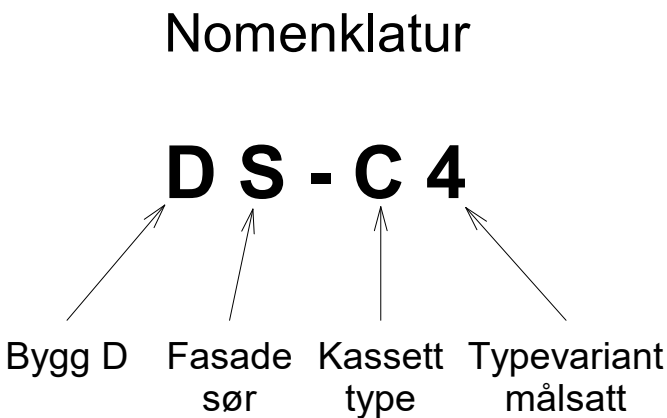


Kassettyper

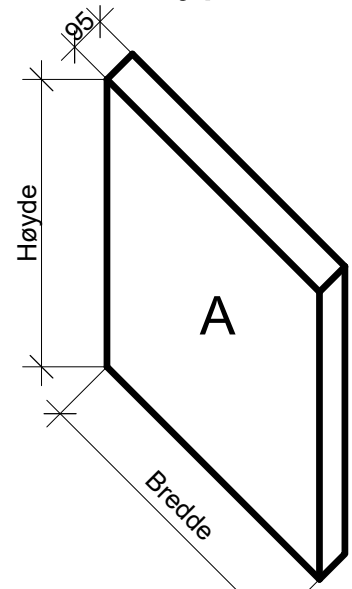


A - Ingen persienne og rett topp

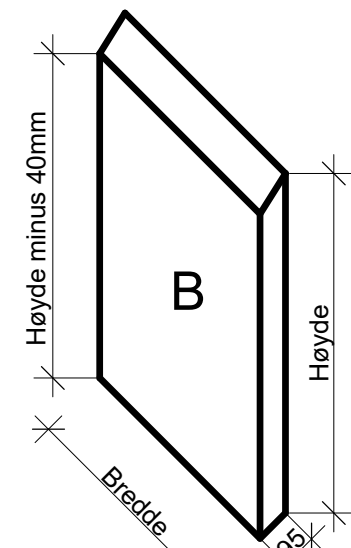


B - Ingen persienne og skrå topp

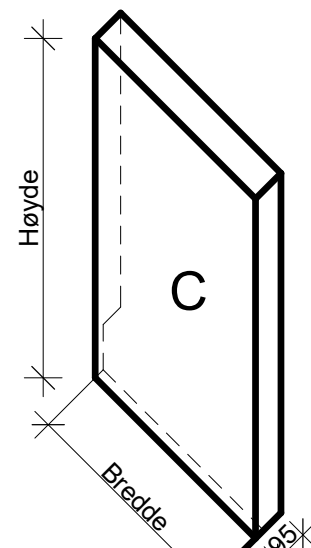


C - Plass til persienne og rett topp

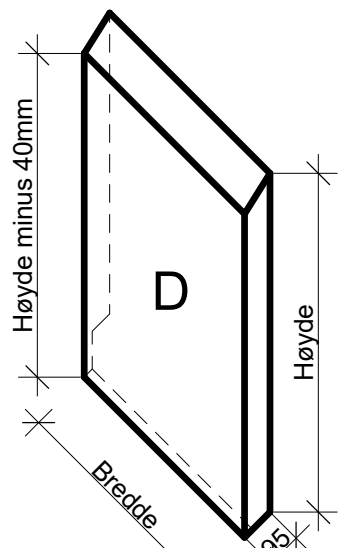


D - Plass til persienne og skrå topp

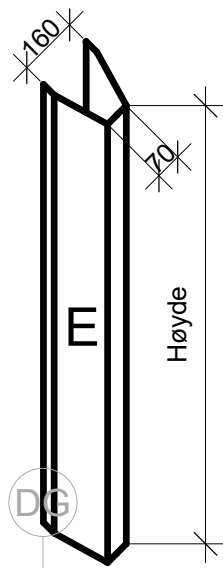


E - Kniv

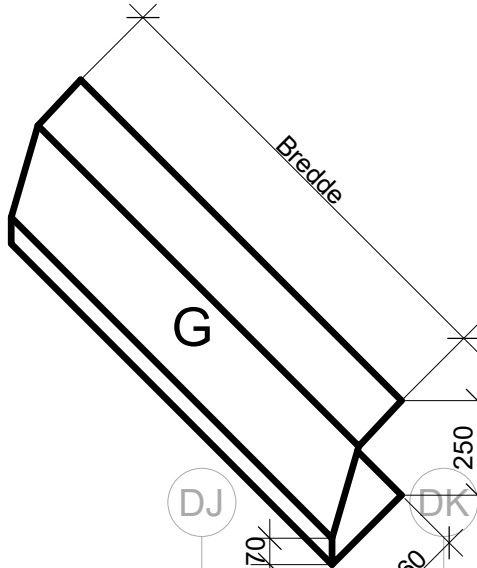


G - Bunn-profil

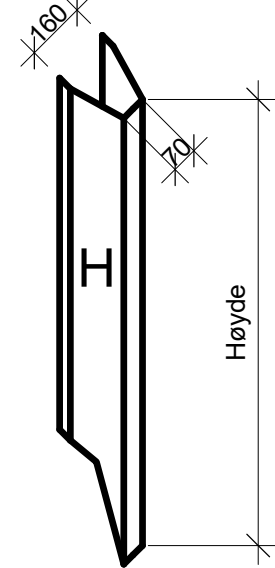

H - Kniv tilslutning mot bunn-profil

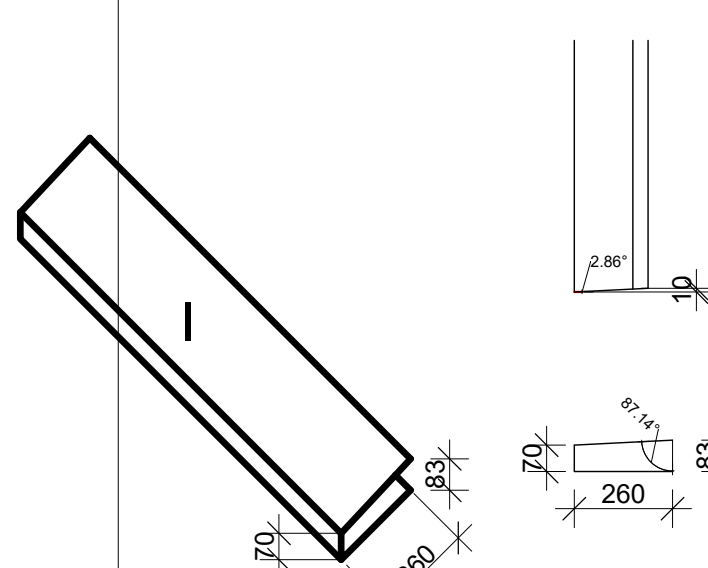

I - Bunn profil

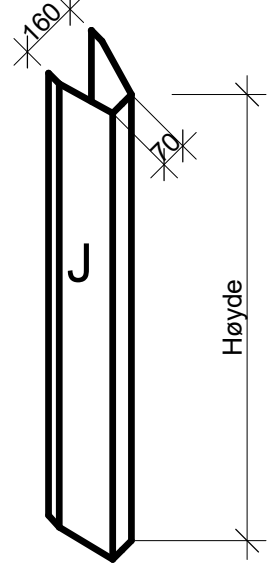

J - Kniv tilslutning mot bunn-profil

60 ES - Fasade kasset og profiler		
Type	Kasset bredde	Kasset høyde


DS-A1	795	1905
DS-A1: 4		
DS-A2	795	3055
DS-A2: 3		
DS-A3	795	1995
DS-A3: 4		
DS-A4	795	2995
DS-A4: 3		
DS-A5	795	2545
DS-A5: 4		
DS-A6	795	1520
DS-A6: 4		
DS-A7	795	2285
DS-A7: 1		
DS-B1	600	700
DS-B1: 6		
DS-B2	795	700
DS-B2: 2		
DS-B3	795	1745
DS-B3: 1		
DS-B4	795	1450
DS-B4: 1		
DS-B5	600	2980

60 ES - Fasade kasset og profiler		
Type	Kasset bredde	Kasset høyde

DS-B5: 1		
DS-B6	600	300
DS-B6: 5		
DS-B7	795	300
DS-B7: 2		
DS-C1	600	1215
DS-C1: 6		
DS-C2	795	1215
DS-C2: 2		
DS-C3	600	1530
DS-C3: 6		
DS-C4	795	2360
DS-C4: 1		
DS-C5	795	1530
DS-C5: 2		
DS-C6	600	3300
DS-C6: 1		
DS-D1	600	1050
DS-D1: 6		
DS-D2	795	1050
DS-D2: 1		
DS-D3	600	740
DS-D3: 2		

60 ES - Fasade kasset og profiler		
Type	Kasset bredde	Kasset høyde

DS-D4	600	1040
DS-D4: 2		
DS-D5	795	740
DS-D5: 1		
DS-E1		3300
DS-E1: 14		
DS-E2		550
DS-E2: 7		
DS-E3		1020
DS-E3: 7		
DS-G1	1200	
DS-G1: 8		
DS-G2	90	
DS-G2: 2		
DS-H1		3315
DS-H1: 7		
DS-I1	1200	
DS-I1: 8		
DS-I2	80	
DS-I2: 2		
DS-J1		2776
DS-J1: 7		
Grand total: 133		

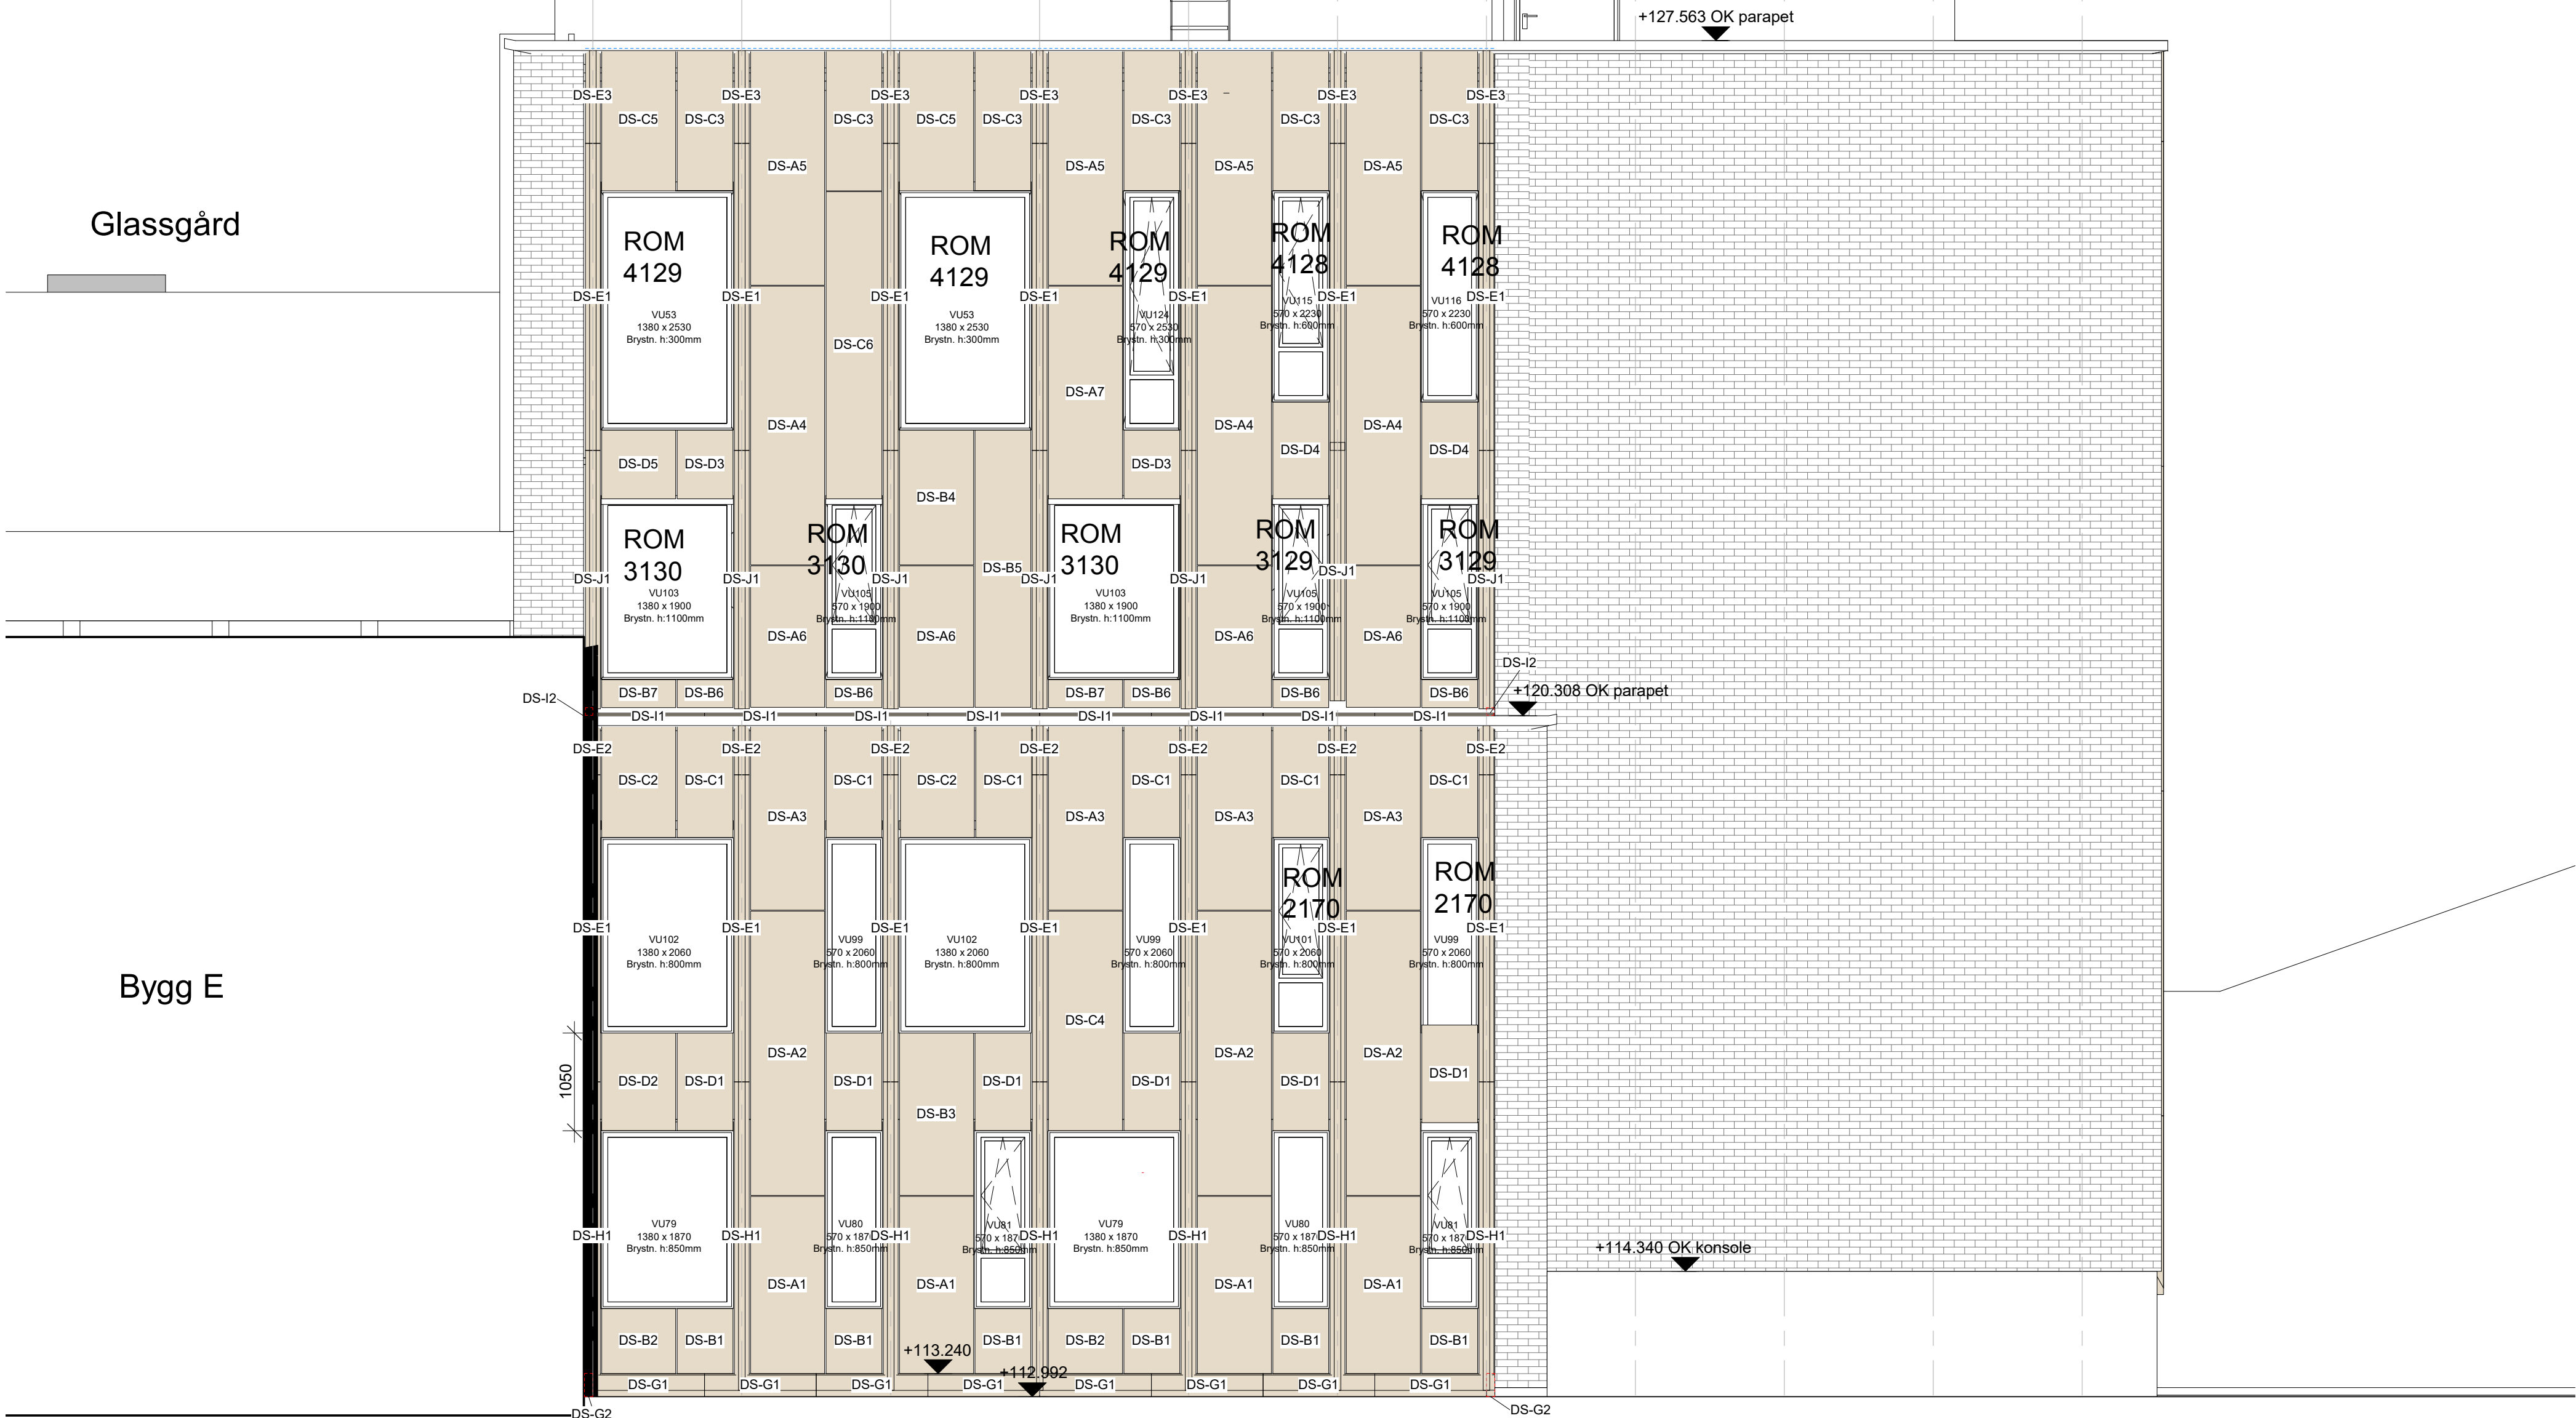

MERKNADER:

Markering solavskjerming
SOL DESIGN INT.ARK.MNIL 25.08.2023

A	Revisjon Z som bygget	MLS	PS	20.04.2023
REV:	GJELDER:	UTFØRENDE:	KONTROLL	Dato
TEGNINGSPRODUSENT:	72A / 51 V	hlm	PROSJEKTERENDE:	
☐ RIB				
☐ RIBR				
☐ RIE				
☐ RIV				
☐ RIKU				
☐ LARK				
☐ IARK				
☐ FDV				
☐ ANNET				
LOKALISERINGSFIGUR:				
TEGNIN:2608-04-00-ARK-Fasade-403-Z A				
SAMPILLSSENTREPRENØR:				
PROSJEKTNUMMER:	MODELLFIL:	SIGNATUR:	DATO:	
401		MBJ	22.12.2021	
PROSJEKTFASE	TILBUDSTEGNING	ARBEIDSTEGNING	AS-BUILT	
Arbeidstegning	☐	☐	☒	
TEGNING: Fasade Bygg D sør				
PROSJEKT:			REV: BK:	SIGN: BK:
Landæssvingen 15			MA: As indicated	
			BYGGNR: BK:	VER:
BERGEN KOMMUNE			REV: BK:	
Finans, Eiendom og Eierskap				
Etat for Utbygging				