


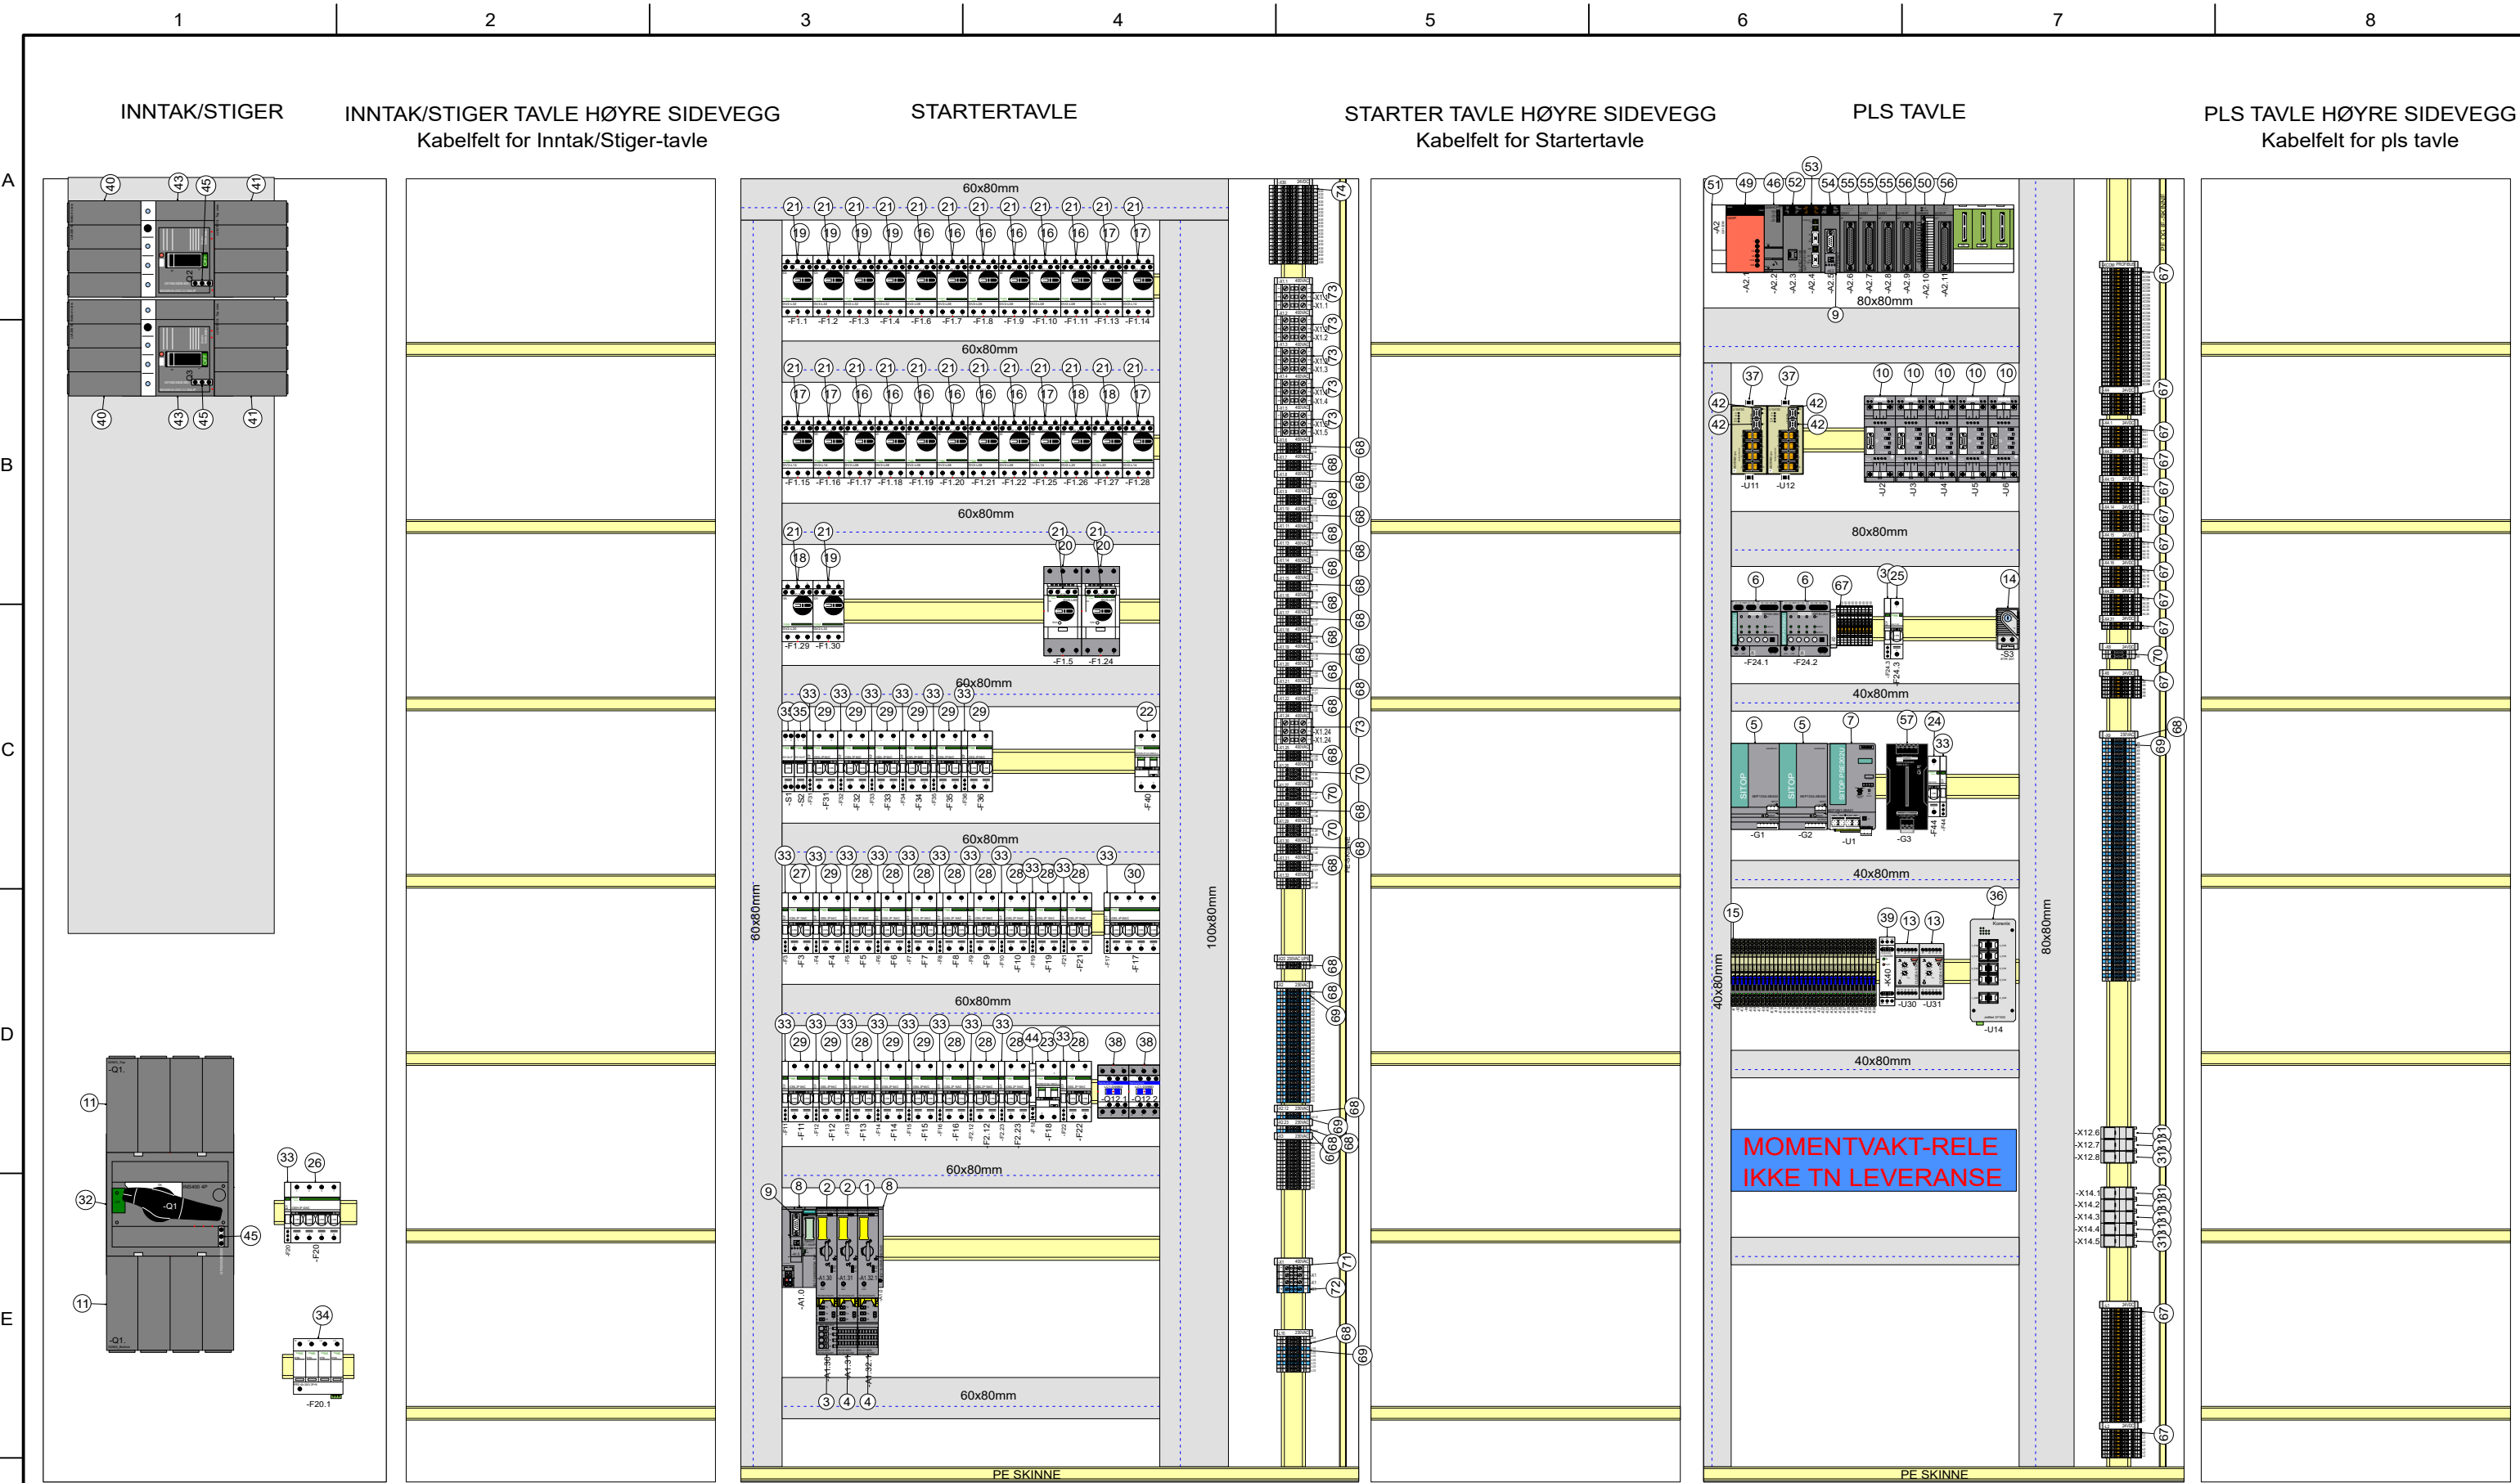
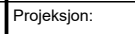


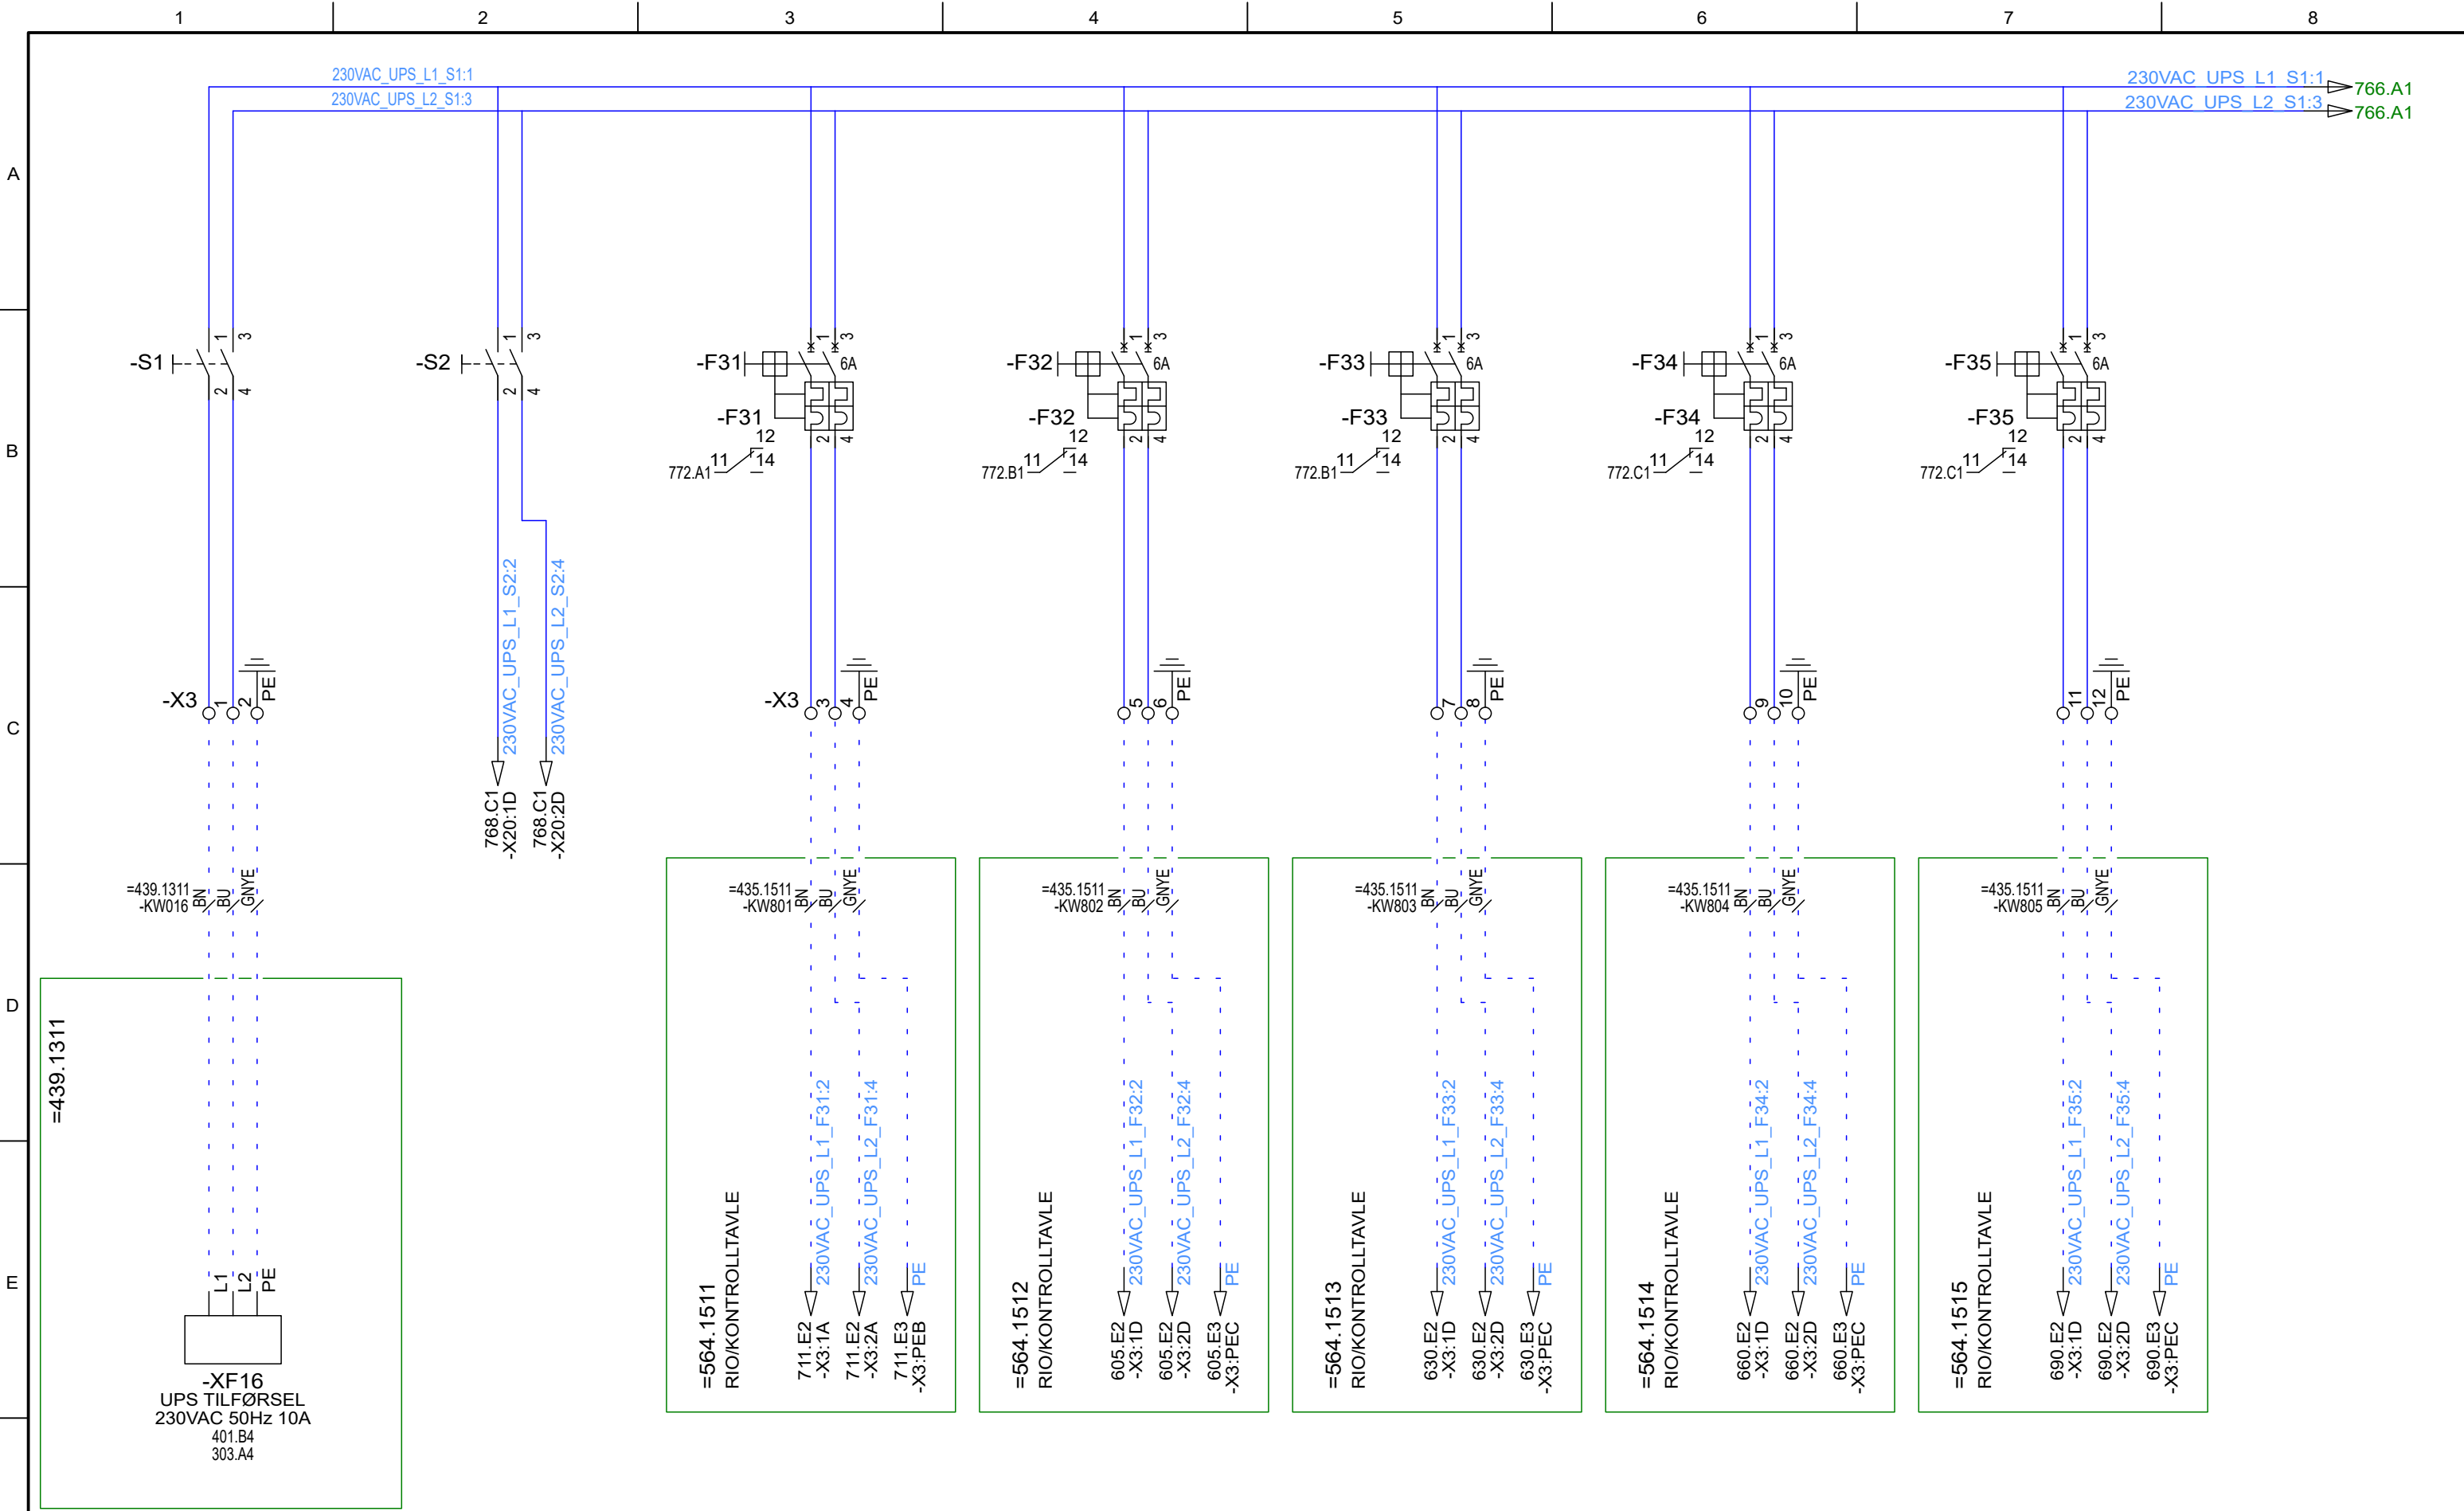

F							Størrelse: A3	Referanse: Krisitansand Ingeniørvesen	Konstruert: AV	Dato.: 15.11.17	Blad nr.: 208	Neste blad: 301
							Skala: NA	ODDERØYA RENSEANLEGG OMRÅDE 150 INNTAK / STARTER / PLS-TAVLE KOMONENT ARRANGEMENT	+ORA		=435.1511	
					Projeksjon: 	DWG./DOK. Nr.: 16103DWG12			435.1511			
	01	10.11.20	SOM BYGGET	KS	RH	VM						
	Rev.	Dato	Beskrivelse	Tegnet	Sjekk	Godkj.						

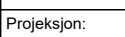

F								Størrelse: A3	Referanse: Krisitansand Ingeniørvesen	Konstruert: AV	Dato.: 15.11.17	Blad nr.: 765	Neste blad: 766
								Skala: NA	ODDERØYA RENSEANLEGG OMRÅDE 150 STARTERTAVLE. UPS AVGANGER STRØMLØP SKJEMA	+ORA		=435.1511	
								Projeksjon:		DWG./DOK. Nr.: 16103DWG12			
										435.1511			
	This drawing remains our exclusive property, and should not be copied, reproduced and/or made available to third parties without our written consent.		01	10.11.20	SOM BYGGET	KS	RH	VM					
		Rev.	Dato	Beskrivelse	Tegnet	Sjekk	Godkj.						

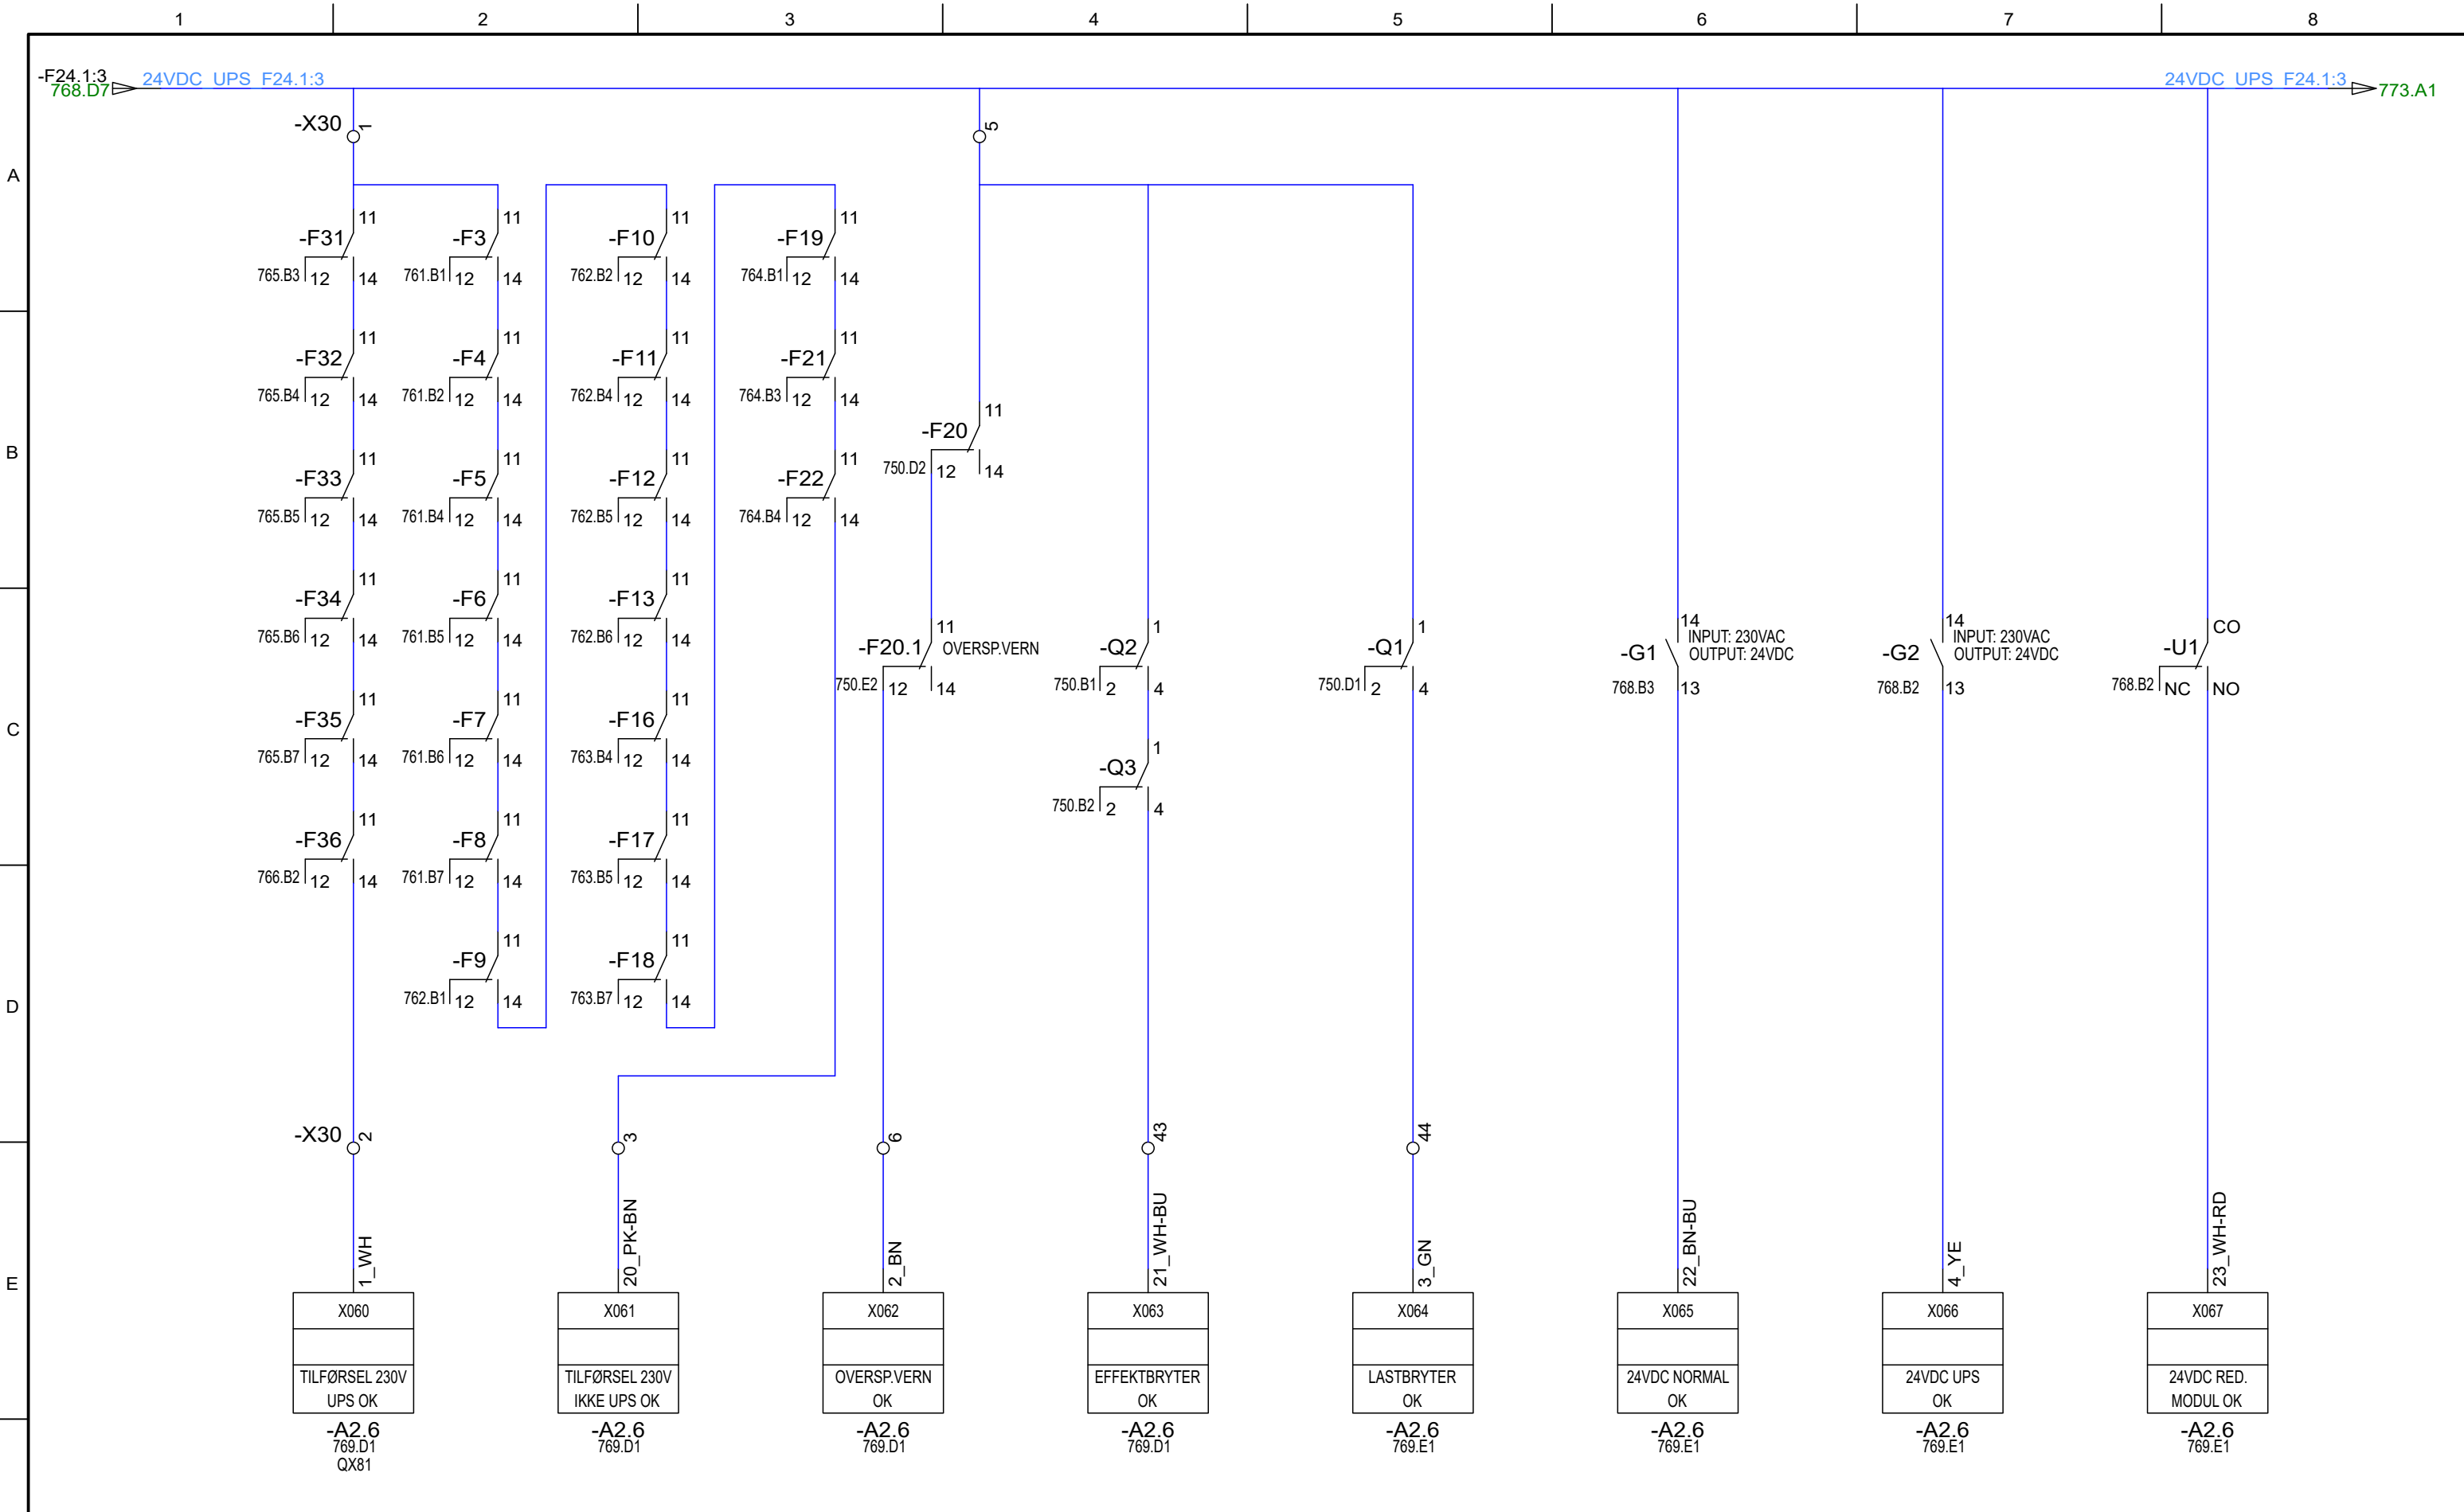

TRATEC NORCON AS


This drawing remains our exclusive property, and should not be copied, reproduced and/or made available to third parties without our written consent.

Rev.	Dato	Beskrivelse	Tegnet	Sjekket	Godkj.
01	10.11.20	SOM BYGGET	KS	RH	VM

Størrelse: A3

Skala: NA

Projeksjon:

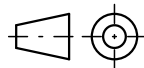

Referanse: Krisitansand Ingeniørvesen

ODDERØYA RENSEANLEGG

OMRÅDE 150 PLS-TAVLE. DIGITAL INNGANG

STRØMLØP SKJEMA

Konstruert: AV

Dato.: 15.11.17

Blad nr.: 772

Neste blad: 773

+ORA

=435.1511

DWG./DOK. Nr.: 16103DWG12

435.1511

N:\NAV\PROSJEKT\Krisitansand kommune Ingeniørvesenet 10007\16103 Odderøya RA E51\05. Tegninger CAD\16103DWG12.e3s rh 12.11.2020 11:50