





FASE: SOM BYGGET					
FAO	TYPE	FLBY	ETG	LNR	FAO. REV.
V	30P	-O	-01	-001	Y.01

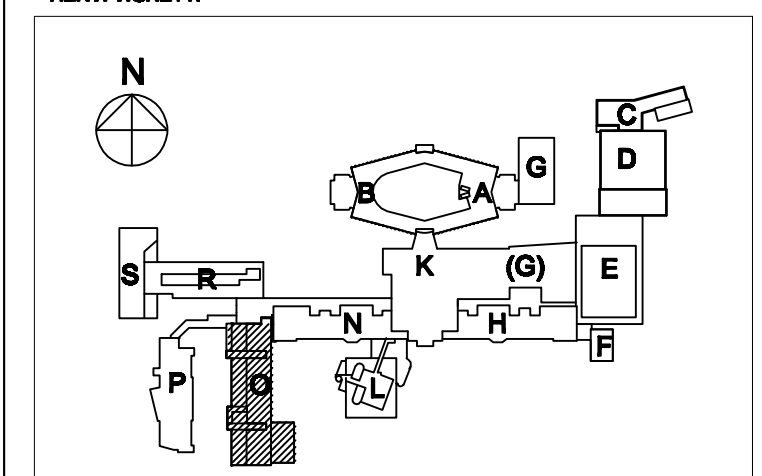

NORDLANDSSYKEHUSET BODØ
SOMATIKK

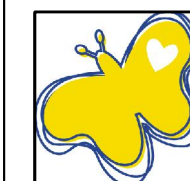

PROSEKTERENDE:	
ARK	MEDPLAN ARKITEKTER AS, PILESTREDET 75 C, 0364 OSLO
RI	NORCONSULT AS SENSJON V/6, NOTVEIEN 17, 8013 BOOD
RIV	INGENIØRTJENESTE AS, STORGT. 26, 8006 BOOD
RS	NORCONSULT AS, ALBØVÅRDEN, NOTVEIEN 17, 8013 BOOD
LARK	MEDPLAN ARKITEKTER AS w/ BJØRNSBØK & LINDEHØM AS SAGVEIEN 23 A, 0459 OSLO

Norconsult

PROJECT NR.: 200355601	TLSTAT.: 1
------------------------	------------

PLAN 1. ETG.

FLØY O

BYGGETRINN IA
V/S ANLEGG

1.00	01.00.00

FAO TYPE	FLGY	ETG	LNR	FAB. REV.
1 1 1 1 1	1	1	1 1 1 1	1 1 1 1

V 001 - 0 - 01 - 001	1.01
----------------------	------