


**AVDELING 3-6 ÅR**

| Nr. | W | Beskrivelse | Dato | Sign. | Kont. | Godek. |
|-----|---|-------------|------|-------|-------|--------|
|     |   |             |      |       |       |        |

Lokalisering:

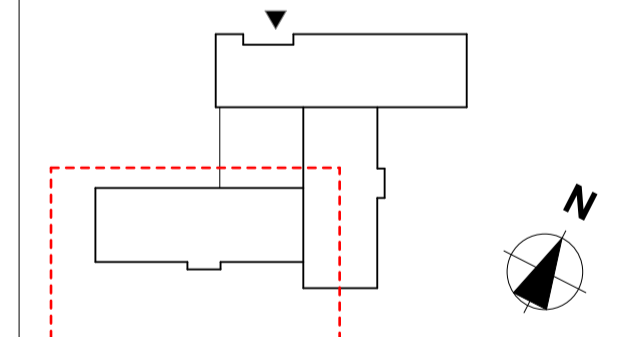

- Prosjektgrupper:
- ARK: Arkitektene Berg og Østvang AS
  - RB: Rådg. ing. Bygg
  - RE: Rådg. ing. Elektro
  - RV: Rådg. ing. VVS

Fase:  
**AsBuilt**

**Arkitektene Berg og Østvang AS**  
 Bvingsen 13, 2550 OS i Ø., Tlf. 62 47 89 99 - firmapost@arkitektene.no

|                    |                  |                                       |          |
|--------------------|------------------|---------------------------------------|----------|
| Titelshaver        |                  | Dokument                              |          |
| Os Kommune         |                  | Kontroll prosjekt:                    |          |
| Prosjekt           |                  | Sign.                                 | Kontroll |
| Sunemoen barnehage |                  | ÅGR                                   | BWB      |
| Sunemoen           |                  | Fiksnr.                               |          |
| 2550 Os i Ø.       |                  | 2638-AsBuilt 2.på                     |          |
| Dato               |                  | 19.05.16                              |          |
| Målestokk          |                  | 1:50 (A1)                             |          |
| Kontroll utferende |                  | Kontroll                              |          |
| Gr./Bnr.:          | 113/53           | Sign.                                 | Kontroll |
| Prosjektnr.:       | 2638             | Tegningsnr.:                          | -203     |
| Type tegning:      | Plan avd. 3-6 år | Prosjektleder for prosjekterende/rev. |          |