


- FORKLARINGER:
- NY VL
 - NY OV
 - NY SPV
 - GRENSE UTBYGGINGSOMRÅDE
 - GRENSESNIITT

BESTEMMELSER:

UTFØRELSE, MATERIALBRUK OG KONTROLL
I HENHOLD TIL "VANN OG AVLØPSLEDNINGER,
RETNINGSLINJER FOR PROSJEKTERING,
UTFØRELSE OG KONTROLL"

Prosjektant:	RIV tegningsnummer	Rev. index
FORNEBU ARENA	V-730000	F11

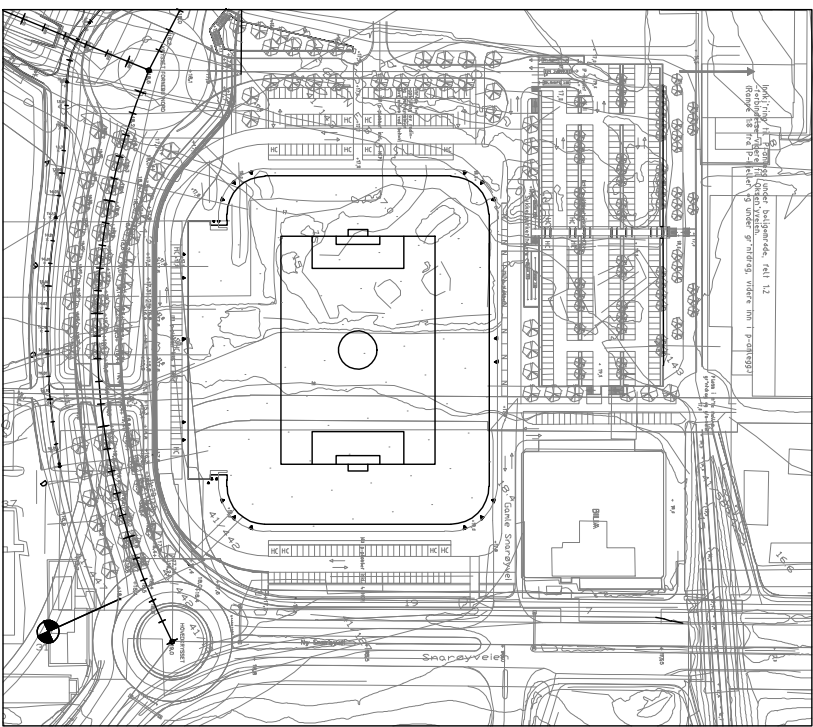

F11	SOM BYGGET	20.01.09	EK	MEJ	MEJ
E10	NYE SLUKPLASSERINGER, NR PÅ SLUK	13.12.07	EK	MEJ	MEJ
E09	KORRIGERT V. VED ARENA	11.09.07	EK	MEJ	MEJ
E08	KORR. IHT. ENDET TRACÉ	06.09.07	EK	MEJ	MEJ
E07	AREBUDSTIGNING	20.08.07	EK	MEJ	MEJ
E06	AREBUDSTIGNING FOR IG	25.08.07	EK	MEJ	MEJ
E05	AREBUDSTIGNING FOR OMRÅDE A05	25.08.07	EK	MEJ	MEJ
E04	FOR IG	25.08.07	EK	MEJ	MEJ
A03	KORRIGERT FOR RAMMESØKNAD	05.05.07	EK	MEJ	MEJ
A02	FOR RAMMESØKNAD	26.03.07	EK	MEJ	MEJ
Index	Beskrivelse av endringer	Dato	Tegner	Design	Kontrollert/Designert



RIV	Paul as	RIV prosj. nr.
Tegnet utarbeidet	tegningsliste	062200
Dato	28.08.06	1:500
Designert	FORNEBU ARENA	A1
Tegner	SITUASJONSPLAN	
EK	UTVENDIG VÅ	
Kontrollert	Code: per	RIV tegningsnummer
MEJ	MEJ	V-730000
		F11