


FORKLARINGER:

BESTEMMELSER:

HENVISNINGER:

- Ventil for tiluft og avtrekk, plasseres iht H arkitektens himlingsplan

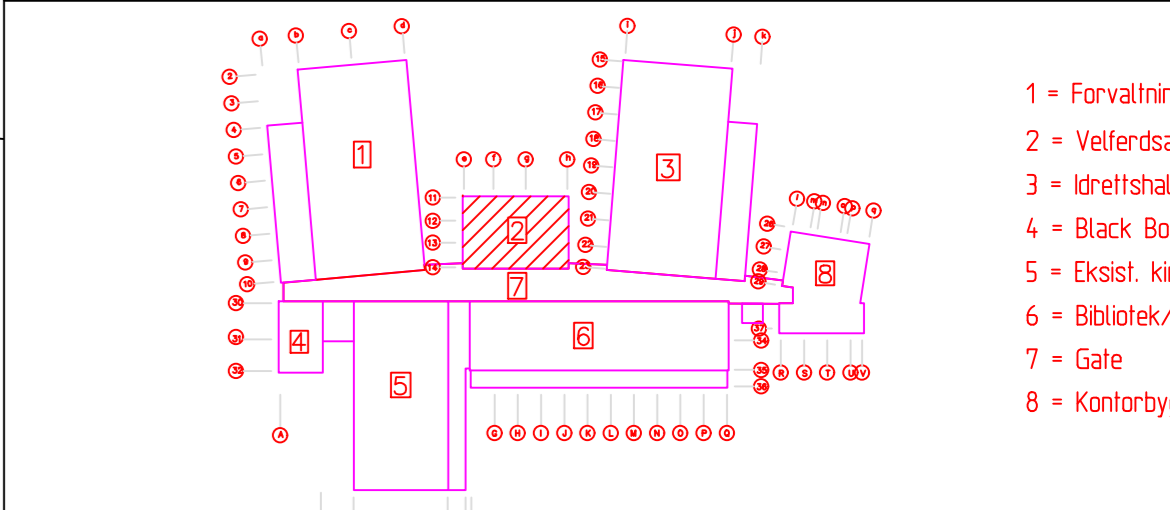

H	01	"Som Bygget"	12.09.05	OK	FE
G	02	Justert ventiler	27.03.04	OK	FE
G	01	ARBEIDSTILGANG	04.06.03	TEH	HH
Rev.index	Rev.nr	Beskrivelse	Dato	Sign.	Kontroll

Forsvarsbygg

Prosjektleder: **Heggelia Flerbruksbygg**

Målestokk: 1:50

Arkiv nr.: 8500202

Plan 1. Velferdssavdeling, Bygg 2

Rev.nr.: 01

Rev.index: UGRADERT