


FORKLARINGER:

BESTEMMELSER:

HENVISNINGER:

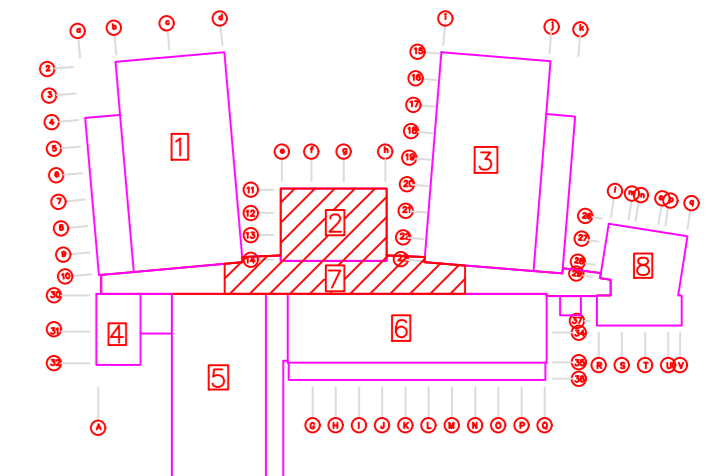

- 1 - Forvaltningsbygg
- 2 - Velferdsavdeling
- 3 - Kjøttstall
- 4 - Black Box
- 5 - Eksist. kino
- 6 - Bibliotek/kantine
- 7 - Gate
- 8 - Korforbygg

Rev.index	Rev.nr	Beskrivelse	Date	Sign.	Kontroll
H	01	"Som Bygget"	12.09.05	CK	FE
G	05	Flyttet og endret rørføring	14.07.04	CK	FE
G	04	Endret og endret rørføring	05.03.04	FE	HH
G	03	Endret Avlag og kv. Område u/ gulvvarme	02.03.04	CK	HH
G	02	Påført dimensjonstekt. Rørløst tilfallet	20.11.03	CK	FE
G	01	ARBEIDSTEGNING	04.06.03	TEH	HH

Forsvarsbygg

Prosjektleder: **MULTICONSULT AS**
ARKITECTEN INGENIØRER
 Christoffersund alle 2 P. Boks 1424 1602 Fredrikstad
 191 02 20 20 00 - Fax: 02 20 20 00

Målestokk: 1:50
 Arkiv nr.: 8500202
 Tegningens gjelder: Heggelia Flerbruksbygg
 Anleggs nr.: V34-01
 2185026
 Sign.: CK Kontroll: HH
 Gulvvarme
 Plan 1. Velferdsavdeling-Gate. Bygg 2 & 7
 Underlag: plan1
 U.index: 1
 E.index: 01

Etoblikside: 192403
 Dato: 29.05.03
 Inv.nr.: 0200
 Fag: HH
 Tegnr.: V34-0110
 Rev.index: H
 Rev.nr.: 01
 Gradering: UGRADERT