


Prinsippkisse	Oppbygging	Lyd/Brannkr	Prinsippkisse	Oppbygging	Lyd/Brannkr
IV-01	TETT VEGG: 1+1x13mm gips 75mm hulrom 75mm mineralull Felles støtstender	E1 E1.30	IV-10	TETT VEGG: 2+2x13mm gips 170mm hulrom 50mm mineralull V/døstørne, 150 mm eller Forsutte støtstender 75 Inneb. dørstørne	E1 E1.30
IV-02	TETT VEGG: 1+2x13mm gips 75mm hulrom 75mm mineralull Felles støtstender	E1 E1.30	IV-11	TETT VEGG: 2+2x13mm gips 150mm hulrom 150mm mineralull Forsutte støtstender 75 Vegg til søppelrom	E1 E1.30
IV-03	TETT VEGG: 2+2x13mm gips 75mm hulrom 75mm mineralull Felles støtstender	E1 E1.30	IV-12	BÆRENDE VEGG: 2+2x13mm gips 150mm hulrom 150mm mineralull Limtrestender 150X150	E1 E1.30
IV-04	TETT VEGG: 1+1x13mm gips 100mm hulrom 100mm mineralull Felles støtstender	E1 E1.30	IV-13	BÆRENDE VEGG: 1+1x13mm gips 150mm hulrom 100mm mineralull Limtrestender 150X150	E1 E1.30
IV-05	TETT VEGG: 1+2x13mm gips 100mm hulrom 100mm mineralull Felles støtstender	E1 E1.30	IV-14	TETT VEGG: 2+2x13mm gips 120mm hulrom Min. 100mm minull Separate, forsutte støtstender 75	E1 E1.30
IV-06	TETT VEGG: 2+2x13mm gips 100mm hulrom 75mm mineralull Felles støtstender	E1 E1.30	IV-15	SJAKT VEGG: 2x13mm bronplate en side 75mm hulrom 50mm mineralull Felles støtstender 75	E1 E1.30
IV-07	TETT VEGG: 2+2x13mm gips 100mm hulrom 100mm mineralull Felles støtstender	E1 E1.30	IV-16	TETT VEGG: 2+2x13mm gips 120mm hulrom 100mm mineralull Felles støtstender	E1 E1.30
IV-08	TETT VEGG: 2+2x13mm gips 200mm hulrom 200mm mineralull Felles støtstender	E1 E1.30	IV-17	TETT VEGG: 1+1x13mm gips 150mm hulrom 100mm mineralull Felles støtstender	E1 E1.30
IV-09	TETT VEGG: 2+2x13mm gips 200mm hulrom 100mm mineralull Felles støtstender	E1 E1.30	IV-18	TETT VEGG: 2+2x13mm gips 220mm hulrom 250 mm mineralull Støtstender 2x100	E1 E1.60
			IV-20	TETT VEGG: 200mm LECA med puss begge sider	E1 E1.60
			IV-21	TETT VEGG: 250mm LECA med puss begge sider	E1 E1.90

Rev.index	Beskrivelse	Dato	Sign.	Kontr.
H 01	SOM BYGGET	25.10.05	IN	IB

Tittel: PLAN 1 BYGG 2+3 VELFERD +IDR.HALL Tegnr. A-0102 Målestokk 1:100 Rev.nr. H 01

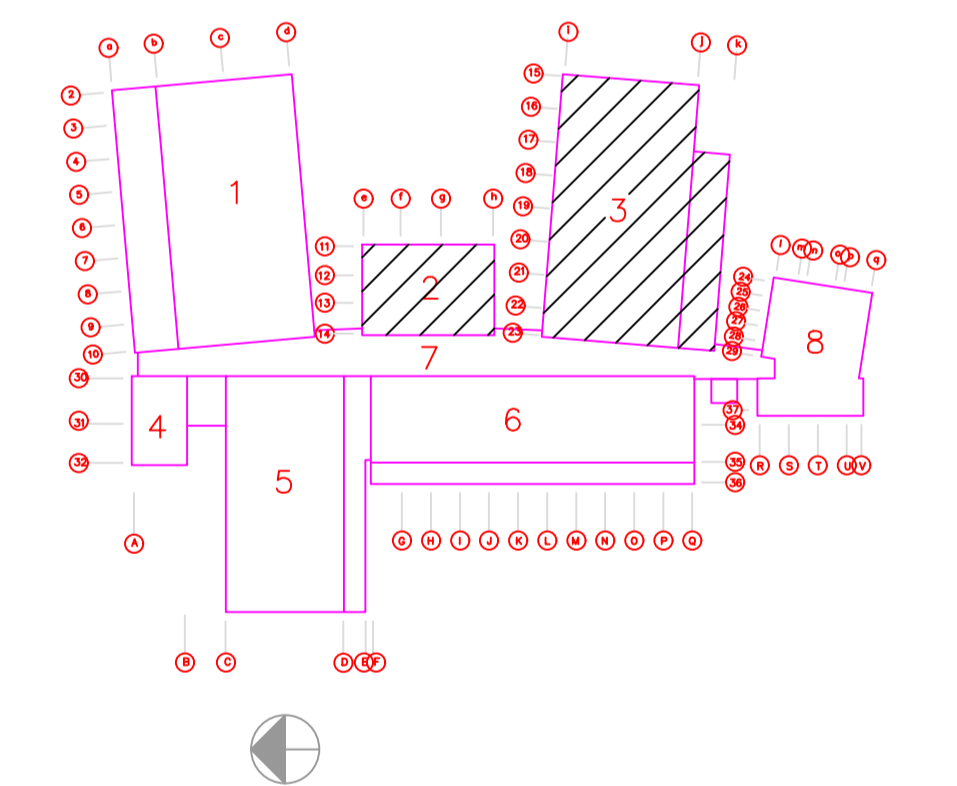

Forsvarsbygg

Prosjekterende: **HRTB**

Målestokk: **1:100**

Arkiv nr. **A-0102** Kontrakt nr. **2185026**

Finavn **A-0102**

Anleggs nr. **2185026**

Sign. **KP** Kontroll **IB**

Underlag **U.index**

Erstn.for **E.index**

Rev.index **H** Rev.nr. **01**

Gradering **ugradert**

Tegningen gjelder: **HEGGELIA FLERBRUKSBYGG BYGG 2+3 VELFERD+IDRETTSHALL PLAN 1**

Etabl.kode **192403** Inv.nr. **0104** Fag **KB** Tegnr. **A 0102**

Dato **04.04.03** Godkjent **KB**