


FORKLARINGER:

BESTEMMELSER:

HENVISNINGER:

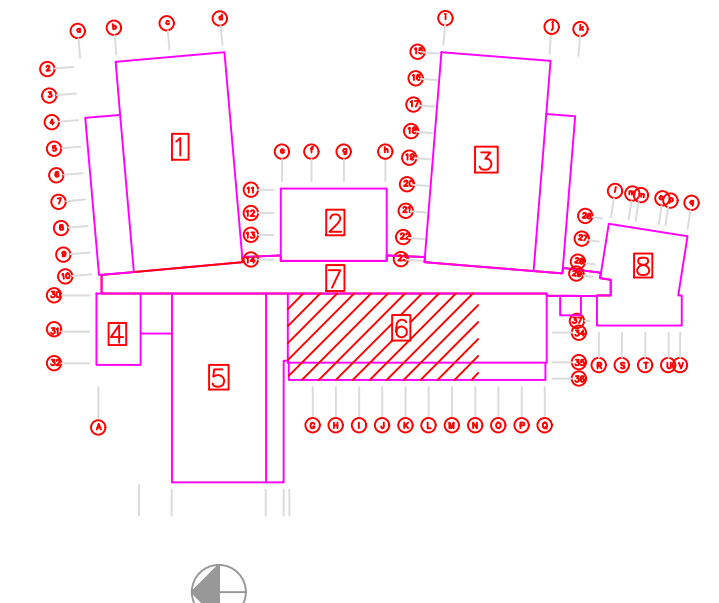

- 1 = Forvaltningsbygg
- 2 = Velferdsavdeling
- 3 = Kjøttstall
- 4 = Black Box
- 5 = Eksist. kino
- 6 = Bibliotek/kantine
- 7 = Gate
- 8 = Kontorbygg

Rev.index	Rev.nr	Beskrivelse	Date	Sign.	Kontroll
H	01	"Som Bygget"	12.09.05	OK	FE
G	05	Endre kanalføring	15.10.04	OK	FE
G	04	Div endringer	26.04.04	OK	HH
G	03	Div endringer	20.10.04	OK	HH
G	02	Revider teknisk rom	20.11.03	OK	HH
G	01	ARBEIDSTEGNING	04.06.03	TEH	HH

**Forsvarsbygg**

Prosjektleder: **Heggelia Flerbruksbygg**

Målestokk: 1:50

Arkiv nr.: 8500202

Tegningen gjelder: **Luftbehandlingsanlegg Plan U. Cafè/Bibliotek, gate Bygg 6 og 7**

Underlag: **Plan U**

Etabl.kode: 192403 | Inv.nr.: 0200 | Fag: HH | Teg.nr.: V36-U113

Dato: 04.06.03 | Godkjent: HH | Gradering: UGRADERT

A-1205

F

G

H

I

J

K

L

M

N

13

22

14

23

-1206

-1206