
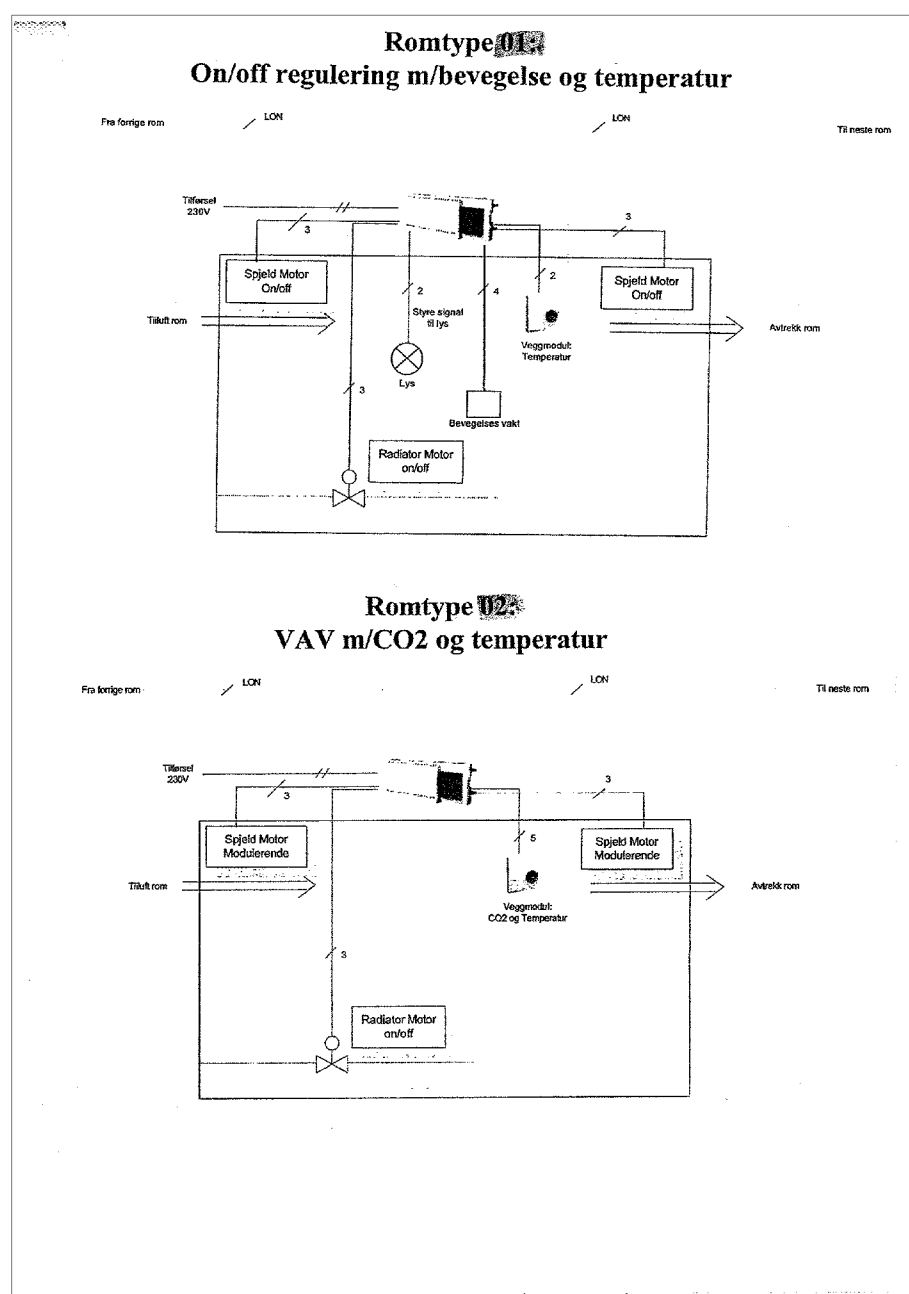


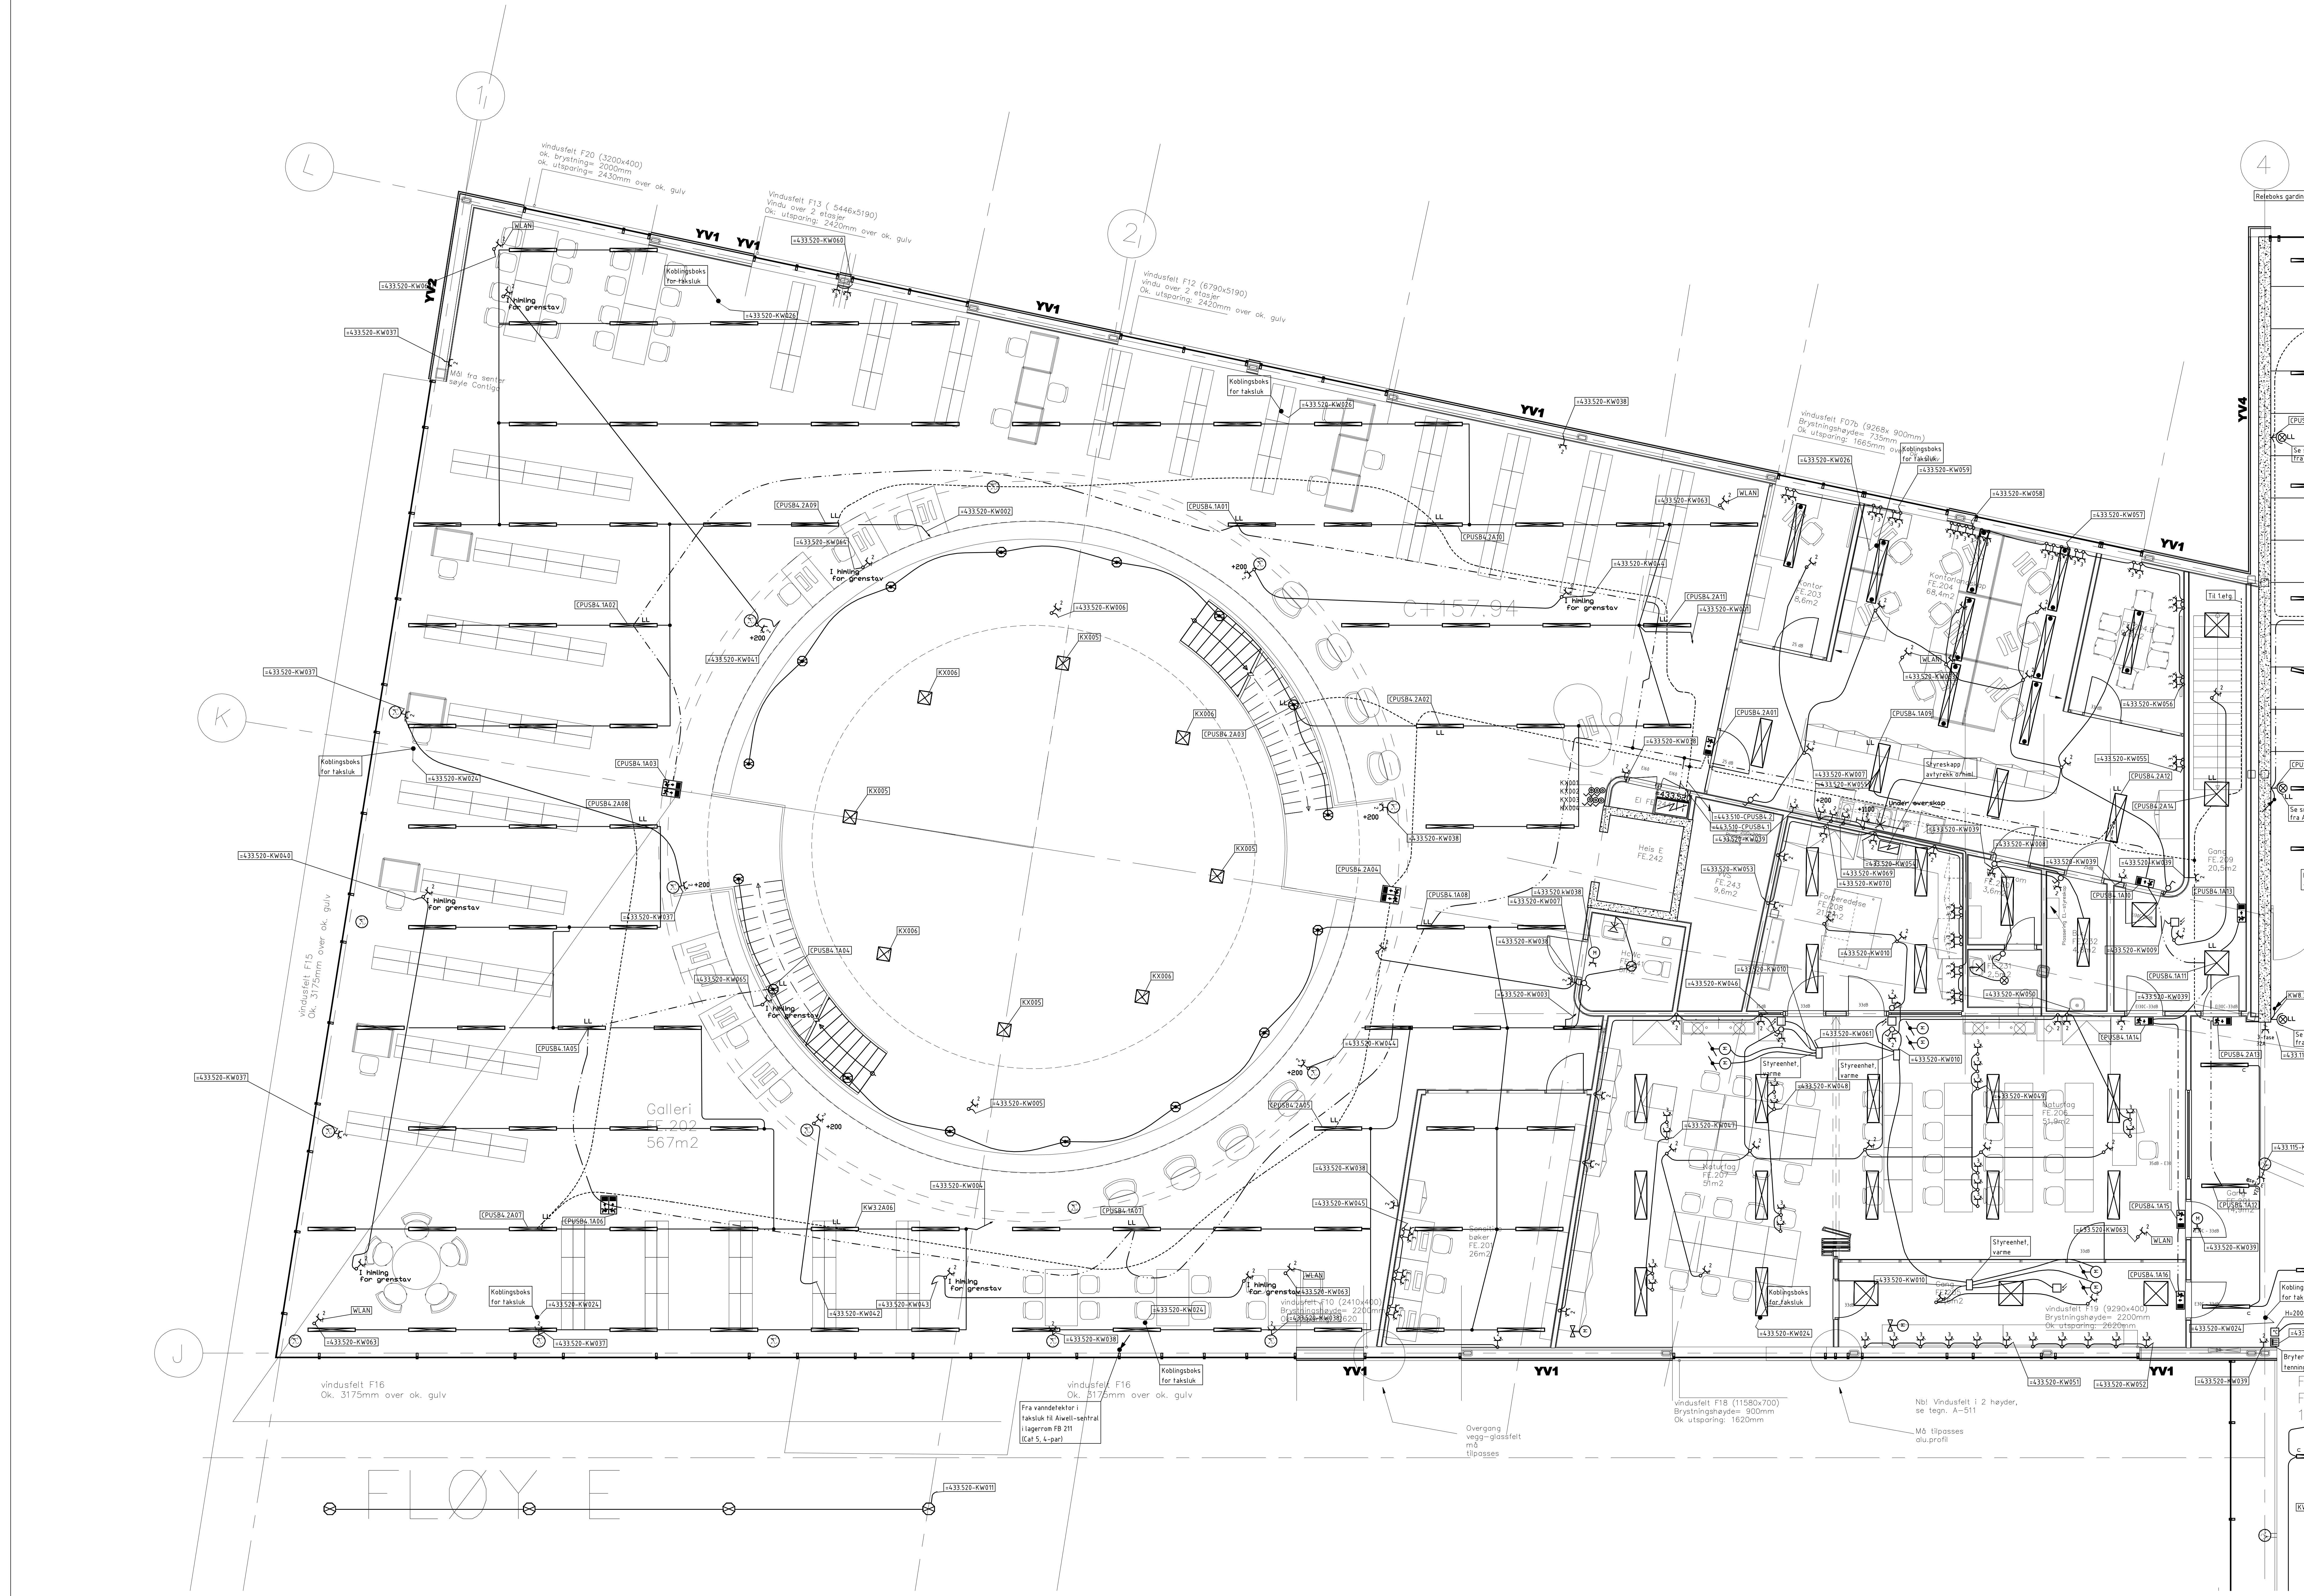


- SYMBOLLISTE: Etter hverfaglig merkesystem (TFM)
- Basesystem
- Kabelkanal
 - Kabeltrase
 - Vertikal kabelkanal
 - Grensestav
 - Trasekanal
 - Jordbøddel, UD +200mm
- Elutrust
- Stikk, jordet toppolet 2-veis i tak, UE
 - Stikk, jordet toppolet 3-veis, UE i kanal
 - Stikk, jordet toppolet 2-veis, UE +200mm
 - Stikk for elektrisk dørmotor
 - Bryter-eksponat, XS
 - Impuls trykknapp, XS +100mm
 - Alubryter (boks +100)
 - Serievender, XS +100mm
 - Vekselvender, XS +100mm
 - Bevegelsesfeler for lys, RB
 - Temperaturfeler for varme, RT
 - VA-boks
 - Motorstyrt spjeld, SS
 - Motorstyrt ventil, SB
 - Løpsepp i tak, UP
 - Løpsepp i vegg, +200mm
 - Markeringsslys, UP
- Teleteknisk
- Kortleser med tastatur, RX +200mm
 - Kortleser uten tastatur, RX +200mm
 - Magnetstyrt dørslut, GL
 - Magnetkontakt, GL
 - Magnetlås
 - Døråpner, +100mm
 - Nedløper, +100mm
 - Glassbrudddetektor
 - Infrarød detektor
 - Enkelt datauttak, UD i kanal eller +200mm
 - Dobbelt datauttak, UD i kanal eller +200mm
 - Brammalarm klokke, 200mm u/himling
 - Raydetektor, RY i himling
 - Manuell redner, XS +100mm
 - Sentralisert brannalarm
 - Dørholdemagnet, i pumpe i rør i karm
 - UP
 - Antennekontakt
 - MK: Multiterminaldetektor

INDEKS	RETTELSE	DATE	TEGNET	KONTR.	GRUPPE
I	Som Bygget	(E-37)	01.03.09	EF	GB
M	Nye kumarer iht ny nødlyssentral	IE-1	24.06.08	EF	GB
G	Dv. endr. (stikk til dørmotor)		09.05.08	EF	TM
F	Bryterpanel inntegn. v/hels E, armaturer inntegn. ulv. akse J1-2		13.03.08	EF	SS
D	Dv. justeringer, KW008-KW010		23.10.07	EF	SS
C	Inntegn. korrigeringer for ledelys i grensestaver med plassering		11.09.07	EF	SS
B	Endringer etter ny himlingsplan		22.08.07	EF	SS
A	Endret iht inntegn. armaturer samt ny himlingsplan		08.06.07	EF	SS
	Arbeidsstegn				

TEGNINGSSTATUS:	TEGN. NR.	INDEKS
ARBEIDSTEGNING	E-425	I

- ARK
- ARKITEKTGRUPPEN ille fraen as
 - OTTAR ARKITEKTER AS
- LARK
- BJØRBEKK OG LINDHEIM AS
- RIB
- STORMORKEN OG HAMRE AS
- RIV
- INGENIA AS
- RIE
- AF-Consult AS
- BRANN
- Multiconsult AS

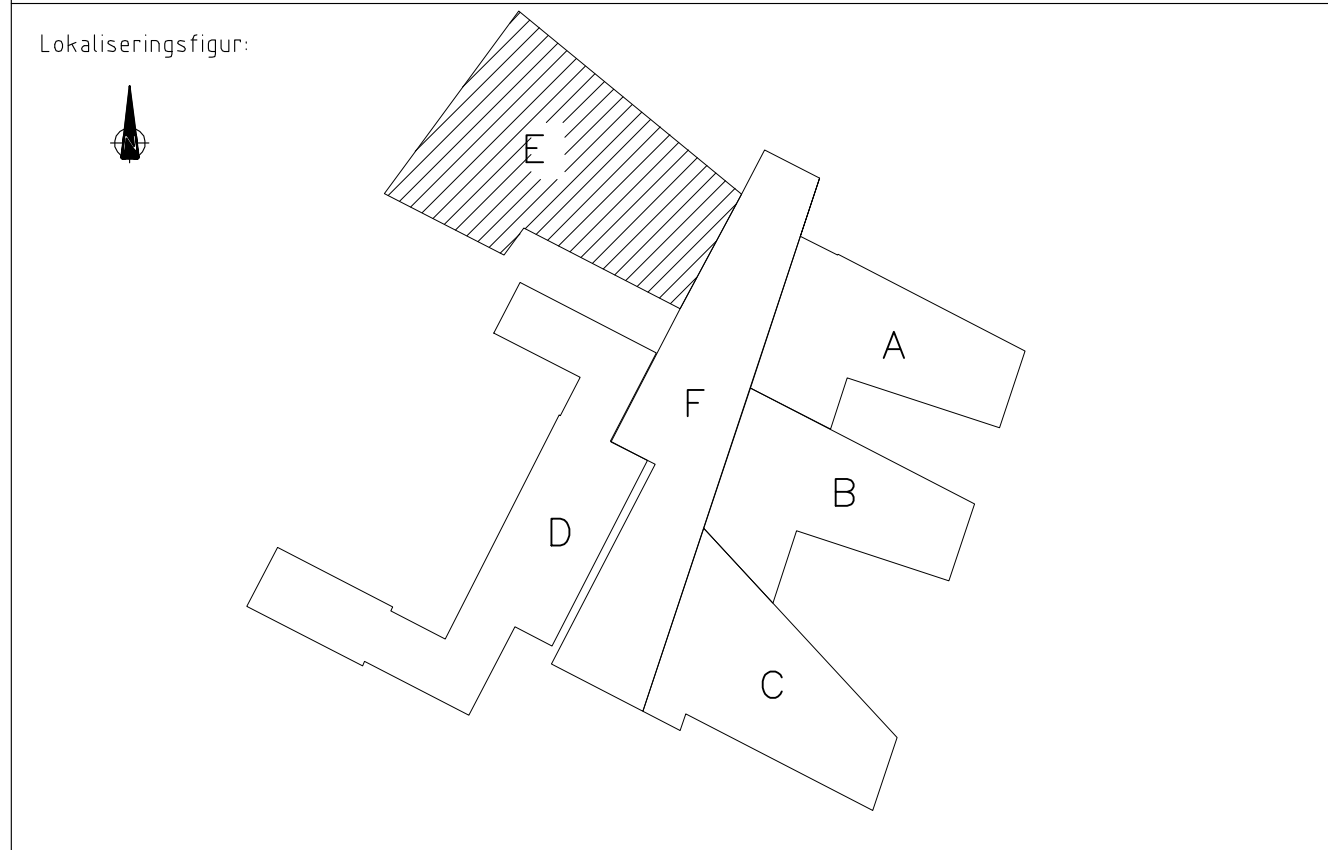

TEGNER	PROSJEKTNR.	MALESTOKK	INDEKS
KONINGSVINGER KOMMUNE	10137	1:50	I
HEDMARK FYLKESKOMMUNE			
OMF			
SVS/FPK			
ELKRAFT			
Plan 2 - Fløy E			
FLØYEN			
TEGNINGSSTATUS:	TEGN. NR.	MALESTOKK	INDEKS
ARBEIDSTEGNING	E-425	1:50	I