

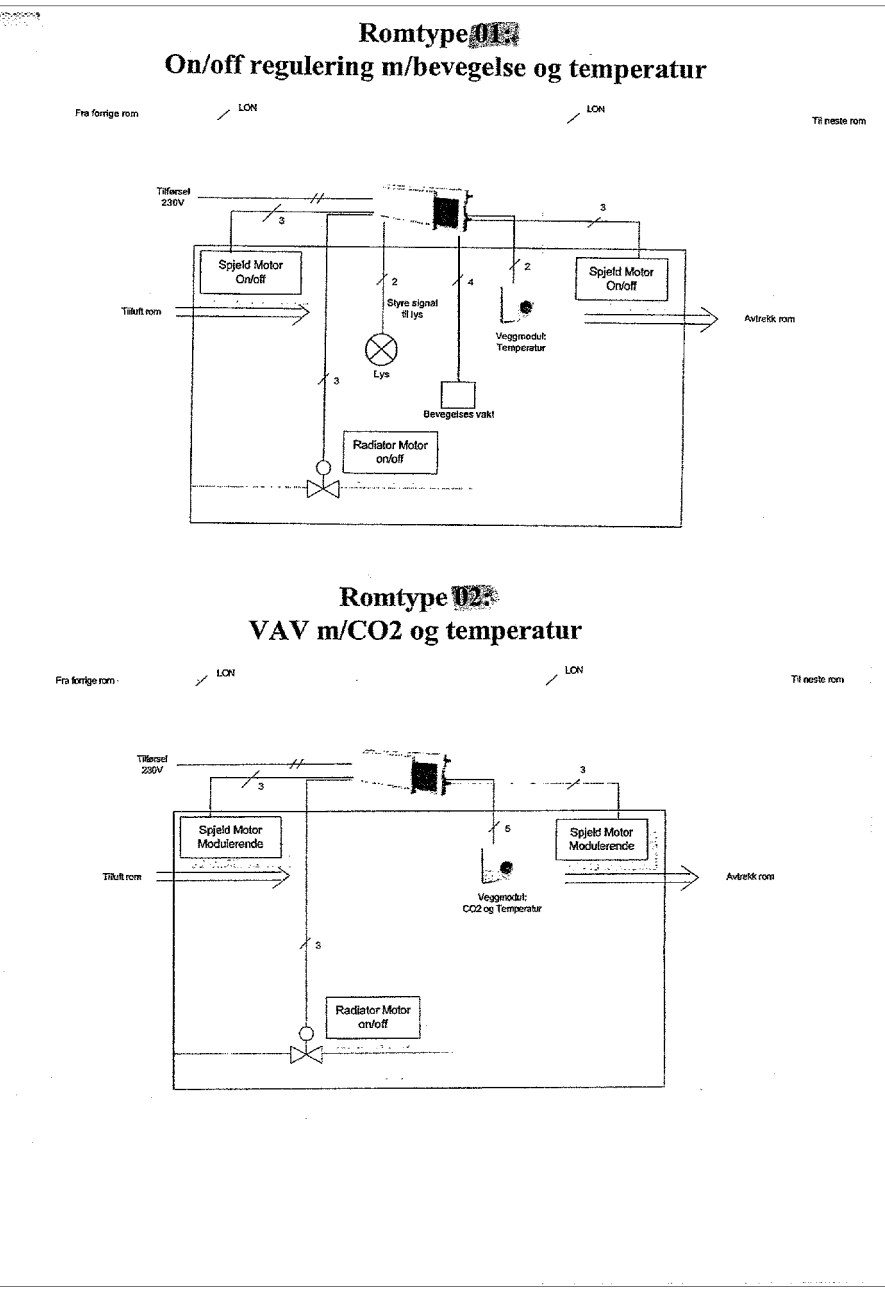


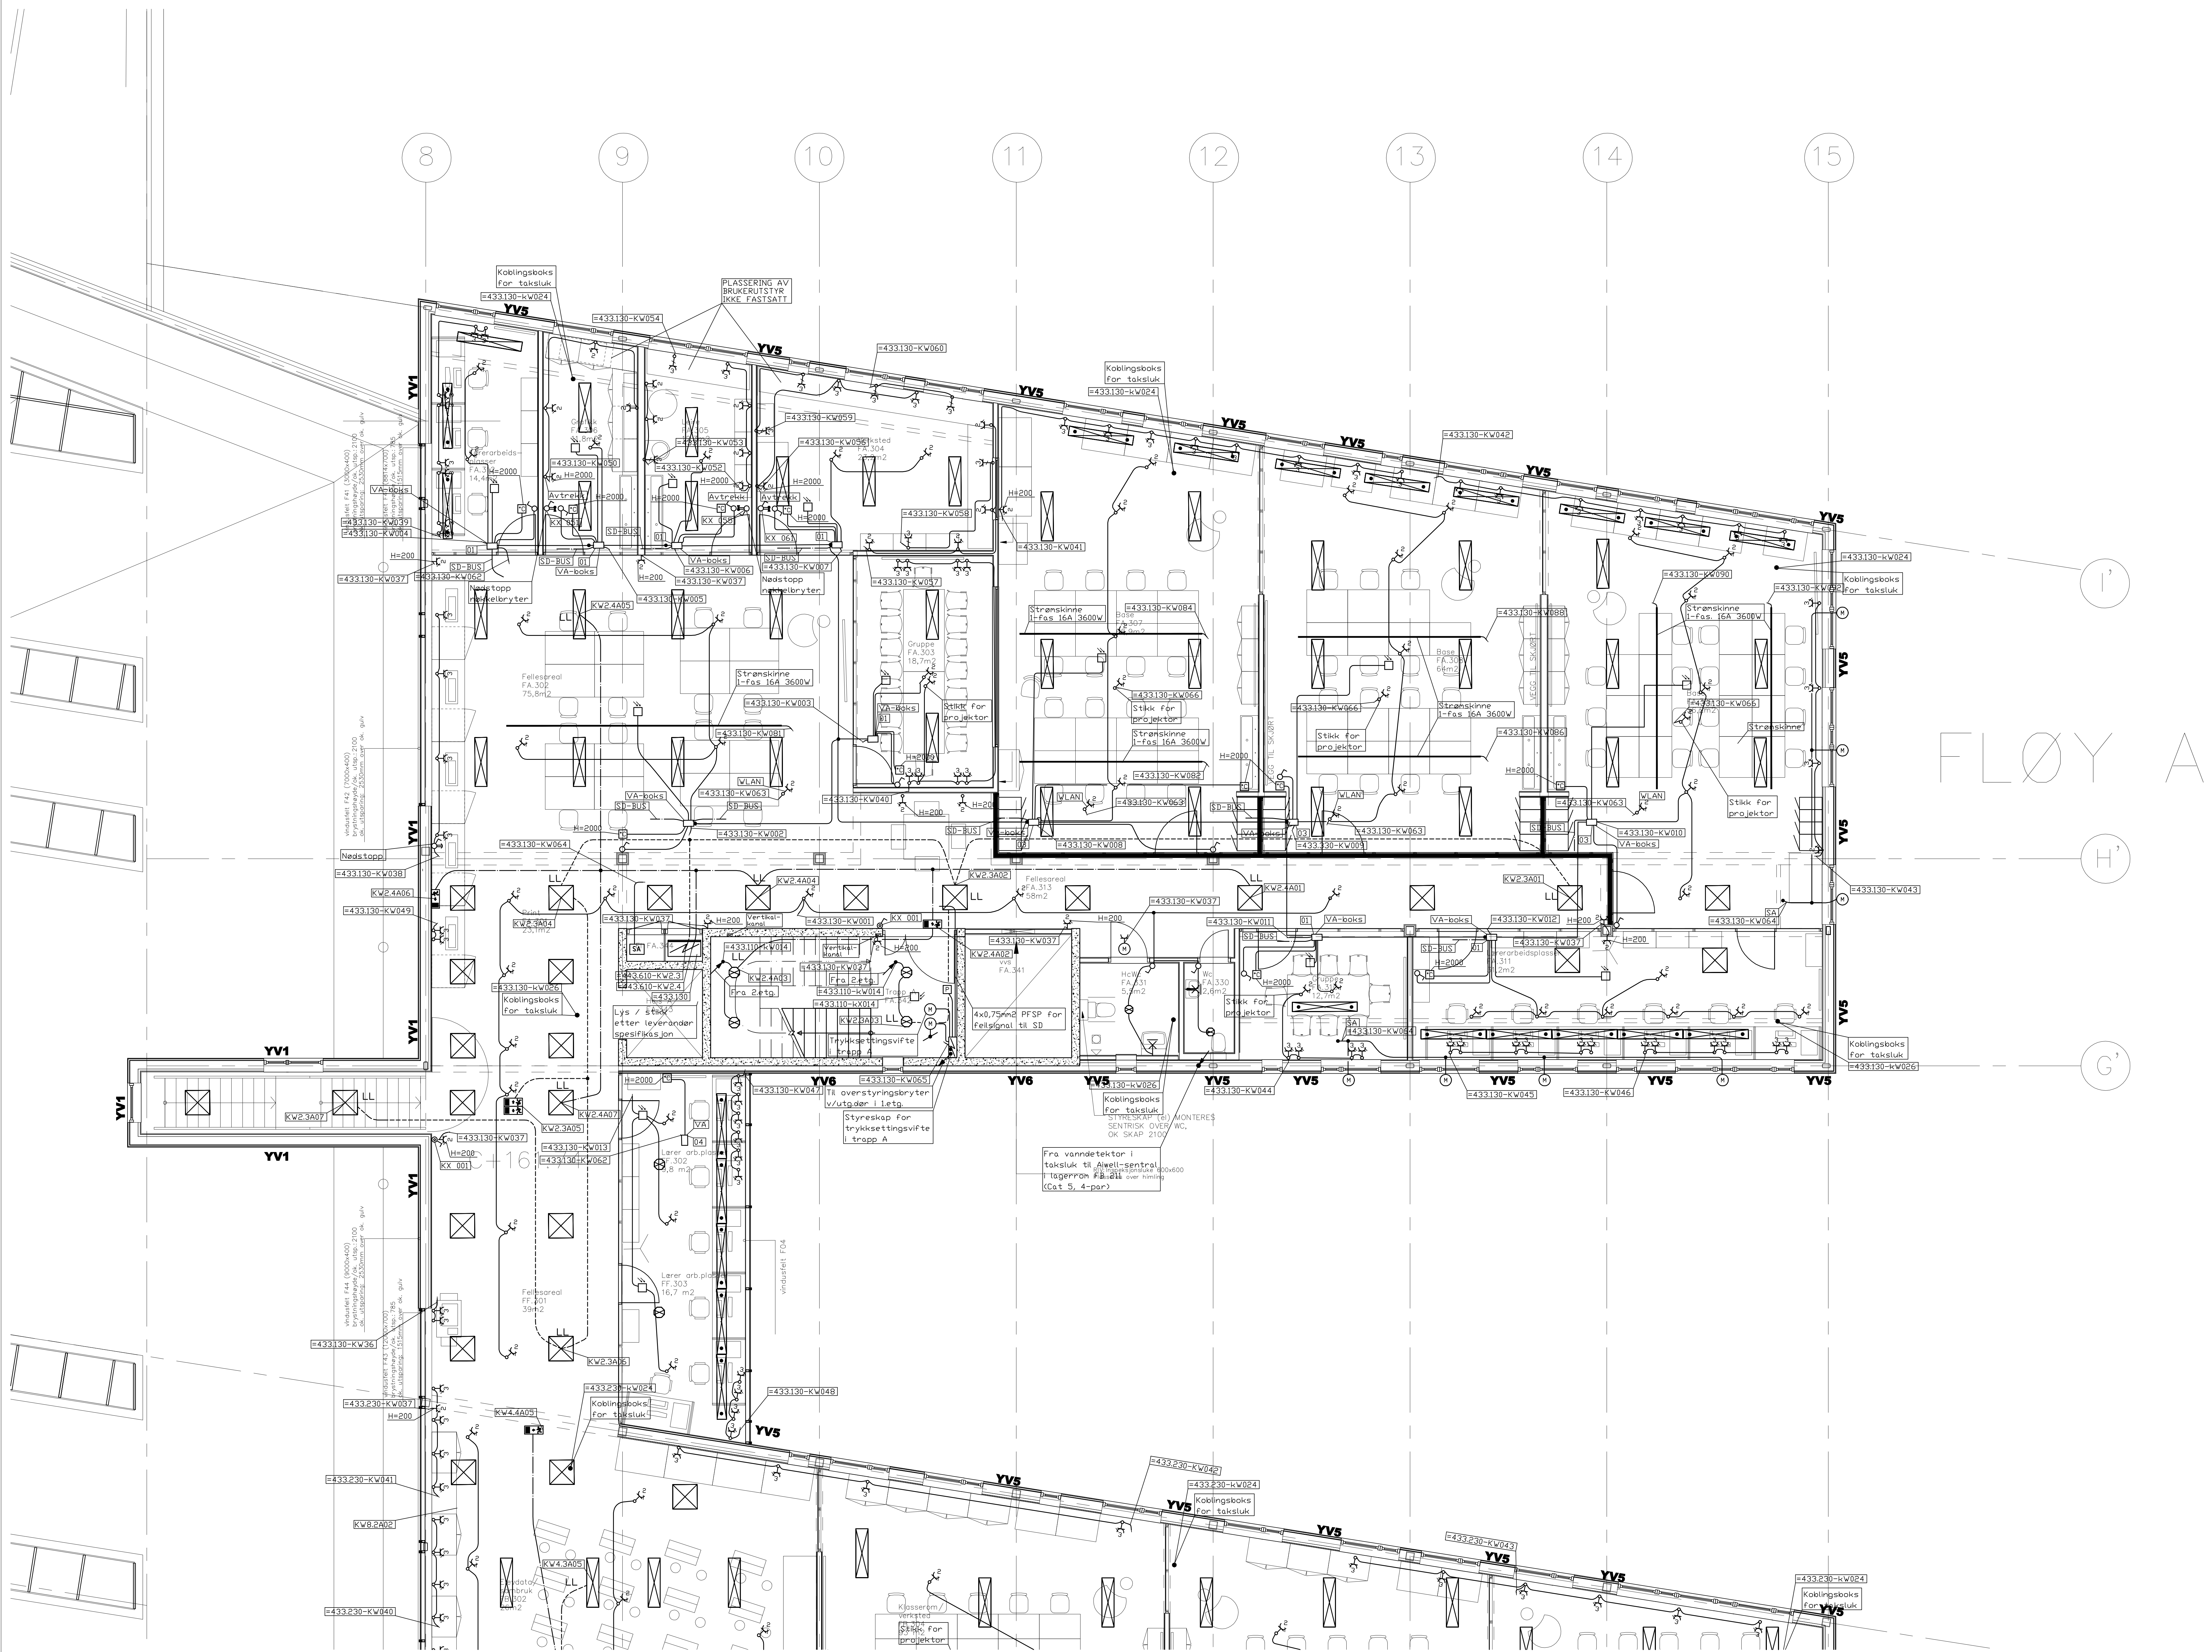

- SYMBOLLISTE Etter tverrfaglig merkesystem (TFM)
- Bæresystem
- Kabelkanal
 - Kabelbro
 - Vertikal kabelkanal
 - Grensestav
 - Trøskelrum
 - Jordbøt, UD +200mm
- Elektrif
- Stikk, jordet totpole 2-veis i tak, UE
 - Stikk, jordet totpole 3-veis, UE i kanal
 - Stikk, jordet totpole 3-veis, UE -200mm
 - Stikk for elektrisk dørmotor
 - Bryter enepole, XS
 - Inputs trykknapp, XS +100mm
 - Alarmbryter boks +100
 - Serievender, XS +100mm
 - Vekselvender, XS +100mm
 - Bevegelsesføler for lys, RB
 - Temperatføler for varme, RT
 - VA-boks
 - Motorstyrt spjeld, SS
 - Motorstyrt ventil, SB
 - Lampekraft i tak, UR
 - Lampe på vegg, +200mm
 - Markeringsslys, UR
- Telefunks
- Korlisser med tastatur, RX +1200mm
 - Korlisser uten tastatur, RX +1200mm
 - Magnetstyrt døråpner, GL
 - Magnetkontakt, GL
 - Magnetfås
 - Døråpner, +1200mm
 - Nedspner, +600mm
 - Glassbruddetektor
 - Infrarød detektor
 - Enkelt datauttak, UD i kanal eller +200mm
 - Dobbelt datauttak, UD i kanal eller +200mm
 - Bramalarm klokke, 200mm u/himling
 - Raydetektor, RY i himling
 - Manuell melder, XS +500mm
 - Sentraltalarm brannalarm
 - Dørholdnagel i, pumpe i rør i karn
 - Antennekontakt
 - Multikontaktetektor

J	Som Bygget	IE-371	01.03.09	EF	GB
I	Nye kursnr. iht. ny nedryssentral	(E-35)	x	EF	GB
H	Styreskap for trykkesetting flytt til trapp A	(E-34)	11.08.08	EF	GB
G	Div. endr.		23.06.08	EF	TH
F	Endr. av armaturtype, samt plassering Fellesareal FA 302		09.05.08	EF	SS
E	Inntegn. kabelføring til taksuk samt vannetektor på tak		28.04.08	EF	SS
D	Endr. av stikkutttak iht. 433.130 REV C KUN PDF II		29.02.08	EF	SS
C	Endr. av stikkutttak iht. ny brukervilkår		22.01.08	EF	SS
B	Div. endr. iht. ny hml-/ARK-plan samt justert VA komponenter		16.11.07	EF	SS
A	Arbeidsføring		15.10.07	EF	SS
INDEKS	RETTELSE		DATO	TEGNET	KONTR.

TEGNINGSTATUS:	TEGN. NR.	INDEKS
ARBEIDSTEGNING	E-431	J
ARK	○ ARKITEKTGRUPPEN ILLIE FRÆEN AS	
LARK	○ OTTAR ARKITEKTER AS	
RIB	○ BJØRBEKK OG LINDHEIM AS	
RIV	○ STORMØRKEN OG HAMRE AS	
RIE	○ INGENIER AS	
BRANN	● AF-Consult AS	
	○ Multiconsult AS	

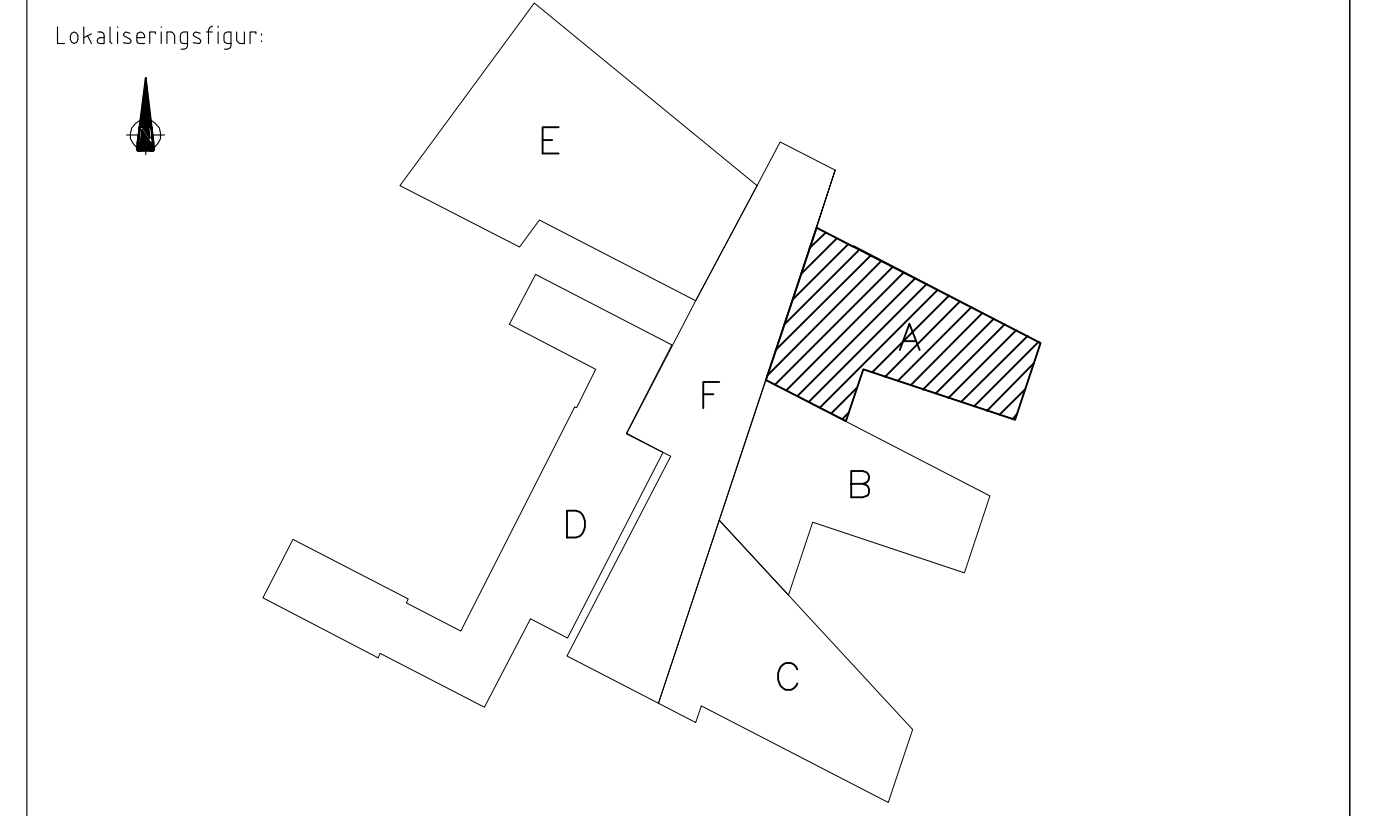

Tegningsliste	KONGSVINGER KOMMUNE	HEDMARK FYLKESKOMMUNE	DMF
SVS/FPK	ELKRAFT	Plan 3 – Fløy A	Ansv.: TH/TB
ELKRAFT	Plan 3 – Fløy A		KONTROLLERT: SS
TEGNET: EF			DATO: 22.03.07
FORMAT: A1			INDEKS: J
INDEKS: J			