


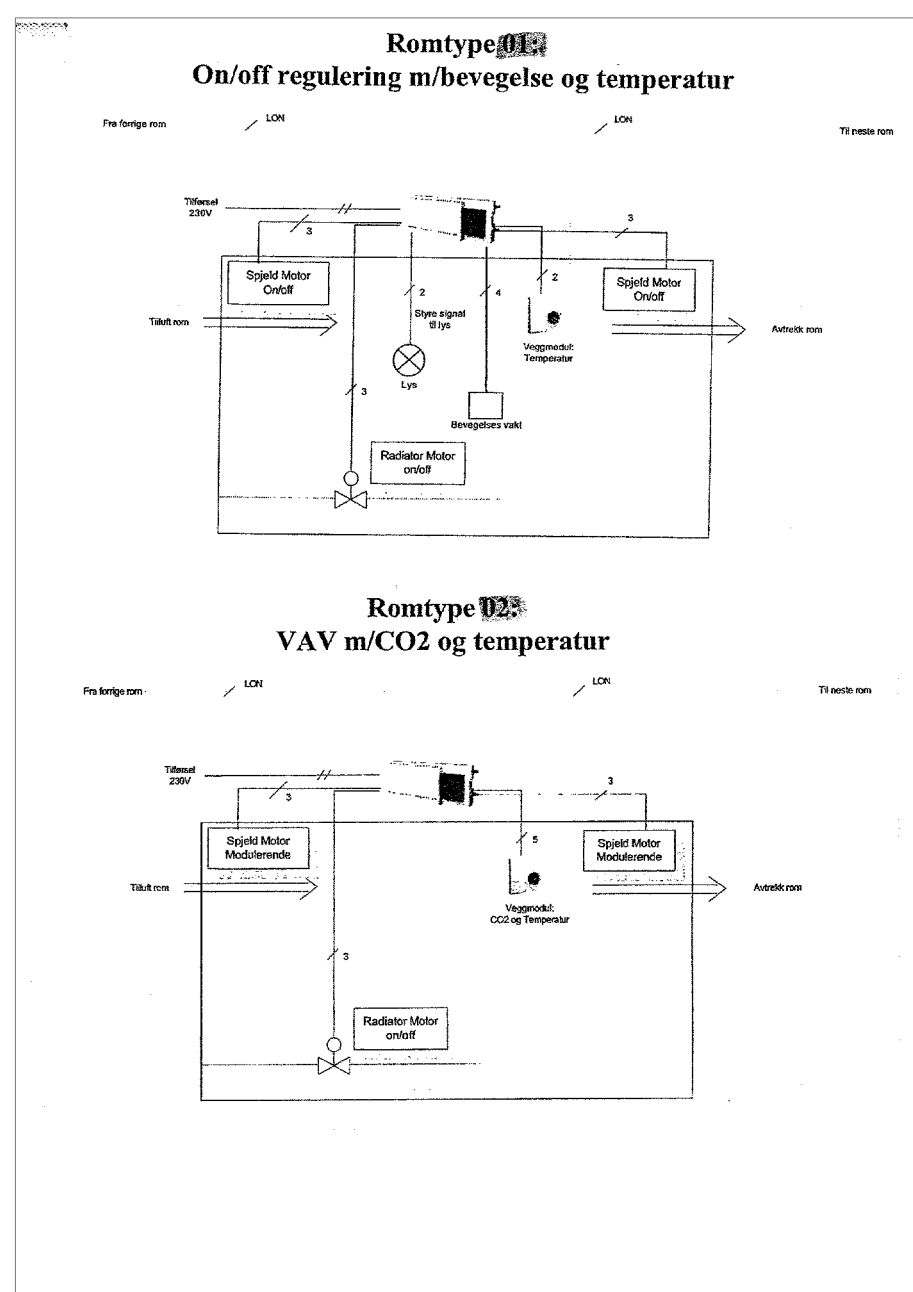

Barresystem
Kabelkanal

-
- Kabelbro
 ■ Vertikal kabelkanal
 ■ Grennstav
 ■ Trekkekkum
 ● Jordboldt, UD +200mm
- Elkraft

- Stikk, jordat topolet 2-veis i tak, UE
- Stikk, jordat topolet 3-veis, UE i kan
- Stikk, jordat topolet 2-veis, UE +200
- Stikk for elektrisk dermatot
- Bryter enpolet, XS
- Inputs trykknapp, XS +1100mm
- Alubryter (boks +1100)
- Seriervender, XS +1100mm
- Vekselvender, XS +1100mm
- Bevægelsesfaler for lys, RB
- Temperaturløser for varme, RT
- VA-boks
- Motorstyrert spjeld, SS
- Motorstyrert ventil, SB
- Lampepunkt i tak, UP
- Lampe på vegg, +2100mm
- Markeringslys, UR

- Teleteknisk: Kontrolleres med tastatur: BY - 1200mm


-  Korliser mbo 125/140, RX +1200mm
 -  Korliser uten fastlås, RX +1200mm
 -  Magnetstyre, derlås, GL
 -  Magnetkontakt, GL
 -  Magnetlås
 -  Døråpner, +1200mm
 -  Nedåpner, +1600mm
 -  Glassbruddetektor
 -  Infrarød detektor
 -  Enkelt datauttak, UD i kanal eller +20
 -  Dobbelt datauttak, UD i kanal eller +20
 -  Brannalarm klokke, 200mm u/himling
 -  Røykdetektor, RY i himling
 -  Manuell melder, XS +1500mm
 -  Sentralenheter brannalarm
 -  Dørholdemagnet, i pumpe i rør i karm
 -  Antennekontakt
 -  Multikriteriedetektor
- MIK:

	F	Som Bygget	(E-37)	0103 09	EF	GB		
E	Nye kursnr iht ny nødsjessentral	(E-)	x		EF	GB		
D	Styreskap for trykkselting flyttet til trapp B	(E-34)		0108 08	EF	GB		
C	Div endr.			25 06 08	EF	TH		
B	Div kor VA-bakser, flyttet amalerer-brylere/termosater			28 04 08	EF	SS		
A	Arbeidslegning			29 02 08	EF	SS		
INDEXS	RETTELSE			DATA	TENNET	KONTR.	GODKJ.	


TEGNINGSTATUS:	TEGN. NR.	INDEKS
ARBEIDSTEGNING	E-432	F

ARK	☐ ARKITEKTGRUPPEN lille fræn a
	☐ OTTAR ARKITEKTER AS
LARK	☐ BJØRBEKK OG LINDHEIM AS
RIB	☐ STORMORKEN OG HAMRE AS
RIV	☐ INGENIA AS
RIE	☒ AF-Consult AS
BRANN	☐ Multiconsult AS

Lokaliseringsfigur

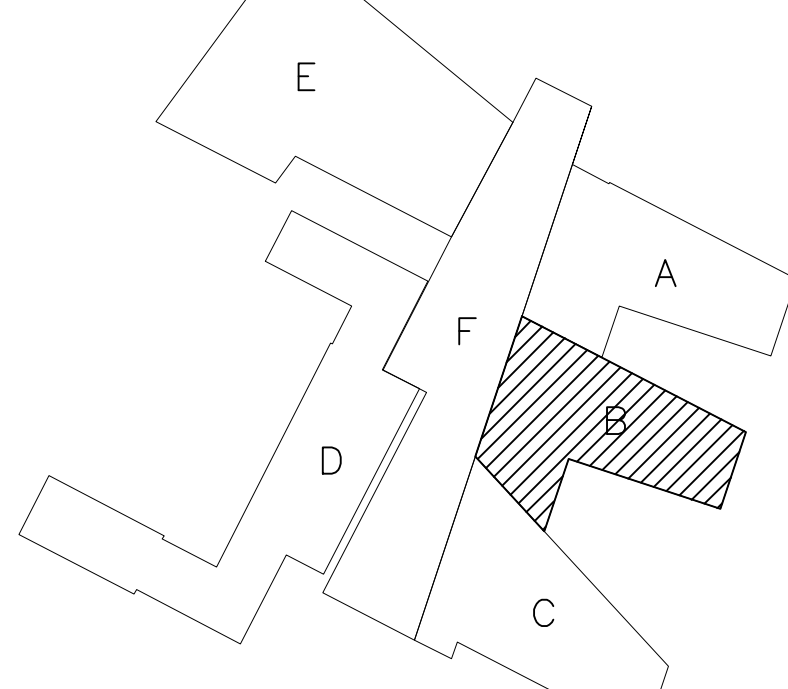

Tegningsfase

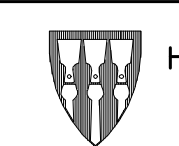

SVS/FPK

ELKRAFT
Plan 3 – Fløy E

ANSV.:
TUL. CTR

IN/18

SS /

TEGNET

EF
DATE:

22.03

FORMAT
A1

INDEXS

--	--